


GEWIJZIGD TRANSFORMATORSTATION GEB OD267
(schaal 1 : 50)

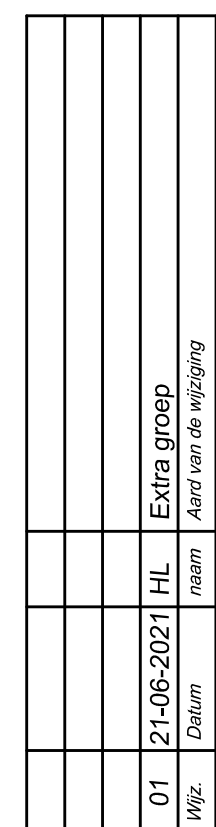

Specificatie:
Elektrotechnische installatie
Installatieschema
+Kastenaanzicht verdeler H

Objectnummer: 33A03	Getekend: RVB
Gebouwnummer: OD267	Gecontroleerd: RVB
Besteknummer:	Datum: jun-2019
Projectnummer:	Schaal: 1:50
Fase: Beheer	Formaat: A2
Versie:	Documentcode: 33A03_OD267_E01_ELS_00

 <p>Rijksvastgoedbedrijf Ministerie van Binnenlandse Zaken en Koninkrijksrelaties</p>	Blad: E01 van
	Directie - Vastgoedbeheer www.rijksvastgoedbedrijf.nl 088 115 80 00