


Cgb-nummer 007302	Gemeente (plaats) 'S HERTOGENBOSCH	Postcode 5236WK	Straatnaam VELDPAD		Huisnr 33-35	Lasnr DN2141
Lasmof KH	Lengte IK 13+30M	Plaats IS/RA	Lasser K.Koernap	Datum 29-01-2002	Bestrating TG	Opmerkingen Las ligt 0.90 diep
Hogenboom						

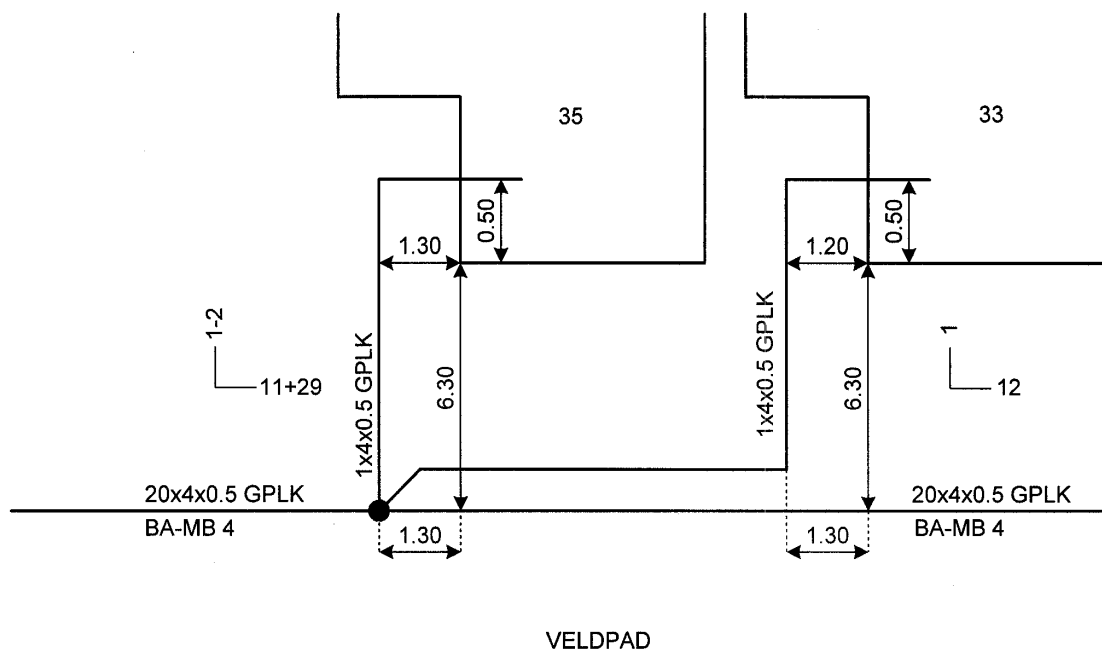

Td 127 - 97 5350