

INFORMATIEFORMULIER

Thema: gasLageDruk



☐ huisaansluiting ☒ OV ☐ net

gemeente KERKORIEL

kom _____

straat HOENZENDRIELSE DYK nr. 43 nr. _____
LUTTELHAMSTR.

naam monteur V.D. STEEN kaartnr. _____

datum MEI 19 93 routenr. _____

OV vermogen _____ W ☐ cap. ☐ ind. werktek.nr. _____


OV eigendom RWS/PWS werknr. _____

hoogte lichtpunt _____

type mof Lovinol/Cellpack

schets LS

op tekening vermelden
 ☒ type aansluitkast in kVA
 ☒ doorsnede en lengte kabel(s)
 ☒ draairichting aders
 ☒ kabelrichtingen
 ☒ mastnummer

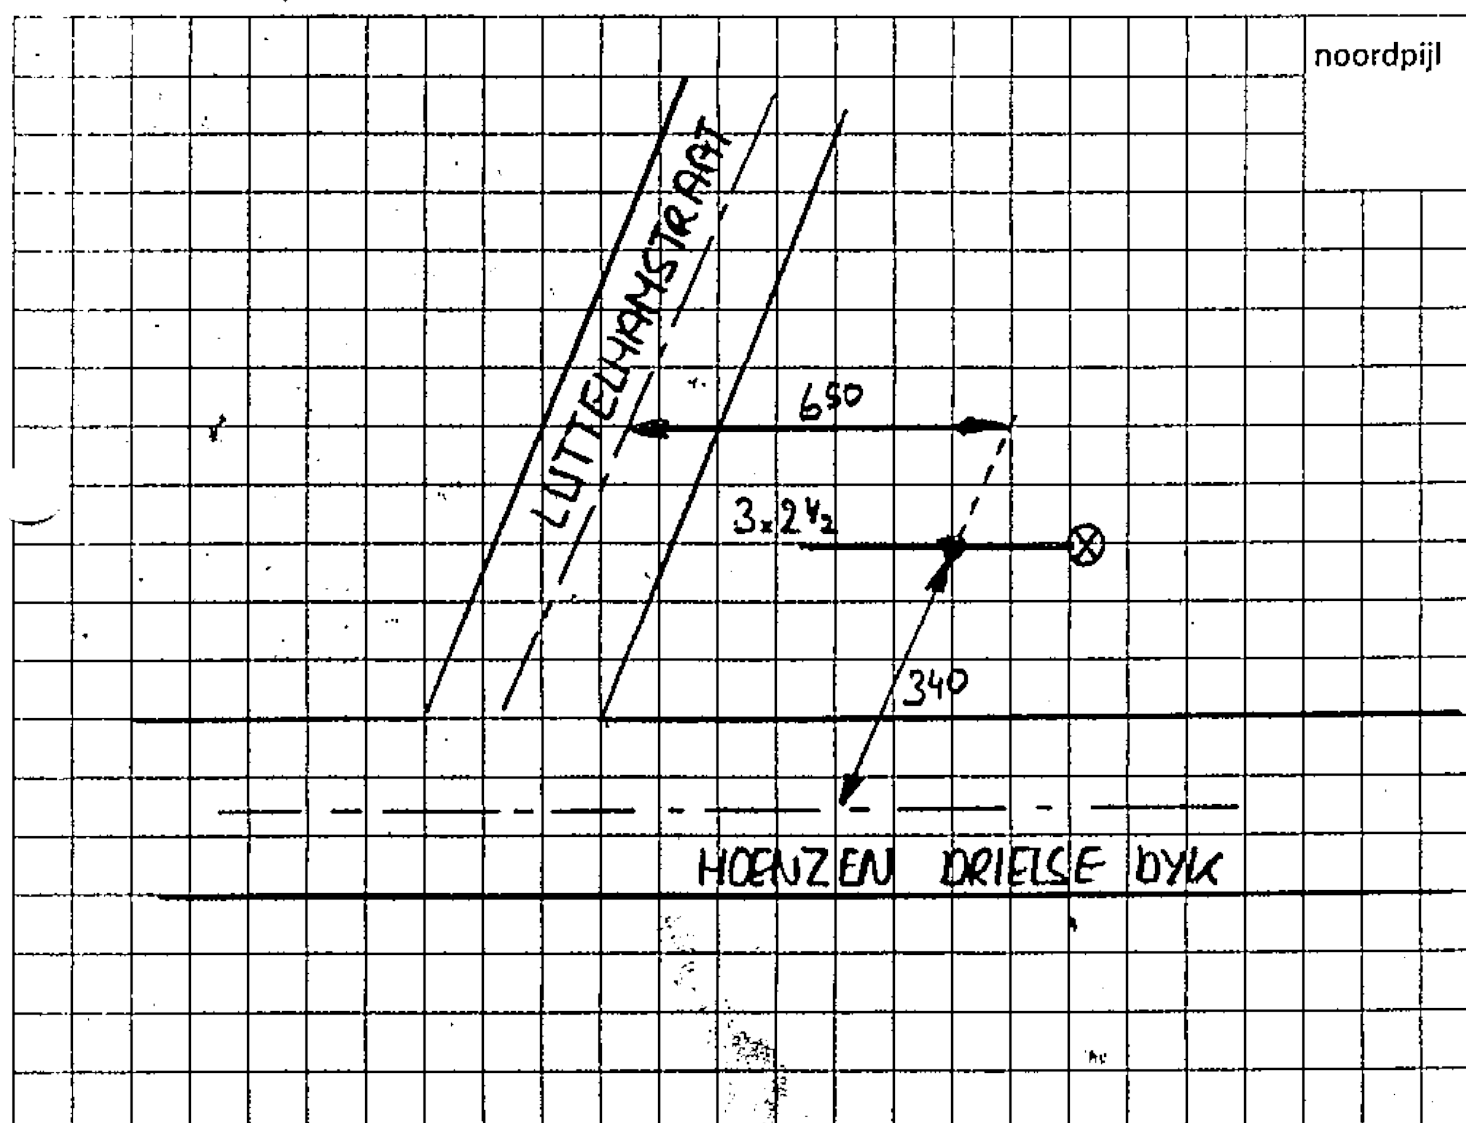

1907036.0

Gemeente, Plaats, Adres en Postcode:
 Maasdriel, Hoenzadriel, Hoenzadrielsedijk 42, 5333PA