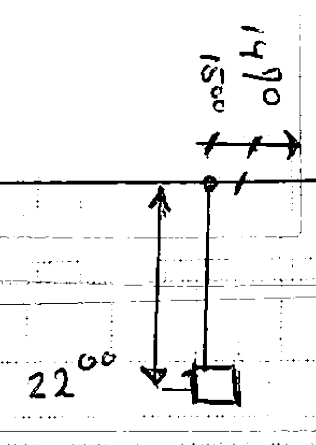


Aansluitschets Elektriciteit

Liander

Plaats	HOENZADRIEL	Netwerkplan	230610775
Straat + nr (+ toev).	Hoenzadrielsedijk 42 OV VP6	Aansl. obj. nr.	8010948454
Soort aansluiting		Aansluitstraat	
Postcode	5333 PA		
Categorie aansluiting: ☒ Nieuw ☐ Verzwaard ☐ Verplaatst ☐ Vervangen ☐ Verwijderd			
Aannemer: <u>Liander</u>		Monteur: <u>A. Verhoeven</u>	Datum uitvoering: <u>14-10-09</u>
Netwerk Hoofd. Elektriciteit:		Aansluitleiding:	
Materiaal	<u>AL</u>	Secundair van huisnr:	
Doorsnede	<u>4x150</u>	Kabel 1: Materiaal	<u>VG-YMvKas mb</u>
Groepsnummer	<u>LS 47397</u>	Doorsnede	<u>4x16 + As 16</u>
Netspanning	<u>400 V</u>	Lengte	<u>24</u>
Aansluiting:		Kabel 2: Materiaal	
Buitenkast	<u>Ja</u>	Doorsnede	
Aansluitkast	<u>Kunststof</u>	Lengte	
Aansluitcategorie	<u>AC2A</u>	Kabel 3: Materiaal	
Doorlaatwaarde	<u>3x46</u>	Doorsnede	
Aarde geleverd	<u>NEE</u>	Lengte	
Fase	☒ R ☒ G ☒ BL	Moftype	<u>winkelmoef</u>
			
Rijksweg A2 Utrecht-Den Bosch			
Rijksweg A2 Utrecht-Den Bosch			
Bijzonderheden:			
X= 148868.654 m Y= 417326.850 m			