


Aansluitschets Elektriciteit

NLON

Plaats	Hoenzadriel	Netwerkplan	230548610
Straat + nr (+ toev.)	Hoenzadrielsedijk 42	Aansl. obj. nr.	8005690675
Soort aansluiting		Aansluitstraat	
Postcode	5331 VQ		

Categorie aansluiting:	☐ Nieuw	☐ Verzwaard	☒ Verplaatst	☐ Vervangen	☐ Verwijderd
Aannemer:	Woon	Monteur:	MVH	Datum uitvoering:	10-10-08

Netwerk Hoofd. Elektriciteit:		Aansluitleiding:		Datum aanleg
Materiaal	Al	Secundair van huisnr:		
Doorsnede	4x95	Kabel 2: Materiaal	VO-YMvKas mb	10-10-08
Groepsnummer	LS 44050	Doorsnede	4x10 + As 10	
Netspanning	400 V	Lengte	161	
Aansluiting:		Kabel 1: Materiaal	90LV	
Buitenkast	ja/nee	Doorsnede	3x10	
Aansluitkast	Kunststof	Lengte	10	
Aansluitcategorie	AC1	Kabel 3: Materiaal		
Doorlaatwaarde	1 x 40 aut	Doorsnede		
Aarde geleverd	Nee	Lengte		
Fase	☐ R ☒ G ☐ BL	Moftype	wilb. hof	

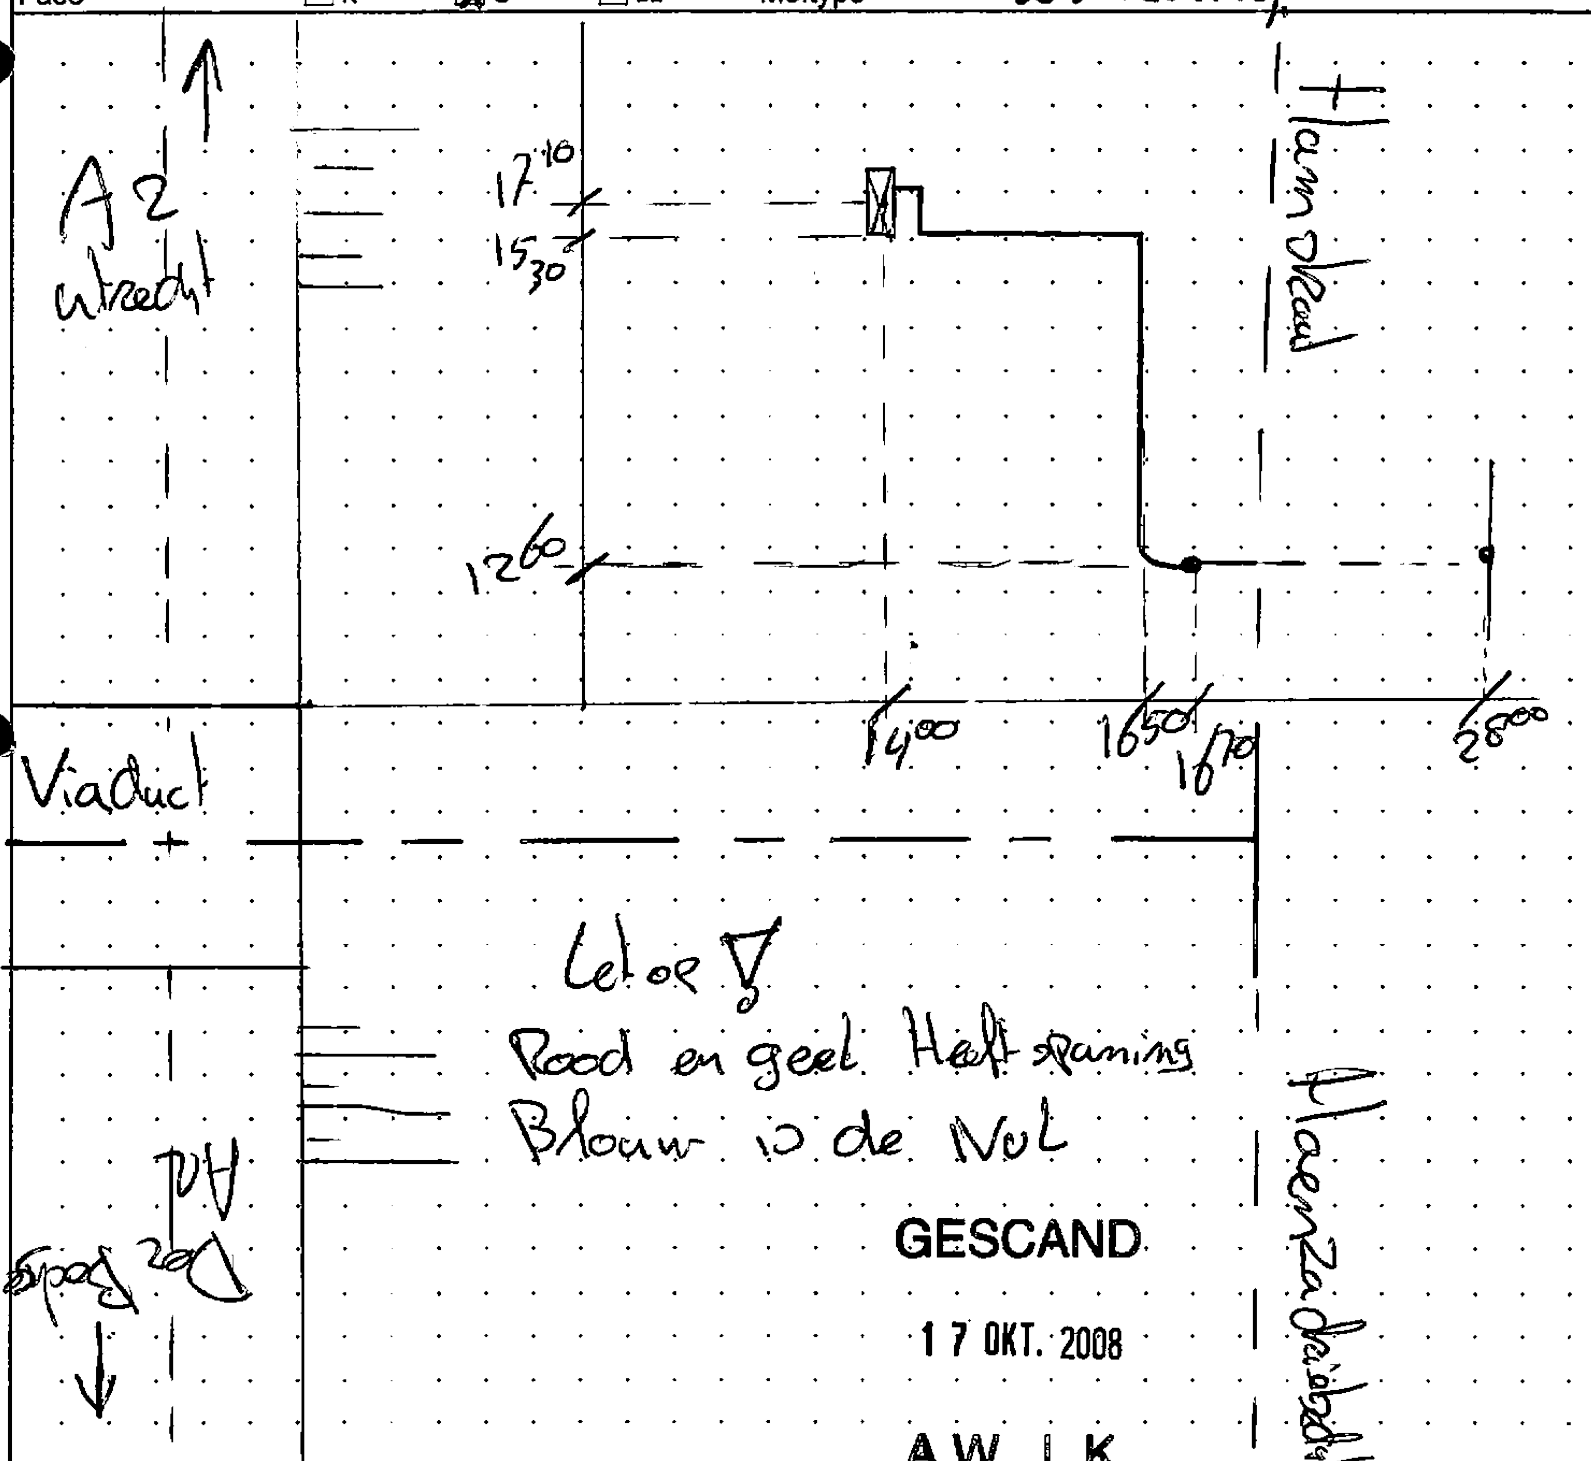

Let op: Rood en geel. Helt spanning.
Blauw is de nul.

GESCAND
17 OKT. 2008
A.W. L.K.

Bijzonderheden:

Van 10 30 Bg 1 mek