


Aansluitschets Elektriciteit

NLON

Plaats	HOENZADRIEL	Netwerkplan	230510615
Straat + nr (+ toev.)	Hoenzadrielsedijk 42 Site 5604	Aansl. obj. nr.	8010632028
Soort aansluiting	Antenne aansluiting	Aansluitstraat	
Postcode	5333 PA		

Categorie aansluiting:	☒ Nieuw	☐ Verzwaard	☐ Verplaatst	☐ Vervangen	☐ Verwijderd
Aannemer:	NLON	Monteur:	A. Verhoeve	Datum uitvoering:	02-04-08

Netwerk Hoofd. Elektriciteit:		Aansluitleiding:		Datum aanleg
Materiaal	Al	Secundair van huisnr:		
Doorsnede	4x50	Kabel 1: Materiaal	VG-YMvKas mb	
Groepsnummer	LS44050	Doorsnede	4x16 + As 16	
Netspanning	400 V	Lengte	10	
Aansluiting:		Kabel 2: Materiaal		
Buitenkast	ja/nee	Doorsnede		
Aansluitkast	Kunststof	Lengte		
Aansluitcategorie	AC2a	Kabel 3: Materiaal		
Doorlaatwaarde	3 x 50 aut	Doorsnede		
Aarde geleverd	Nee	Lengte	WIKKELMDF	
Fase	☒ R ☒ G ☒ BL	Moftype		

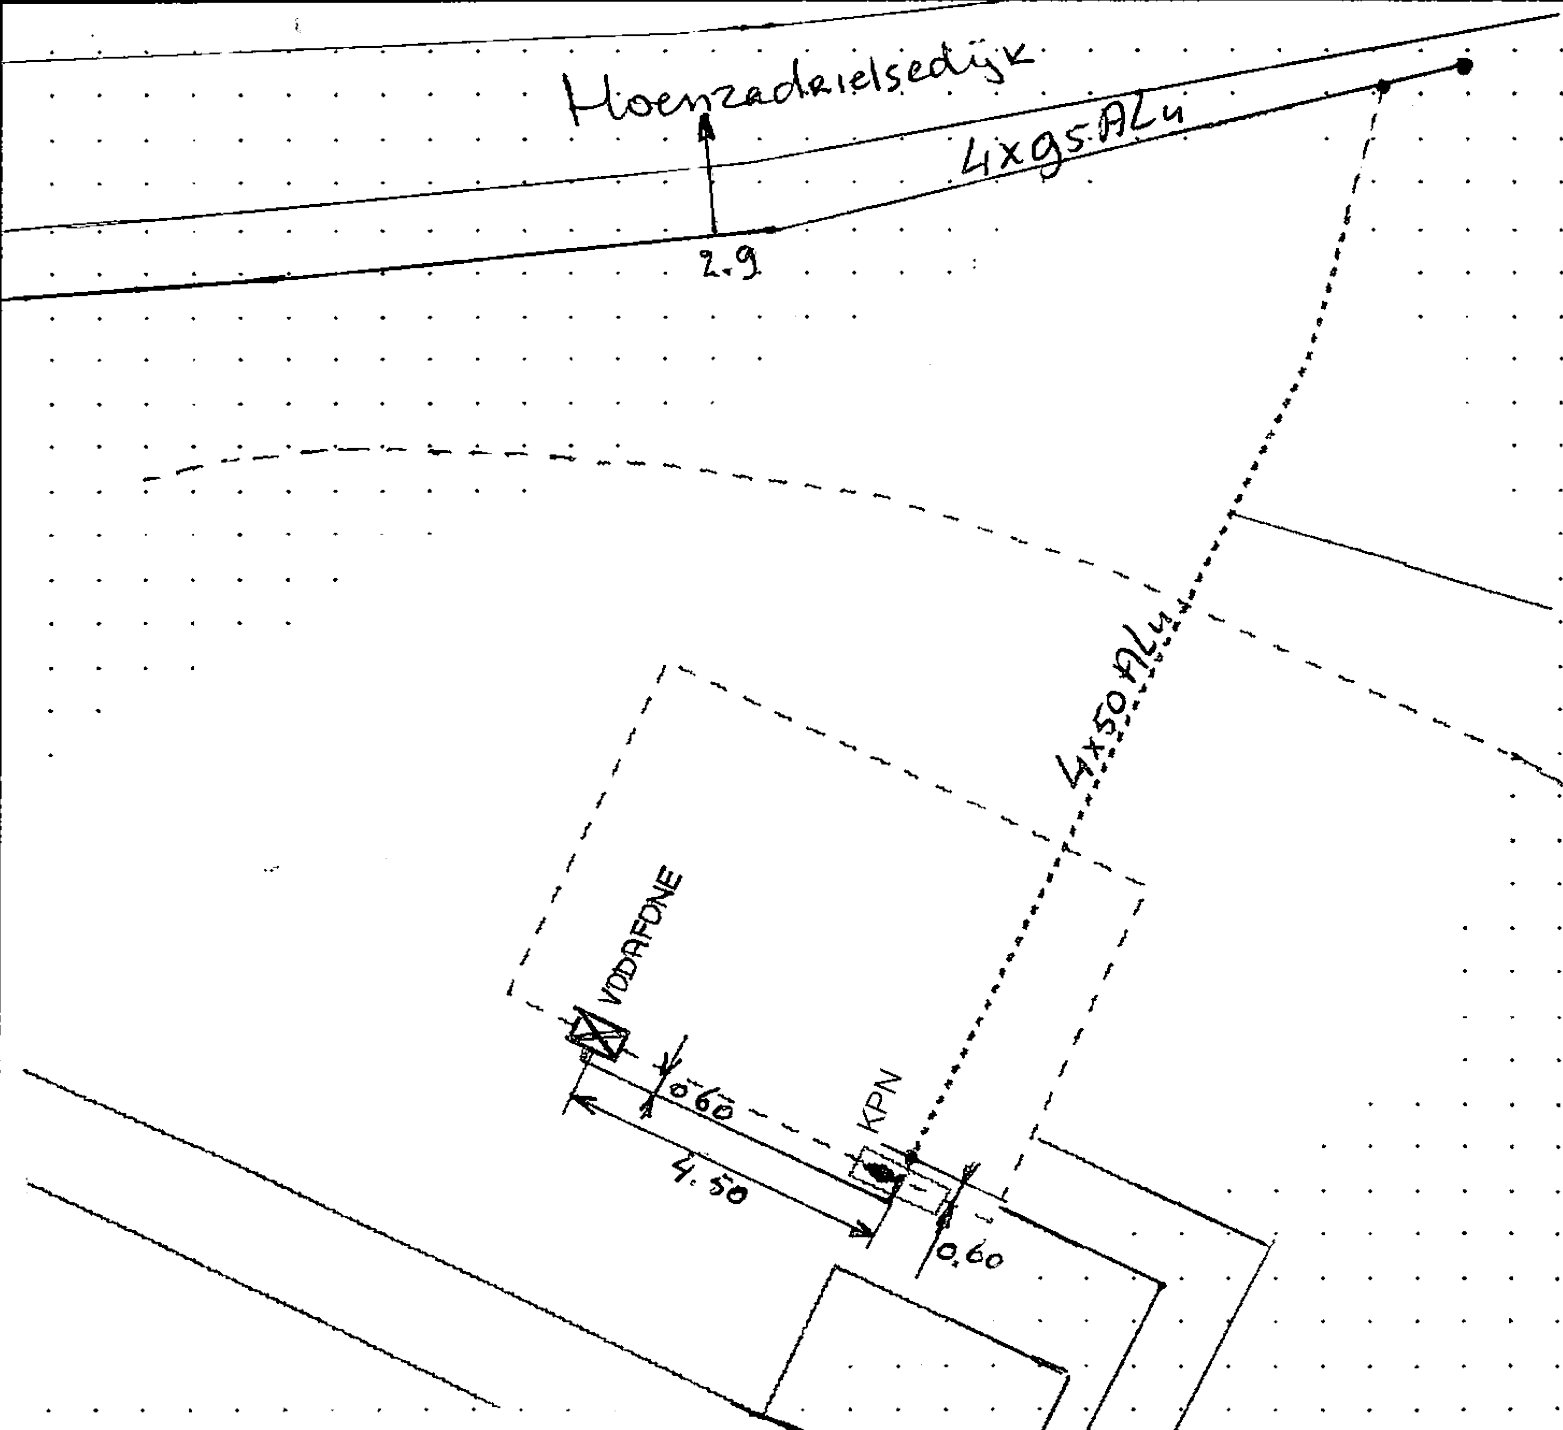

Bijzonderheden: Het maken van een nieuwe aansluiting Elektra 3x50A voor kast van site 5604 van