

INFORMATIEFORMULIER

Thema: laagspanning



leidingenschets

☒ huisaansluiting☐ OV☒ LS. net☐ Tel☐ MS

gemeente

Maasdriel

kom

Velekdriel

NUON

straat

Hoenzadrielsedijk / Sneekweg A2

project

ZN-8-90727/01

BIS-nummer

datum

06-99

naam opnemer

aannemer

V.S.


kaartnr.

routenr.

ZN-8-90727/01

huisaansluiting	OV	LS.net	Tel / MS
☒ Al. 50 <u>34</u> mtr	☐ Al. 6 _____ mtr	☐ Al. 150 _____ mtr	☐ _____ mtr
☐ Al. 16 _____ mtr	☐ Al. 2,5 _____ mtr	☐ Al. 95 _____ mtr	☐ _____ mtr
☐ _____ mtr	☐ type mast _____	☐ _____ mtr	☐ _____ mtr
☒ type mof <u>PA5</u>	☐ type arm. _____	☒ type mof <u>PE4</u>	☐ type mof _____
☐ aarde geleverd door NUON	☐ type lamp _____	☐ SK / KK _____	☐ _____
☒ <u>3 x 40 A</u>	☐ A / N _____	☐ _____	☐ _____
☐ _____	☐ Lichtmastnr. _____	☐ _____	☐ _____
☐ _____	☐ gesch./Vz/Al _____	☐ _____	☐ _____

- Op tekening vermelden
- type aansluitkast in kVA
 - doorsnede kabel(s)
 - kabelrichting(en)
 - draairichting(en)
 - afwijkende diepte(s)
 - lichtmastnummer(s)
 - TN aanduidingen
 - lassen/beschermbuizen/etc.

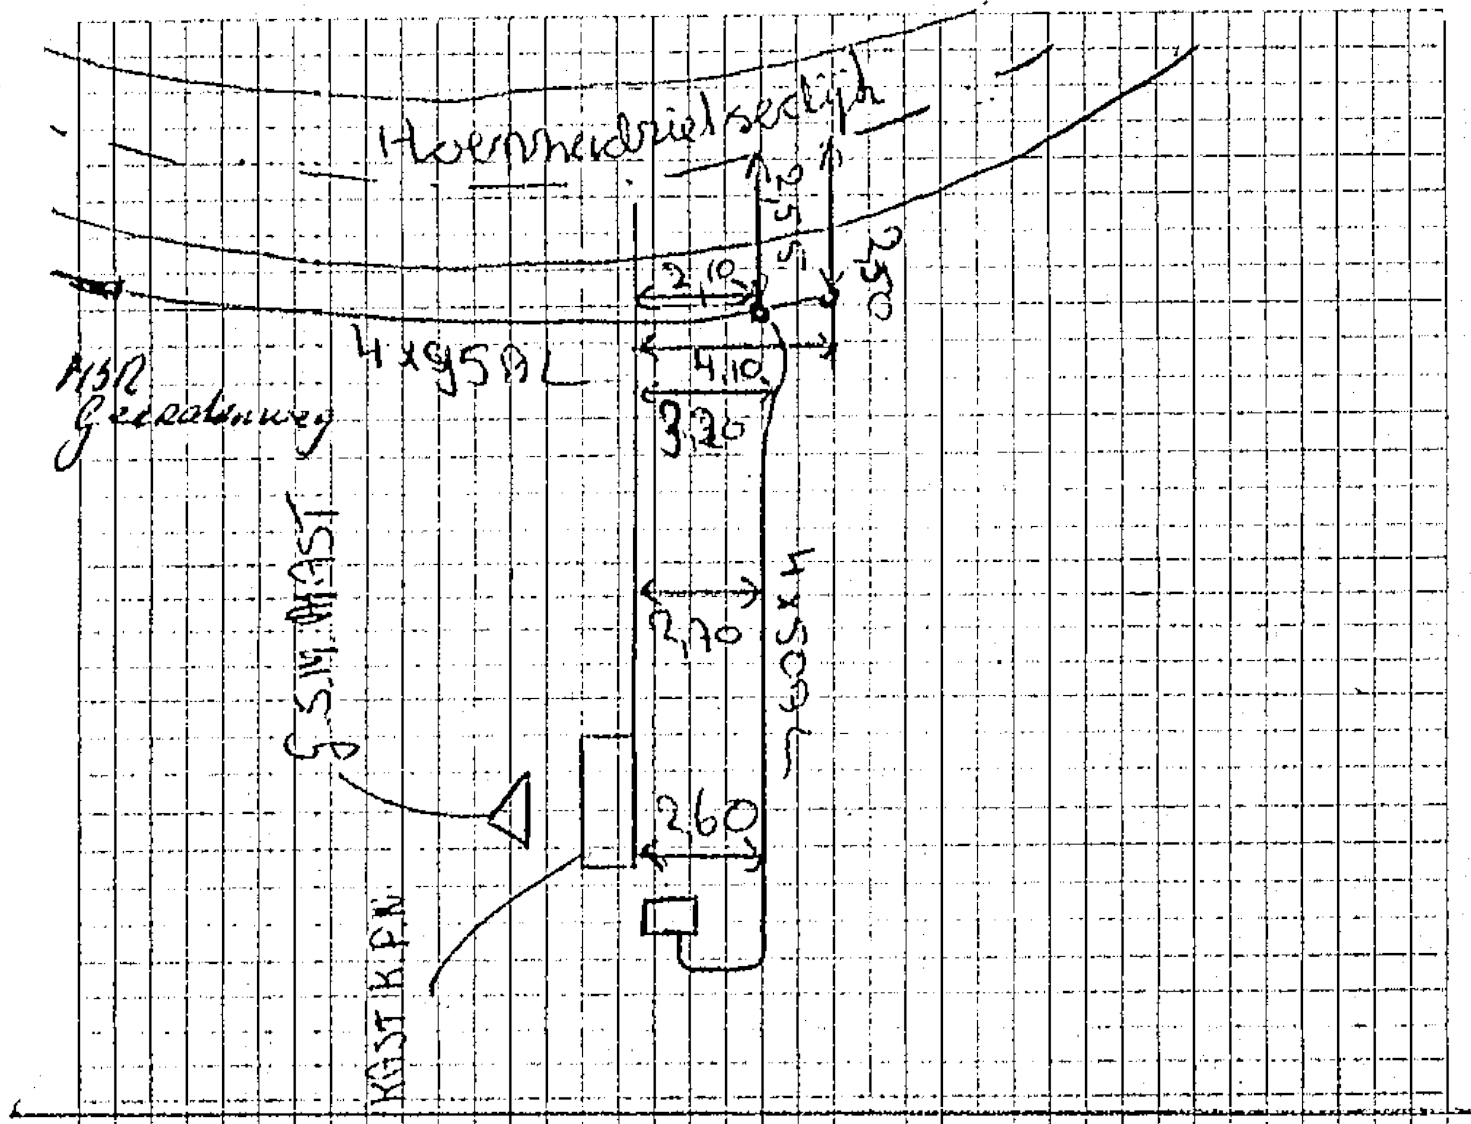

Gemeente, Plaats, Adres en Postcode:
 Maasdriel, Hoenzadriel, Hoenzadrielsedijk 42, 5333PA