




Aansluitschets Elektriciteit.

NLON

Gemeente	Productbladnr.
Plaats	Netwerkplan
Straat + nr (+ toev).	Activiteitennr.
Soort aansluiting	Aansl. obj. nr.
Postcode	Netbeheerder
Aansluitstraat	

Categorie aansluiting:	☒ Nieuw	☐ Verzwaard	☐ Verplaatst	☐ Vervangen	☐ Verwijderd
Te berekenen meerlengte kabelm		Gelegde hoeveelheid kabel 18 .m			
Aannemer: van Gelder		Monteur: R. Snippe		datum uitvoering: 9-12-05	

Netwerk Hoofd. Electriciteit:		Aansluitleiding:		nieuw:
Materiaal	Al	Secundair van huisnr:		
Doorsnede	4x95	Kabel 1: Soort		
Groepsnummer	LS33482	Materiaal	VO-YMvKas mb	
Spanning	380 - 400 Volt	Doorsnede	4x10 + As 10	
Aansluiting:		lengte	18	
Buitenkast:	ja 1.20 x 0.60	Kabel 2: Soort		
Kasttype	Kunststof	Materiaal		
Doorlaatwaarde	3 x 25	Doorsnede		
Aarde geleverd NUON	nee	lengte		
Fase	☒ R ☒ G ☒ BL	Moftype	Wikkelmof	
Aansluitcategorie	AC1			

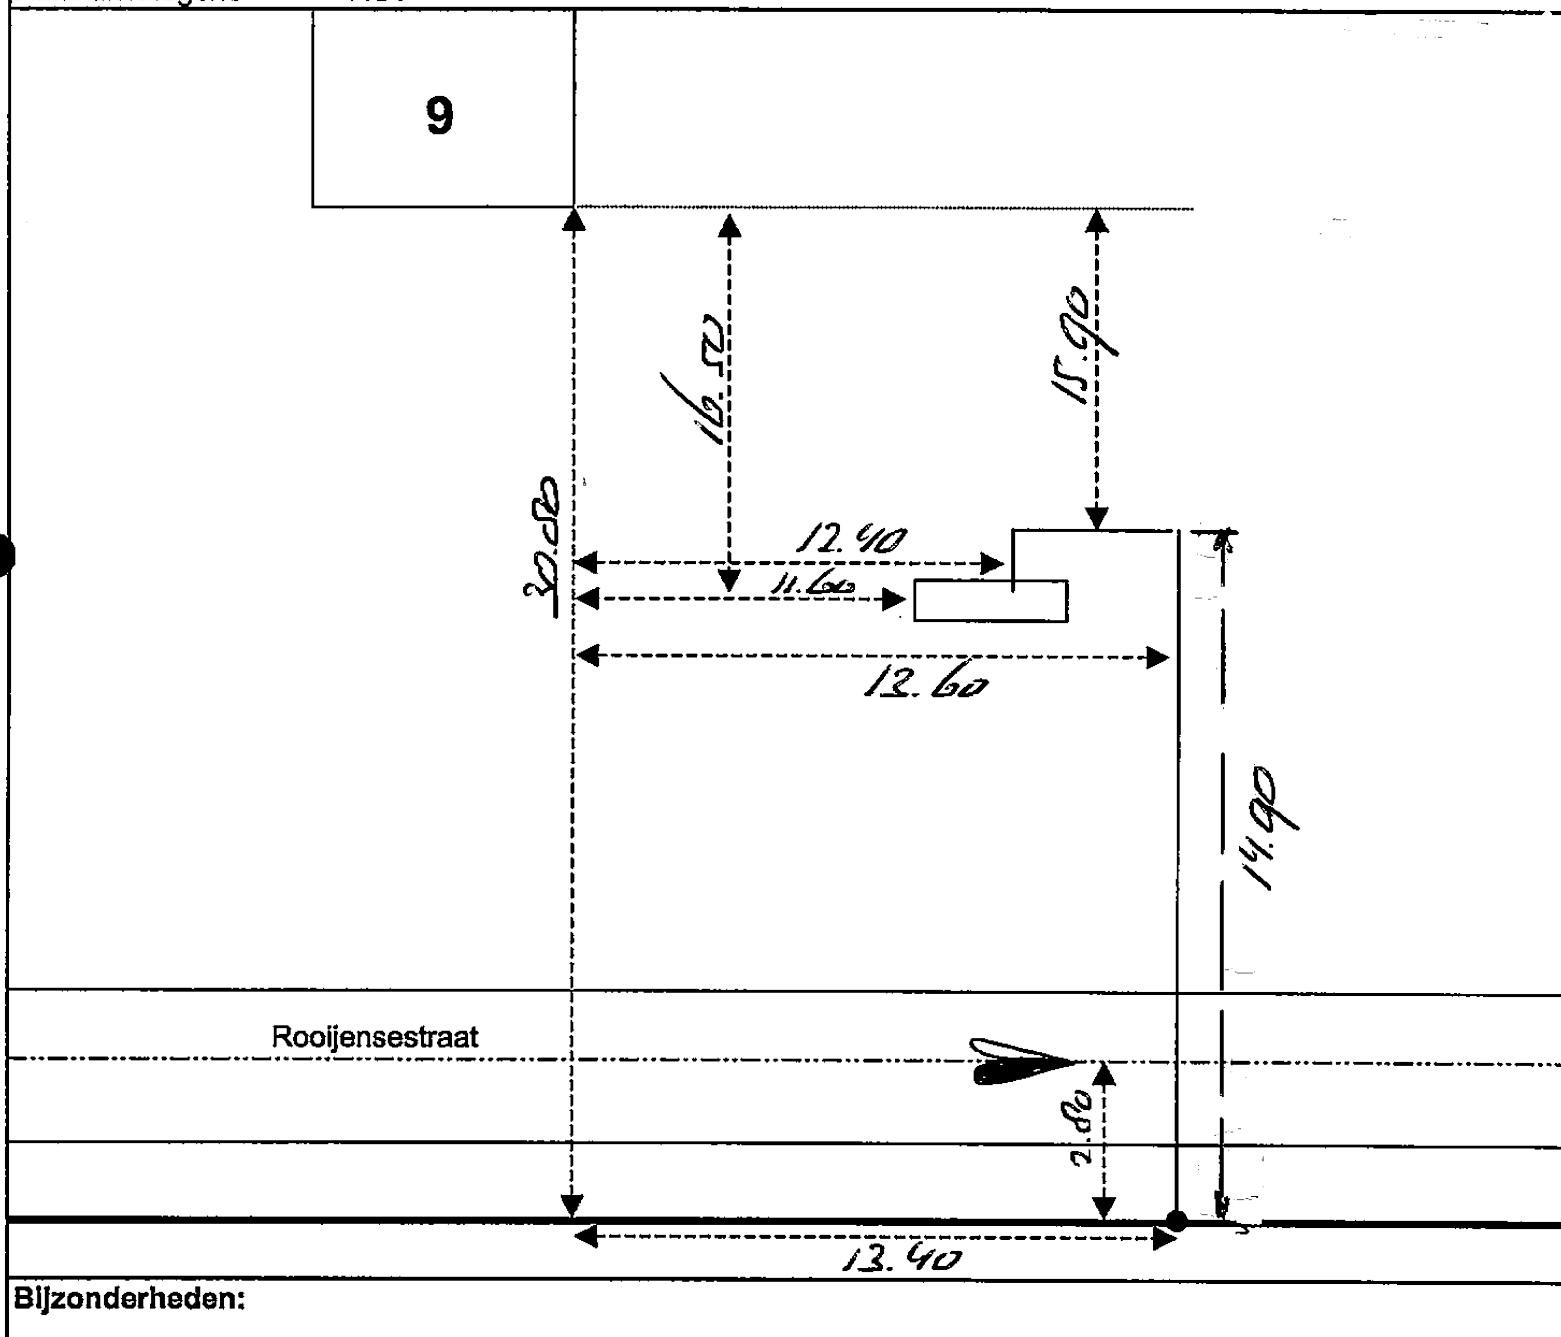

Bijzonderheden: