


Telefoonnet	Plaats			Nummer	Straatnaam	Perceelnr.		
KDL	HZD			K1001	HOENZADRIELSEDK.	42		
Perceelnr.	Type lasmof	Lengte ik invoerkabel	Plaats lasdop	Toestand invoerkabel	Naam lasser	Naam toezichtman	Datum	Soort bestrating
42	SPJIT	225 m	MIK	1x4x0,5	DO 502 (A. HEYM.)	TON DE LAAT	26-4-90	

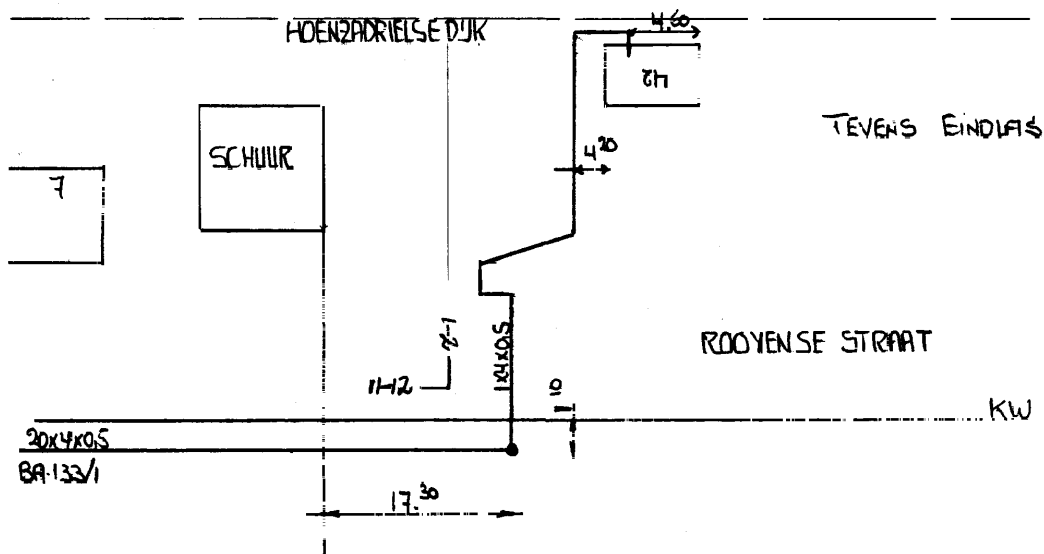

Td 127 - 97 6350

¹ Letter A en volgnummer(s) uit de A-lassenreeks of aknr/sgnr en huisnummer als sorake is van een B-las