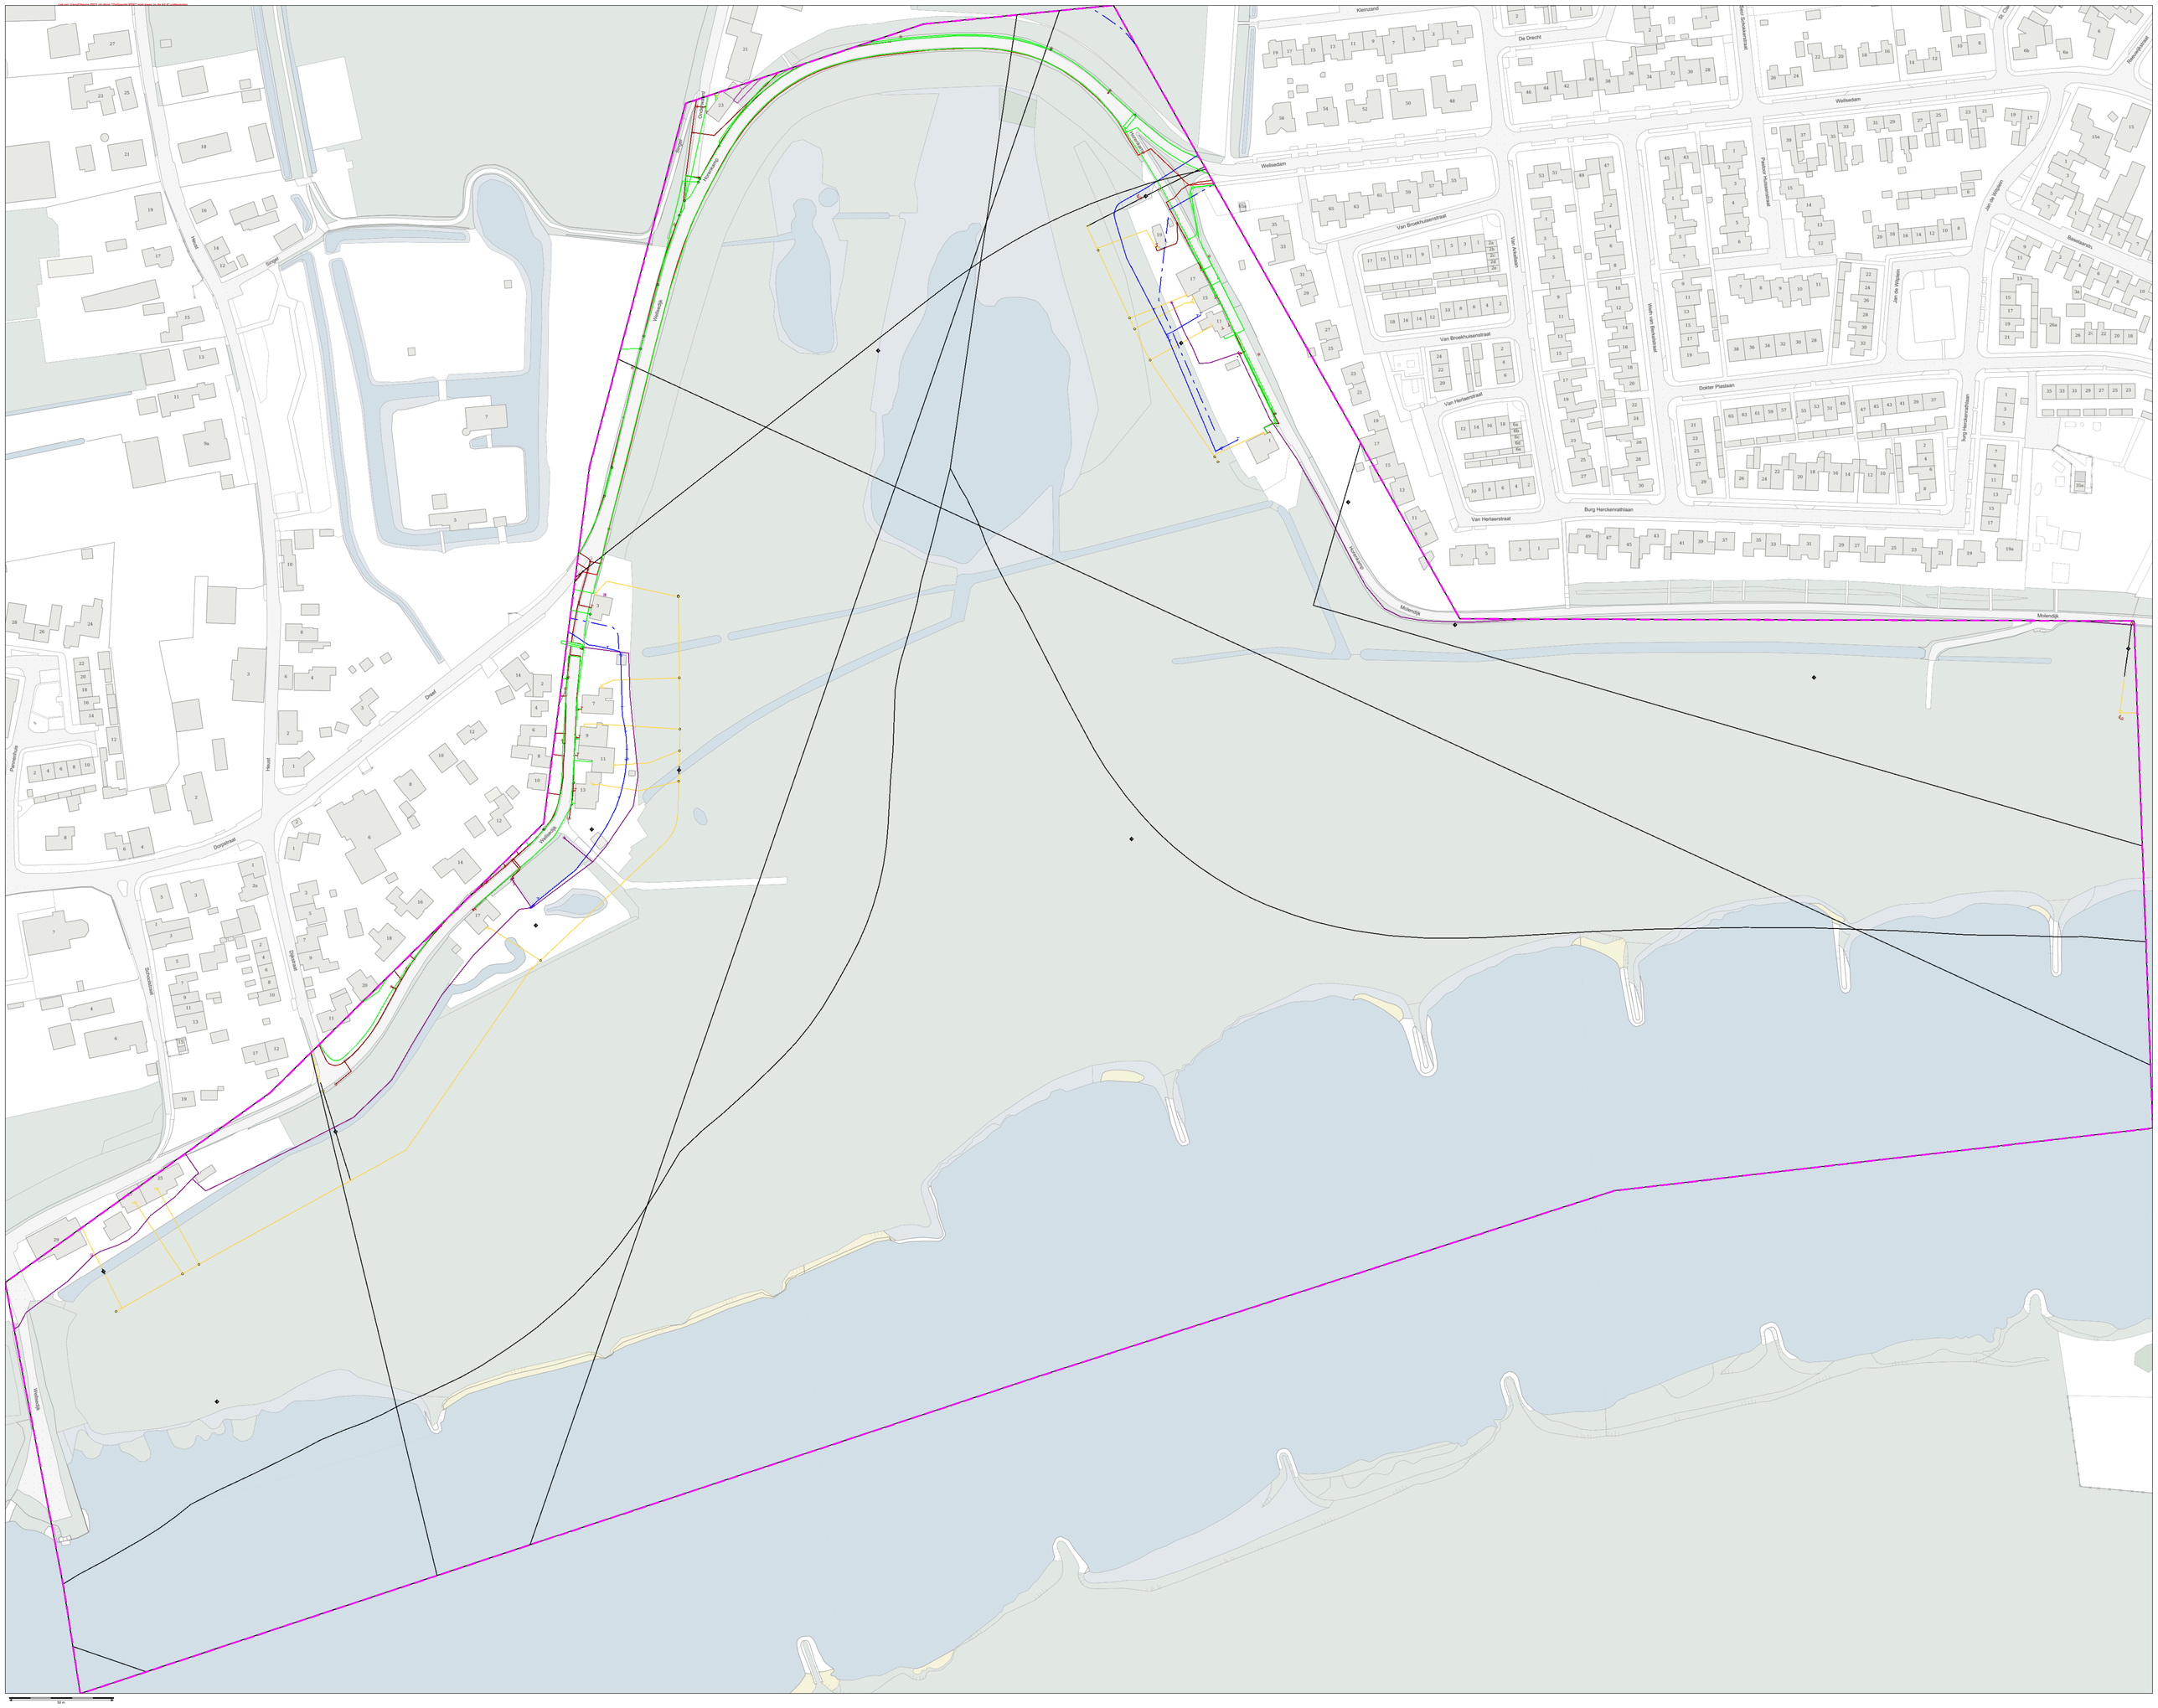
Kleinzand
De Drecht
Wellsedam
Van Brookhuisenstraat
Van Aalsbeek
Van Herlaerstraat
Willem van Beieraland
Dokter Plaslaan
Burg Herckenrathlaan
Pastoor Hoevenstraat
Jan de Wildeen
Bastiaanstr.
Molendijk
Hoofdweg
Dorpsstraat
Dreef
Schoolstraat
Dijkstraat
Heuvelweg
Pennenhuis
Berger
Heuf
Hellendijk
Oostendijk
Dijkweg
Rennenkampstraat
Sjoer Sickstraat
St. Cat

Contact: Beschrijvingsgegevens: 0800 9009
Meldgegevens: info@kadaster.com
Transmissiedata: Liander Schadprevention
0961012211

KLIC-meldnr. **9013245903/0 (9013198901 - 1)** Aanvraagnummer: **18-11-2020**

Contact: Beschrijvingsnummer: 0903 9009
Telefoonnummer:
Transmissiebureau: Liander Schadepreventie
info4klic@liander.com
0961552211

Contact: Beschrijvingsnummer: 0003 3019
Meldpunnummer: 0883152211
Transmissiebeheer: Liander Schadprevention
infoklic@liander.com

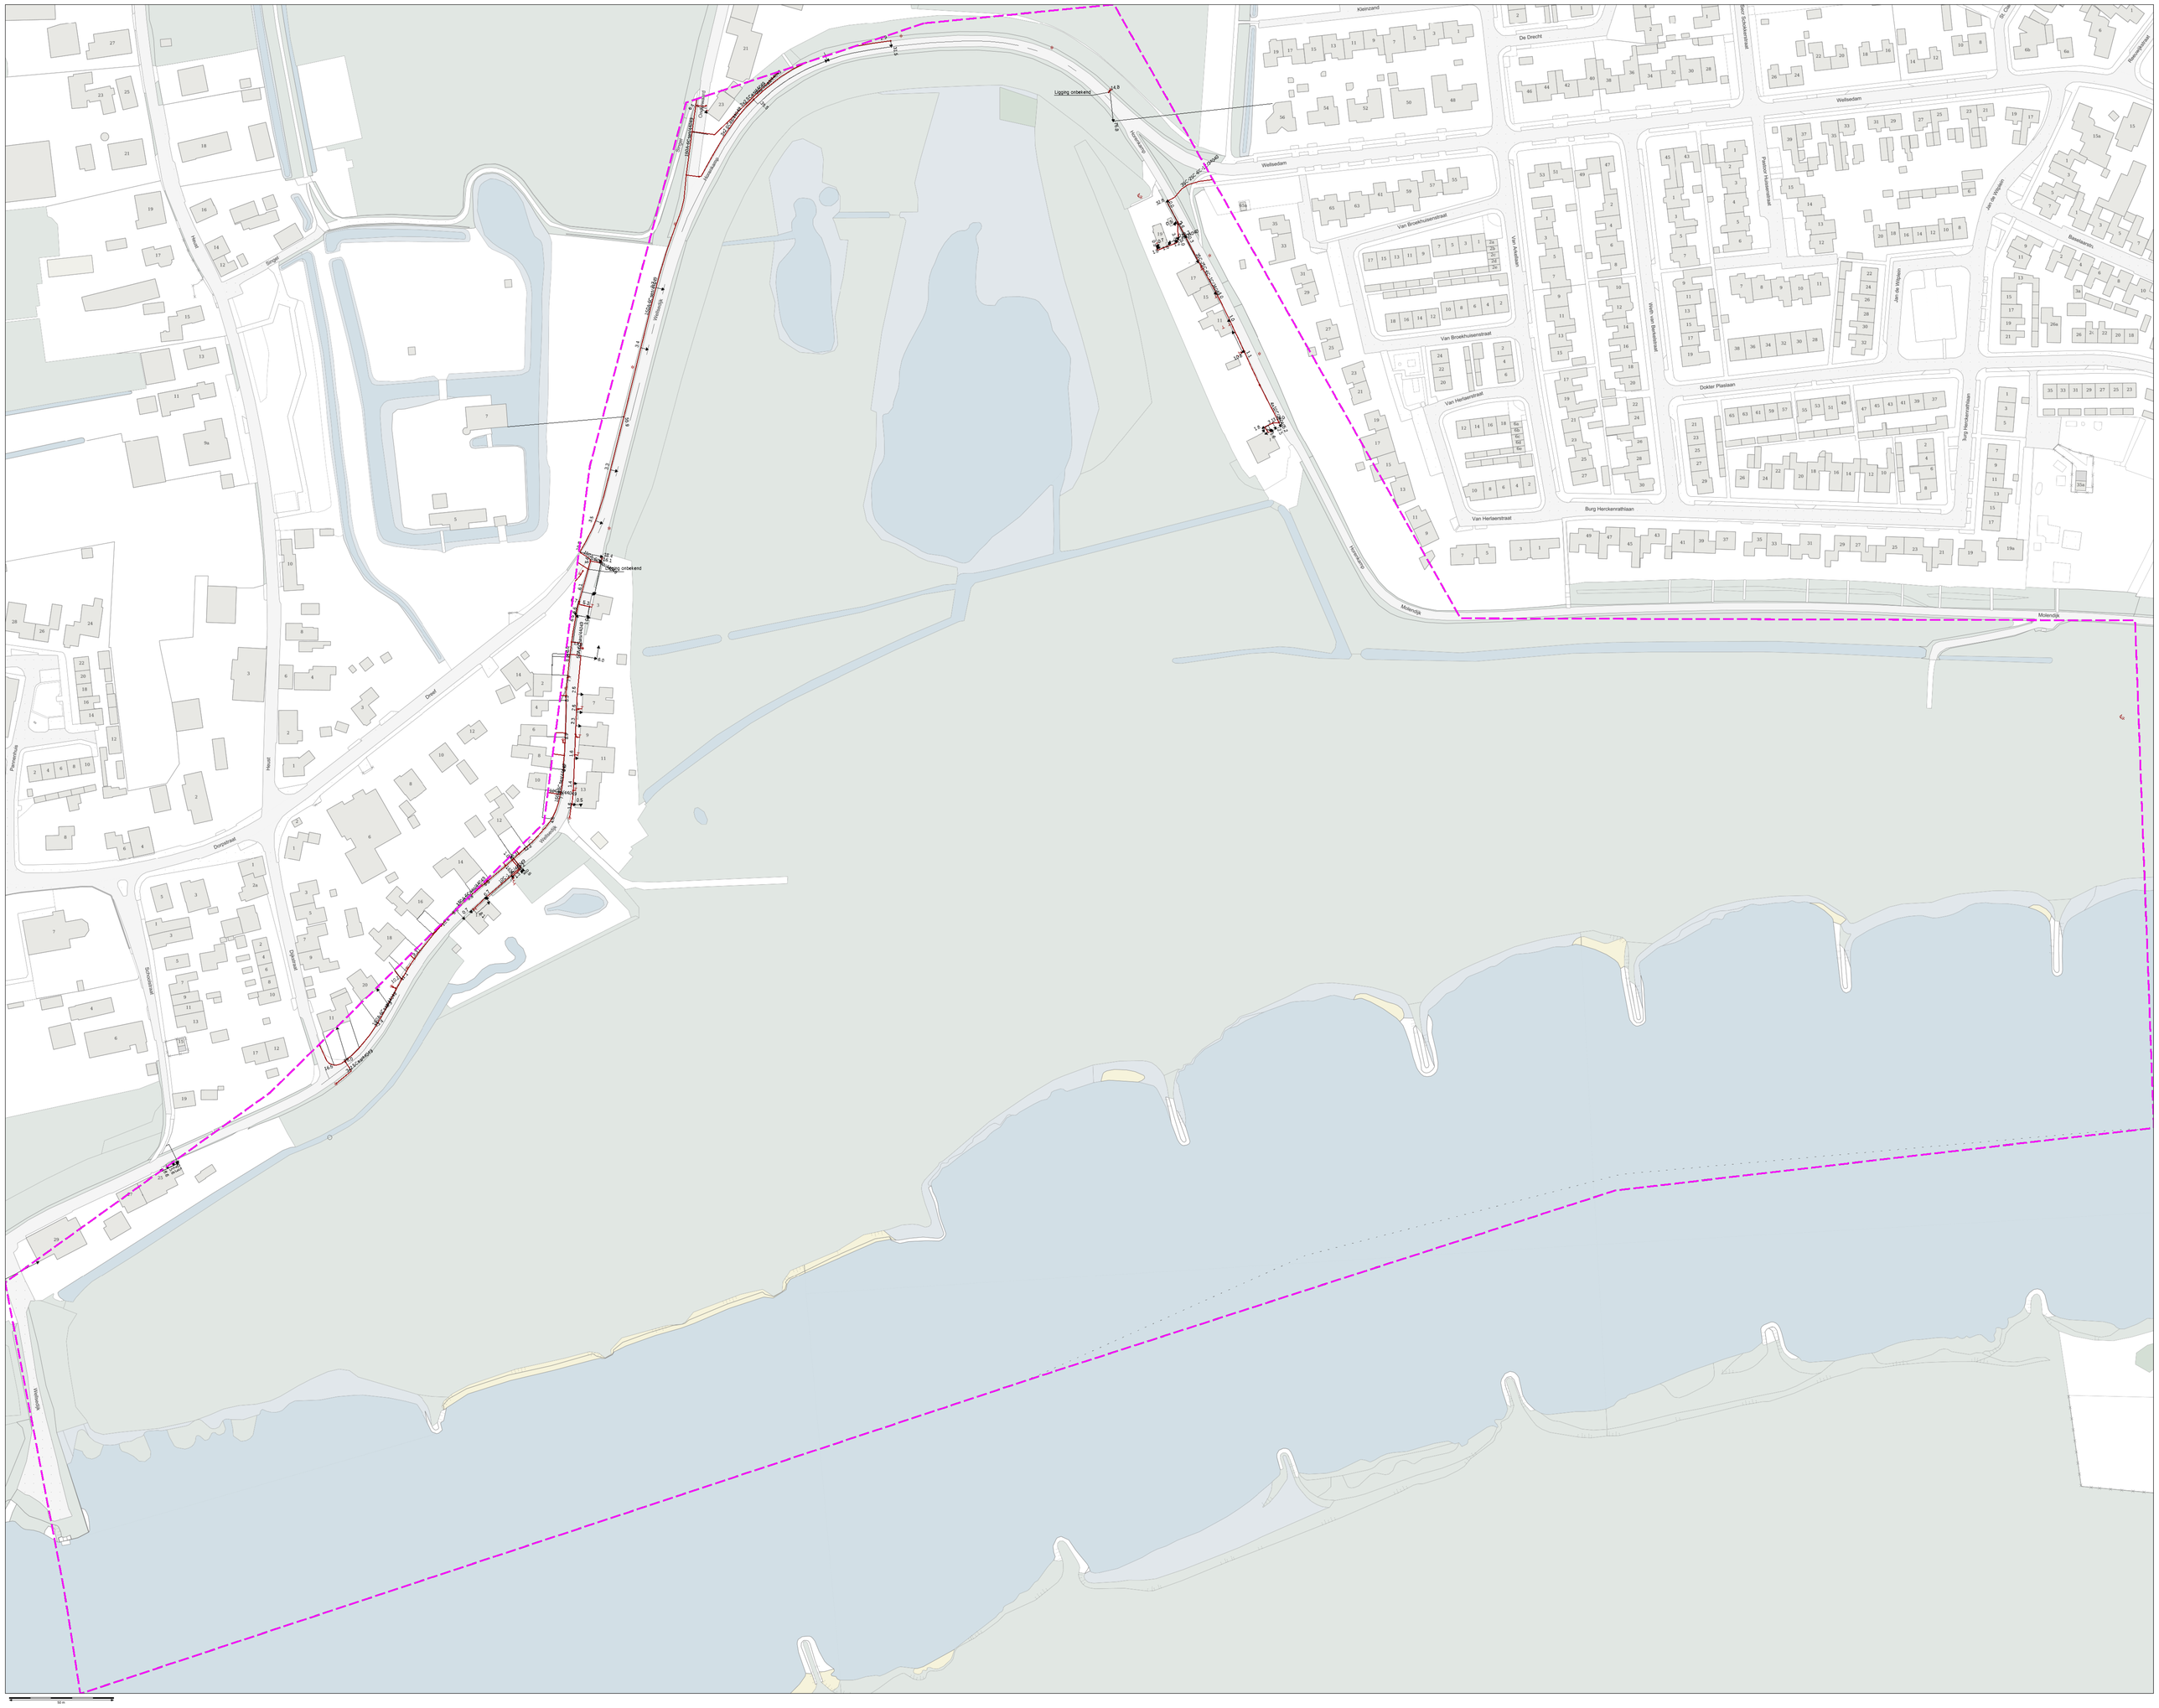
Kleinzand
De Drecht
Weltevdam
Van Broekhuisenstraat
Van Aalstraat
Van Herlaerstraat
Van Brederodestraat
Dokter Plaslaan
Burg Herckenrathlaan
Burg Herckenrathlaan
Jan de Wildeln
Bastiaanstr.
Molendijk
Molendijk
Hoofdweg
Hoofdweg
Hoofdweg

kadaster

KLIC-melding: **9013149303/10 20O109001 - 1** | Aanvraagstatus: **18-11-2020**

Contact: Beschrijvingsnummer: 04-0111501
Werkgeversnummer: 04180366

Voornl/Achternl(s): Peters
e.peters@maasvlei.nl
0418836666

KLC-overlay: **M131403/0/13 20O109/01 - 1** | Aanvraagstatus: **18-11-2020**


Contact: Beschikbaarheidsgegevens: 04-40113601 Meldgegevens: Transmissieleiding(en): Peters w.peters@maasdriel.nl 0418639666

Blz. 1 van 11

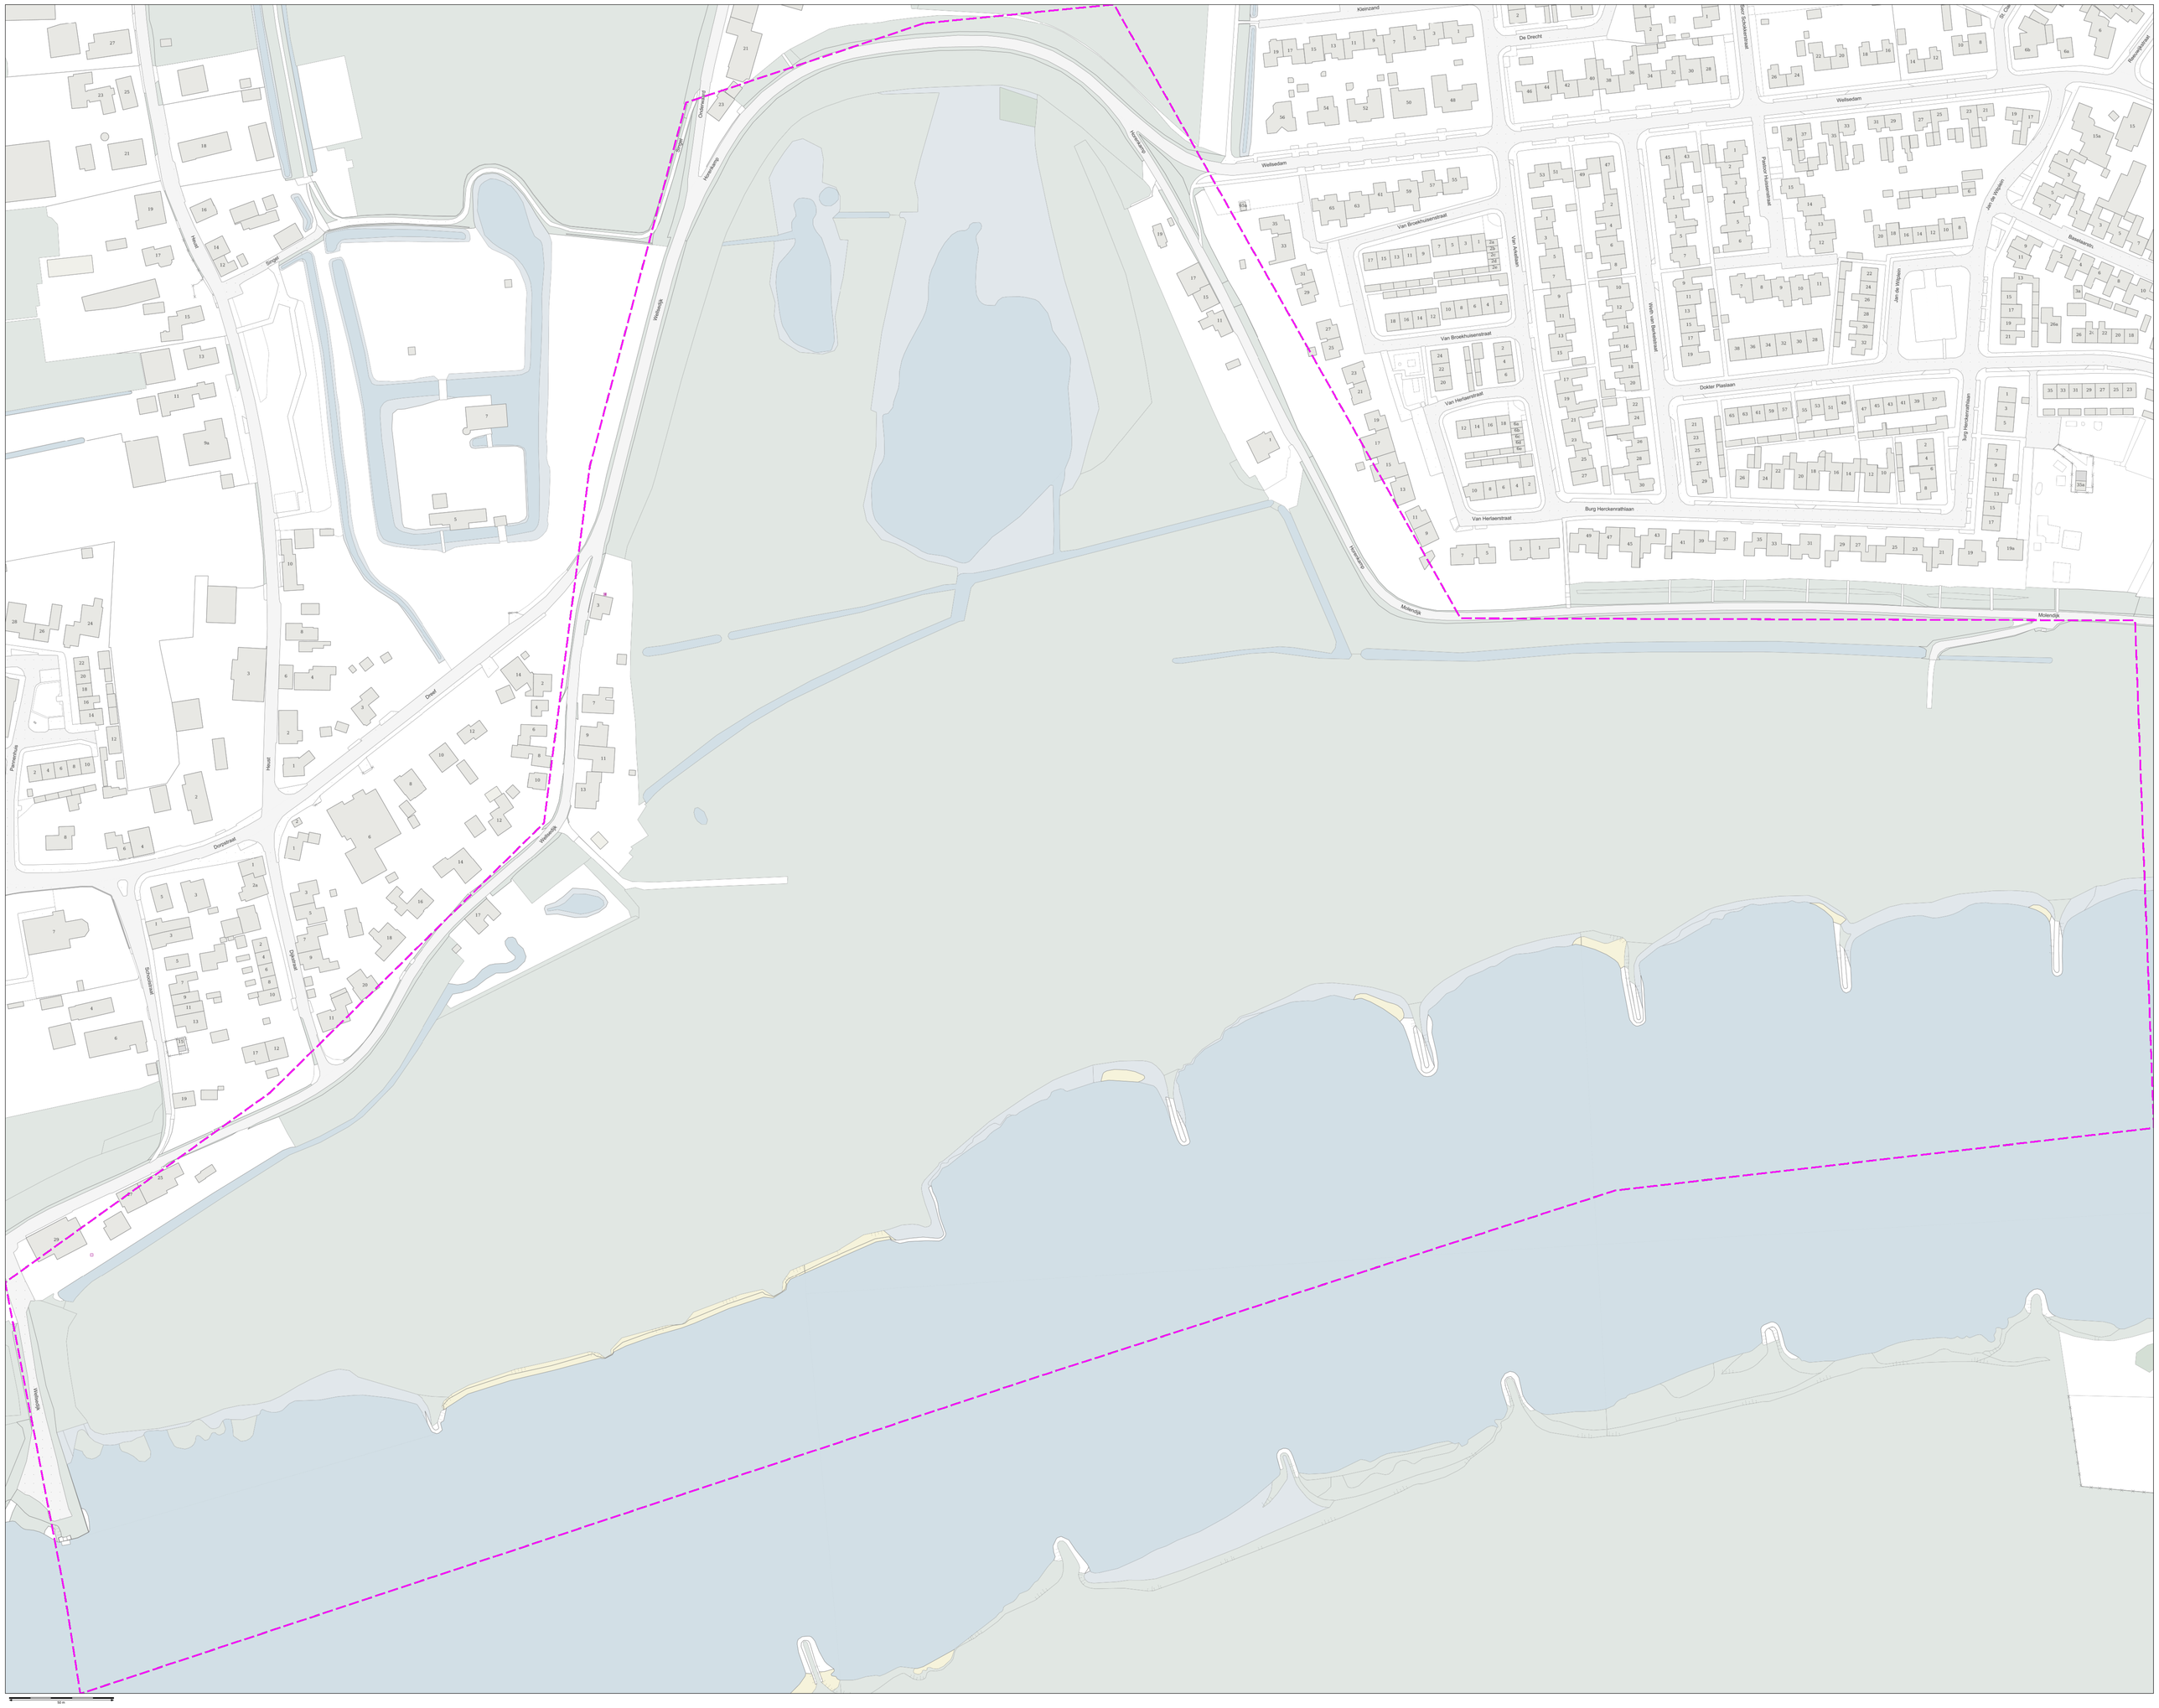

KLIC-melding: **9013149303/9 (9013149901 - 1)** Aanvraagstatus: **18-11-2020**
Themakaart: Waterschap Rivierenland (niet onder zeer of extra kritisch)

Contact:
Beschrijvingsnummer: 0344404410
Stelnummer: 1
Tracé/Hoofdvoorwerp: Behoeveraan Zuiveringsinfrastructuur
Contactpersoon: wilbon@wsrl.nl
Telefoonnummer: 0344404000

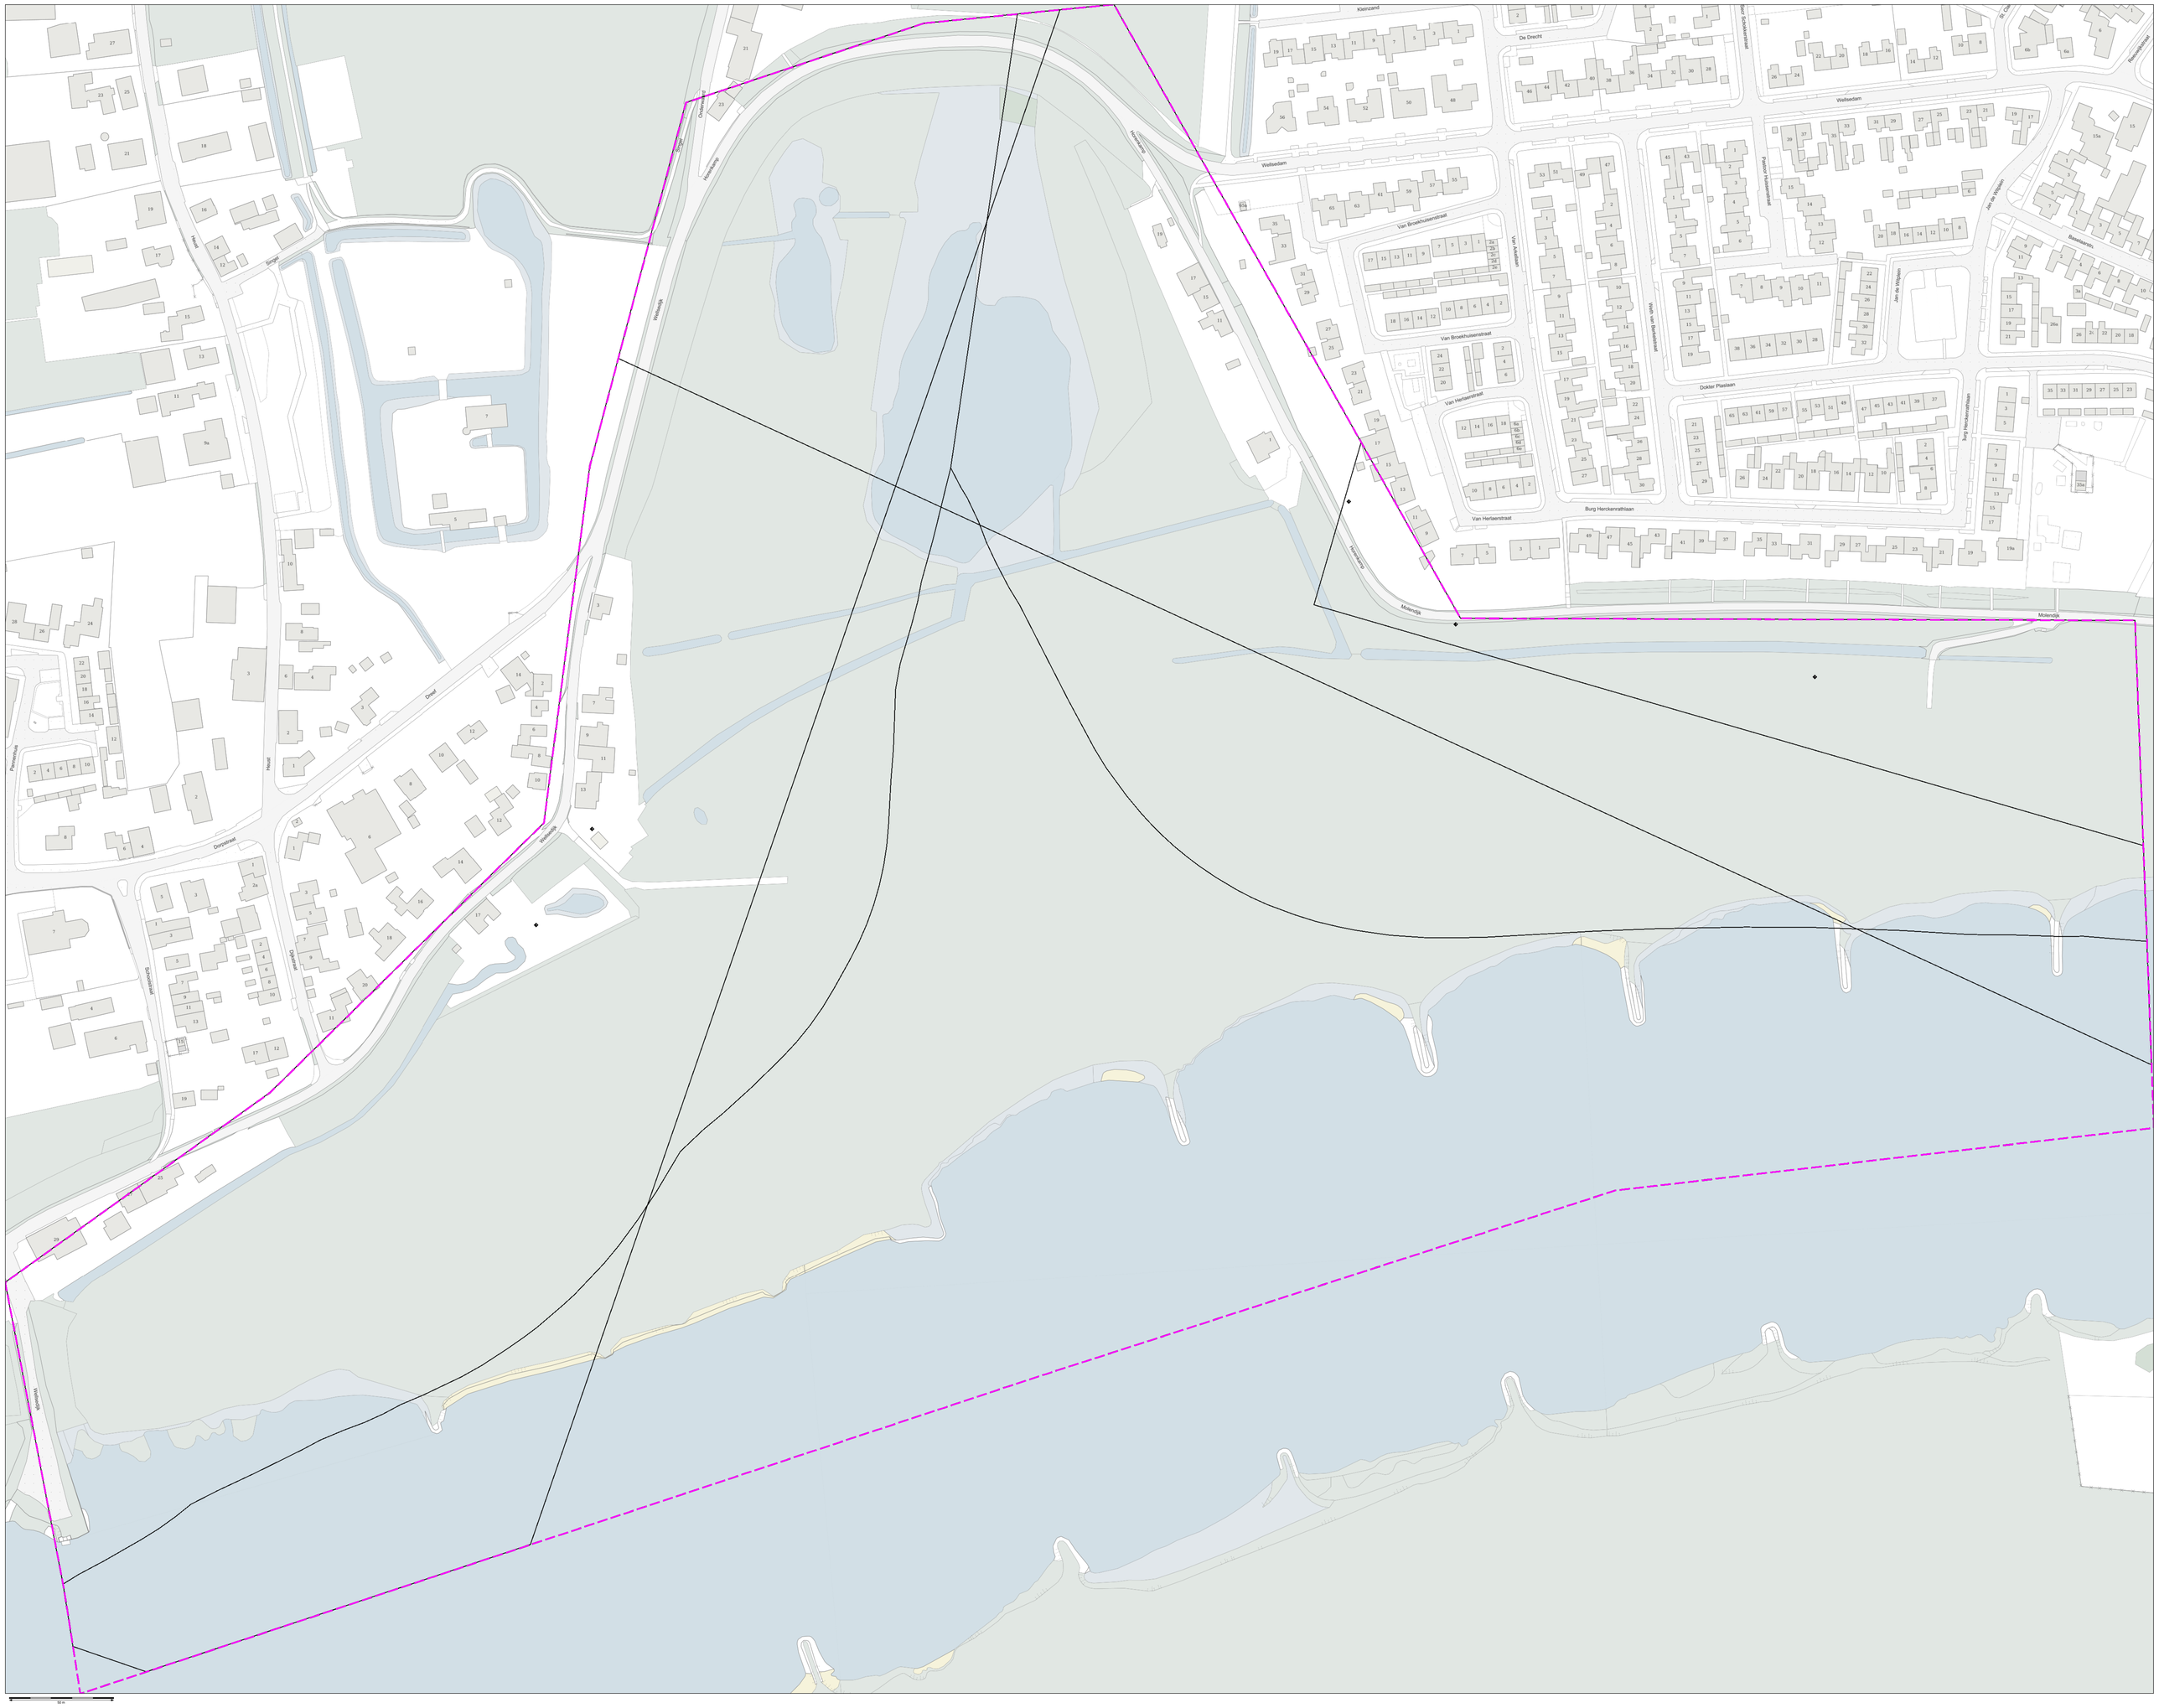

KLC-overzicht: **M131/4338/010 20C0109/01 - 1** | Aanvraagstatus: **18-11-2020**

Thermkaart, Waterschap Rivierenland (not-interactive)

Rev. 0 van 11

Contact:

Beschrijvingsgegevens: 0164404410
Stelgegevens: wilbon@ecn.nl

Transmittoaanvrager: Behandelaar: Zuiveringsinfrastructuur
0164404000

kadaster

KLC-overlay: **9013149303/2 20C0109/01 - 1** | Aanvraagstatus: **18-11-2020**

Themakaart: Brabant Water water

Bij 3 van 11

Contact: Beschrijvingsnummer: 0736030000 Strategienummer: Transmittoadres(s): Regio Noordoost regionoordoostadministratie@brabantwater.nl 0736030000 Mitten regionoldenadministratie@brabantwater.nl 0736030000

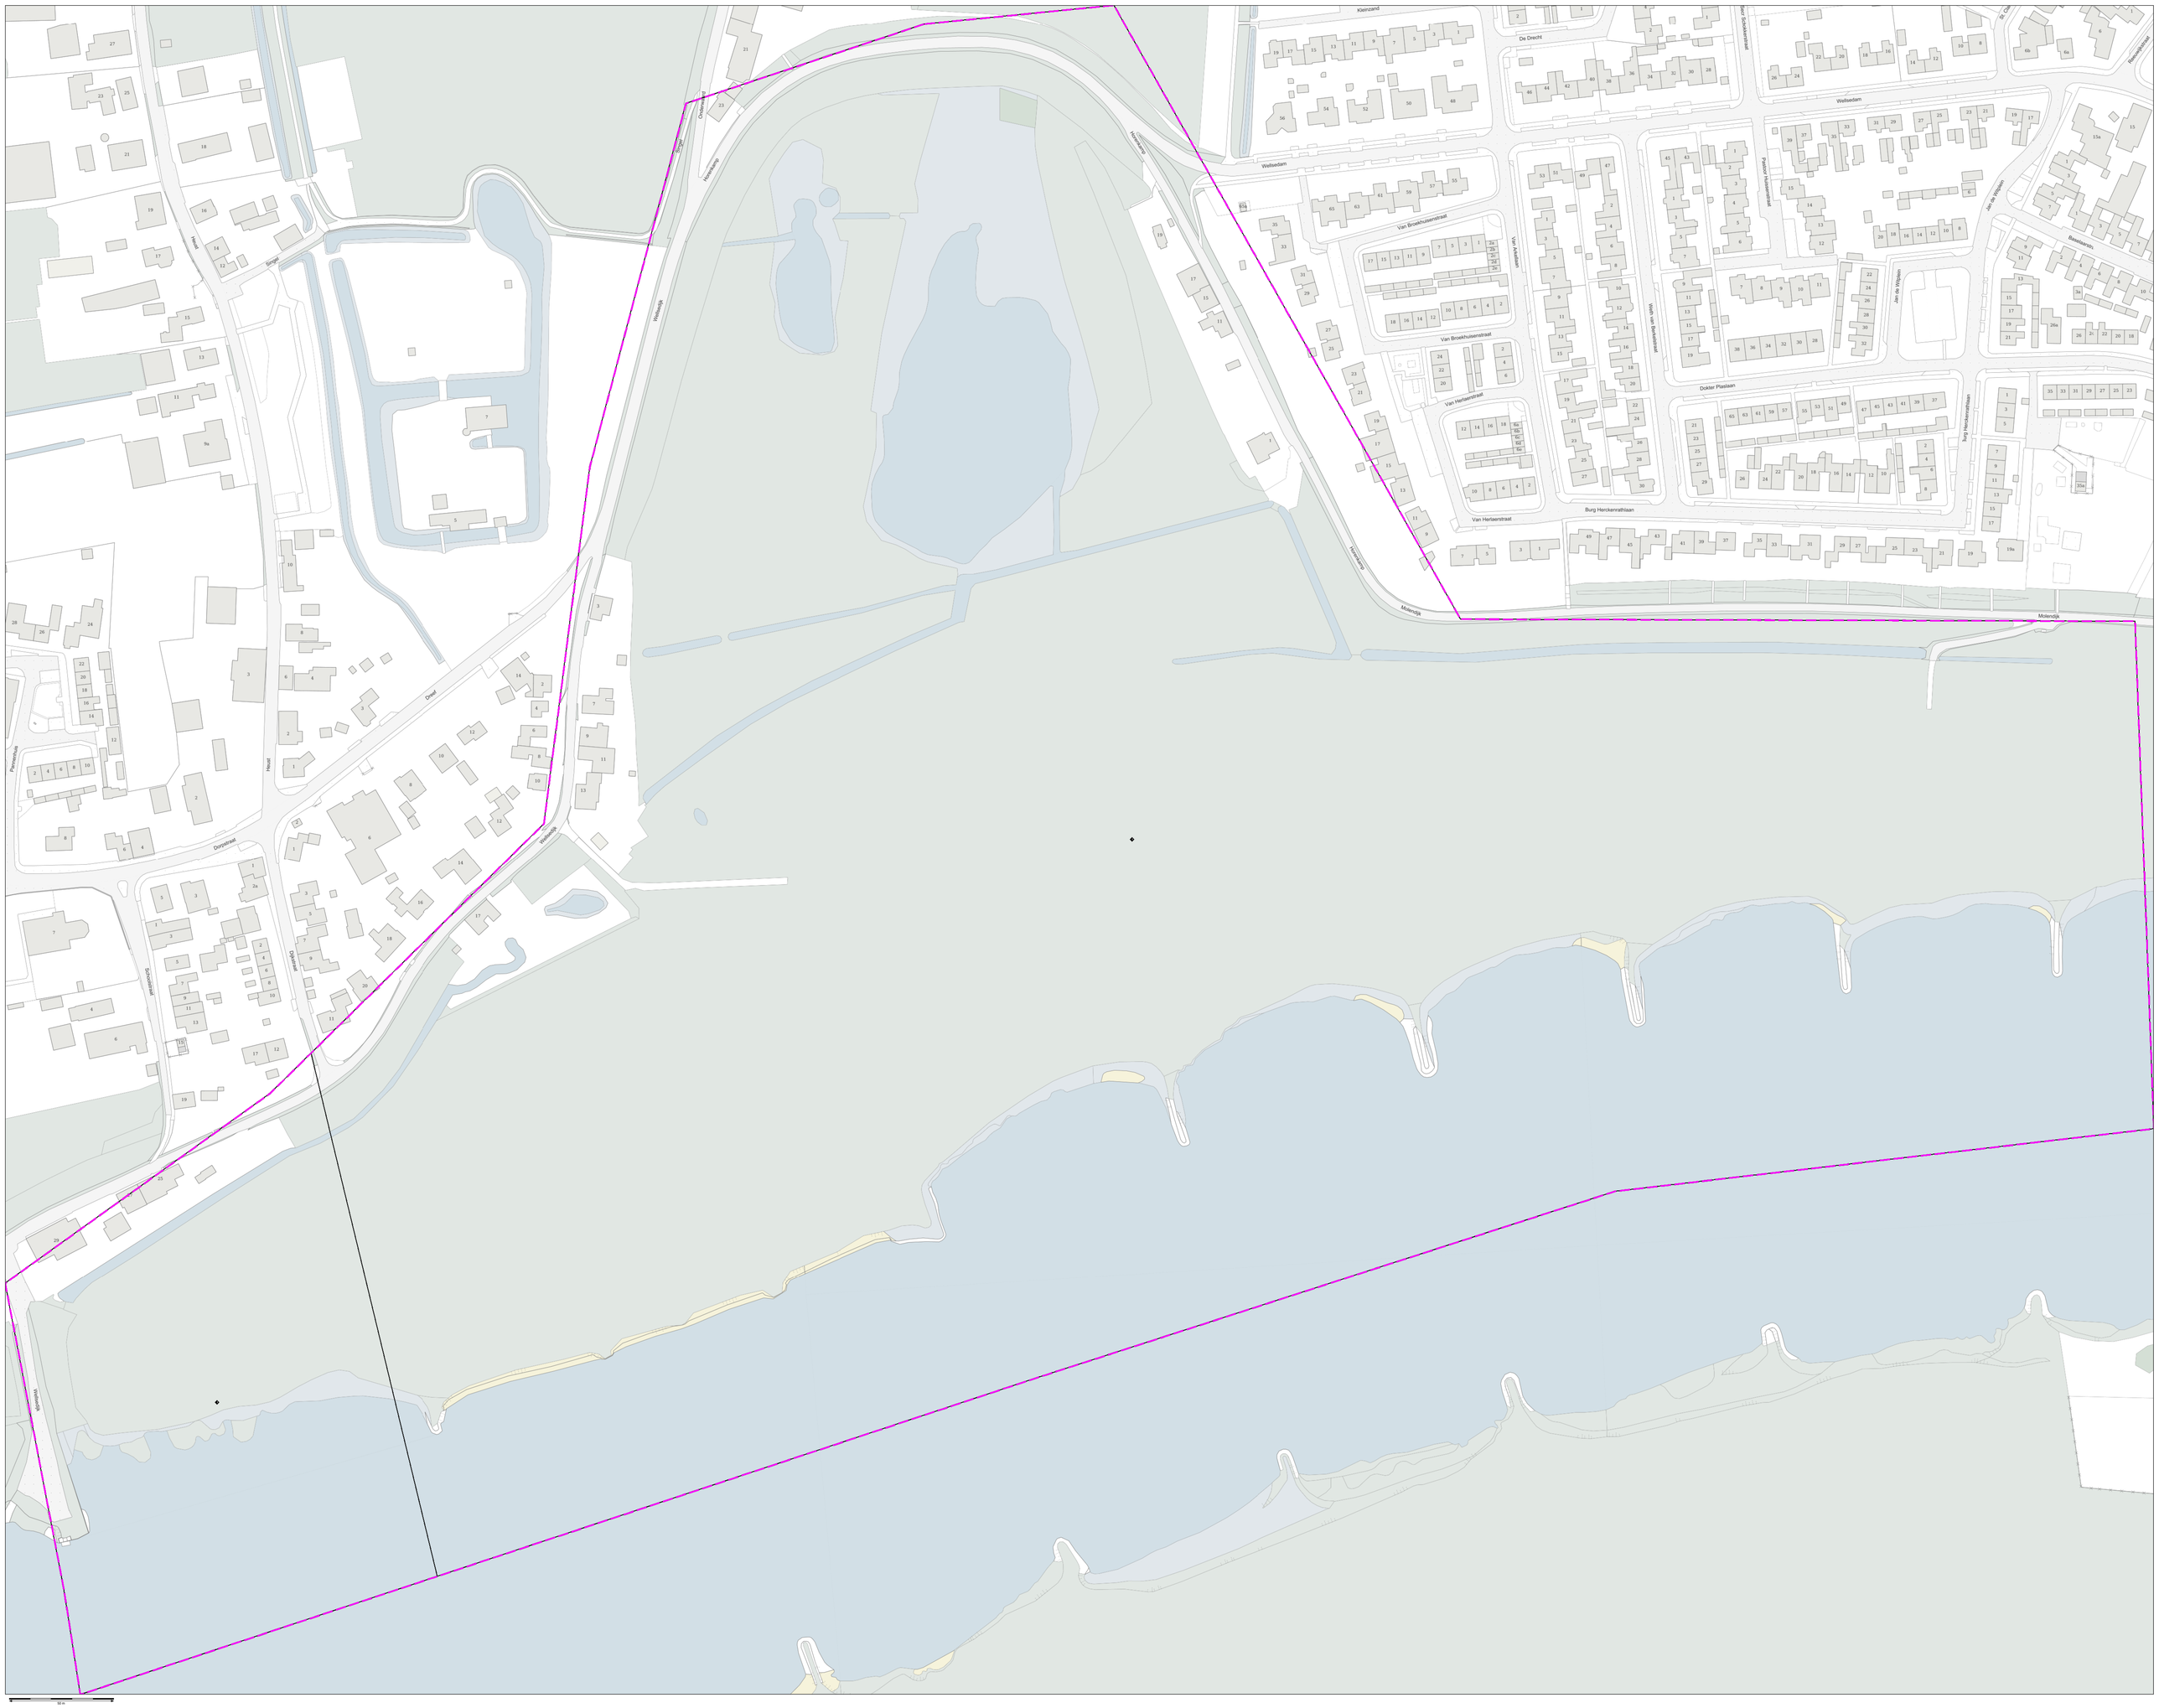
Kleinzand
De Drecht
Wellsedam
Van Broekhuisenstraat
Van Aalstraat
Van Herlaerstraat
Van Herlaerstraat
Willem van Schaikstraat
Burg Herckenrathlaan
Dokter Plaslaan
Pastoor Huisenstraat
Burg Herckenrathlaan
Jan de Wildeen
Jan de Wildeen
Bastiaanstr.
Molendijk
Molendijk
Molendijk

kadaster

KLC-meting: **M6184385010 20O10R001 - 1** | Aanvraagstatus: **18-11-2020**
Thematraject: KTI N.V. Zeeland

Contact:
Beschrijvingsgenieuwer:
(030) 255 33 34
Meetgenieuwer:

Tracer/Analist:
Lokaal van 08.00 tot 16.30 uur bereikbaar
ordermakeplan@kpn.com
(030) 255 33 34

KLC-meting: **M131403B2019 20CG28011 - 1** | Aanvraatstatum: **18-11-2020**
Thermkaart: Reggeflitser Cleerdel B.V. (kaartenmaker)

Contact
Beschadigingsnummer: 088-0062700
Meldpeunummer: klc-reggeflitser@kpn.com
Traceitnummer: Reggeflitser bv B.V.
088-0062767

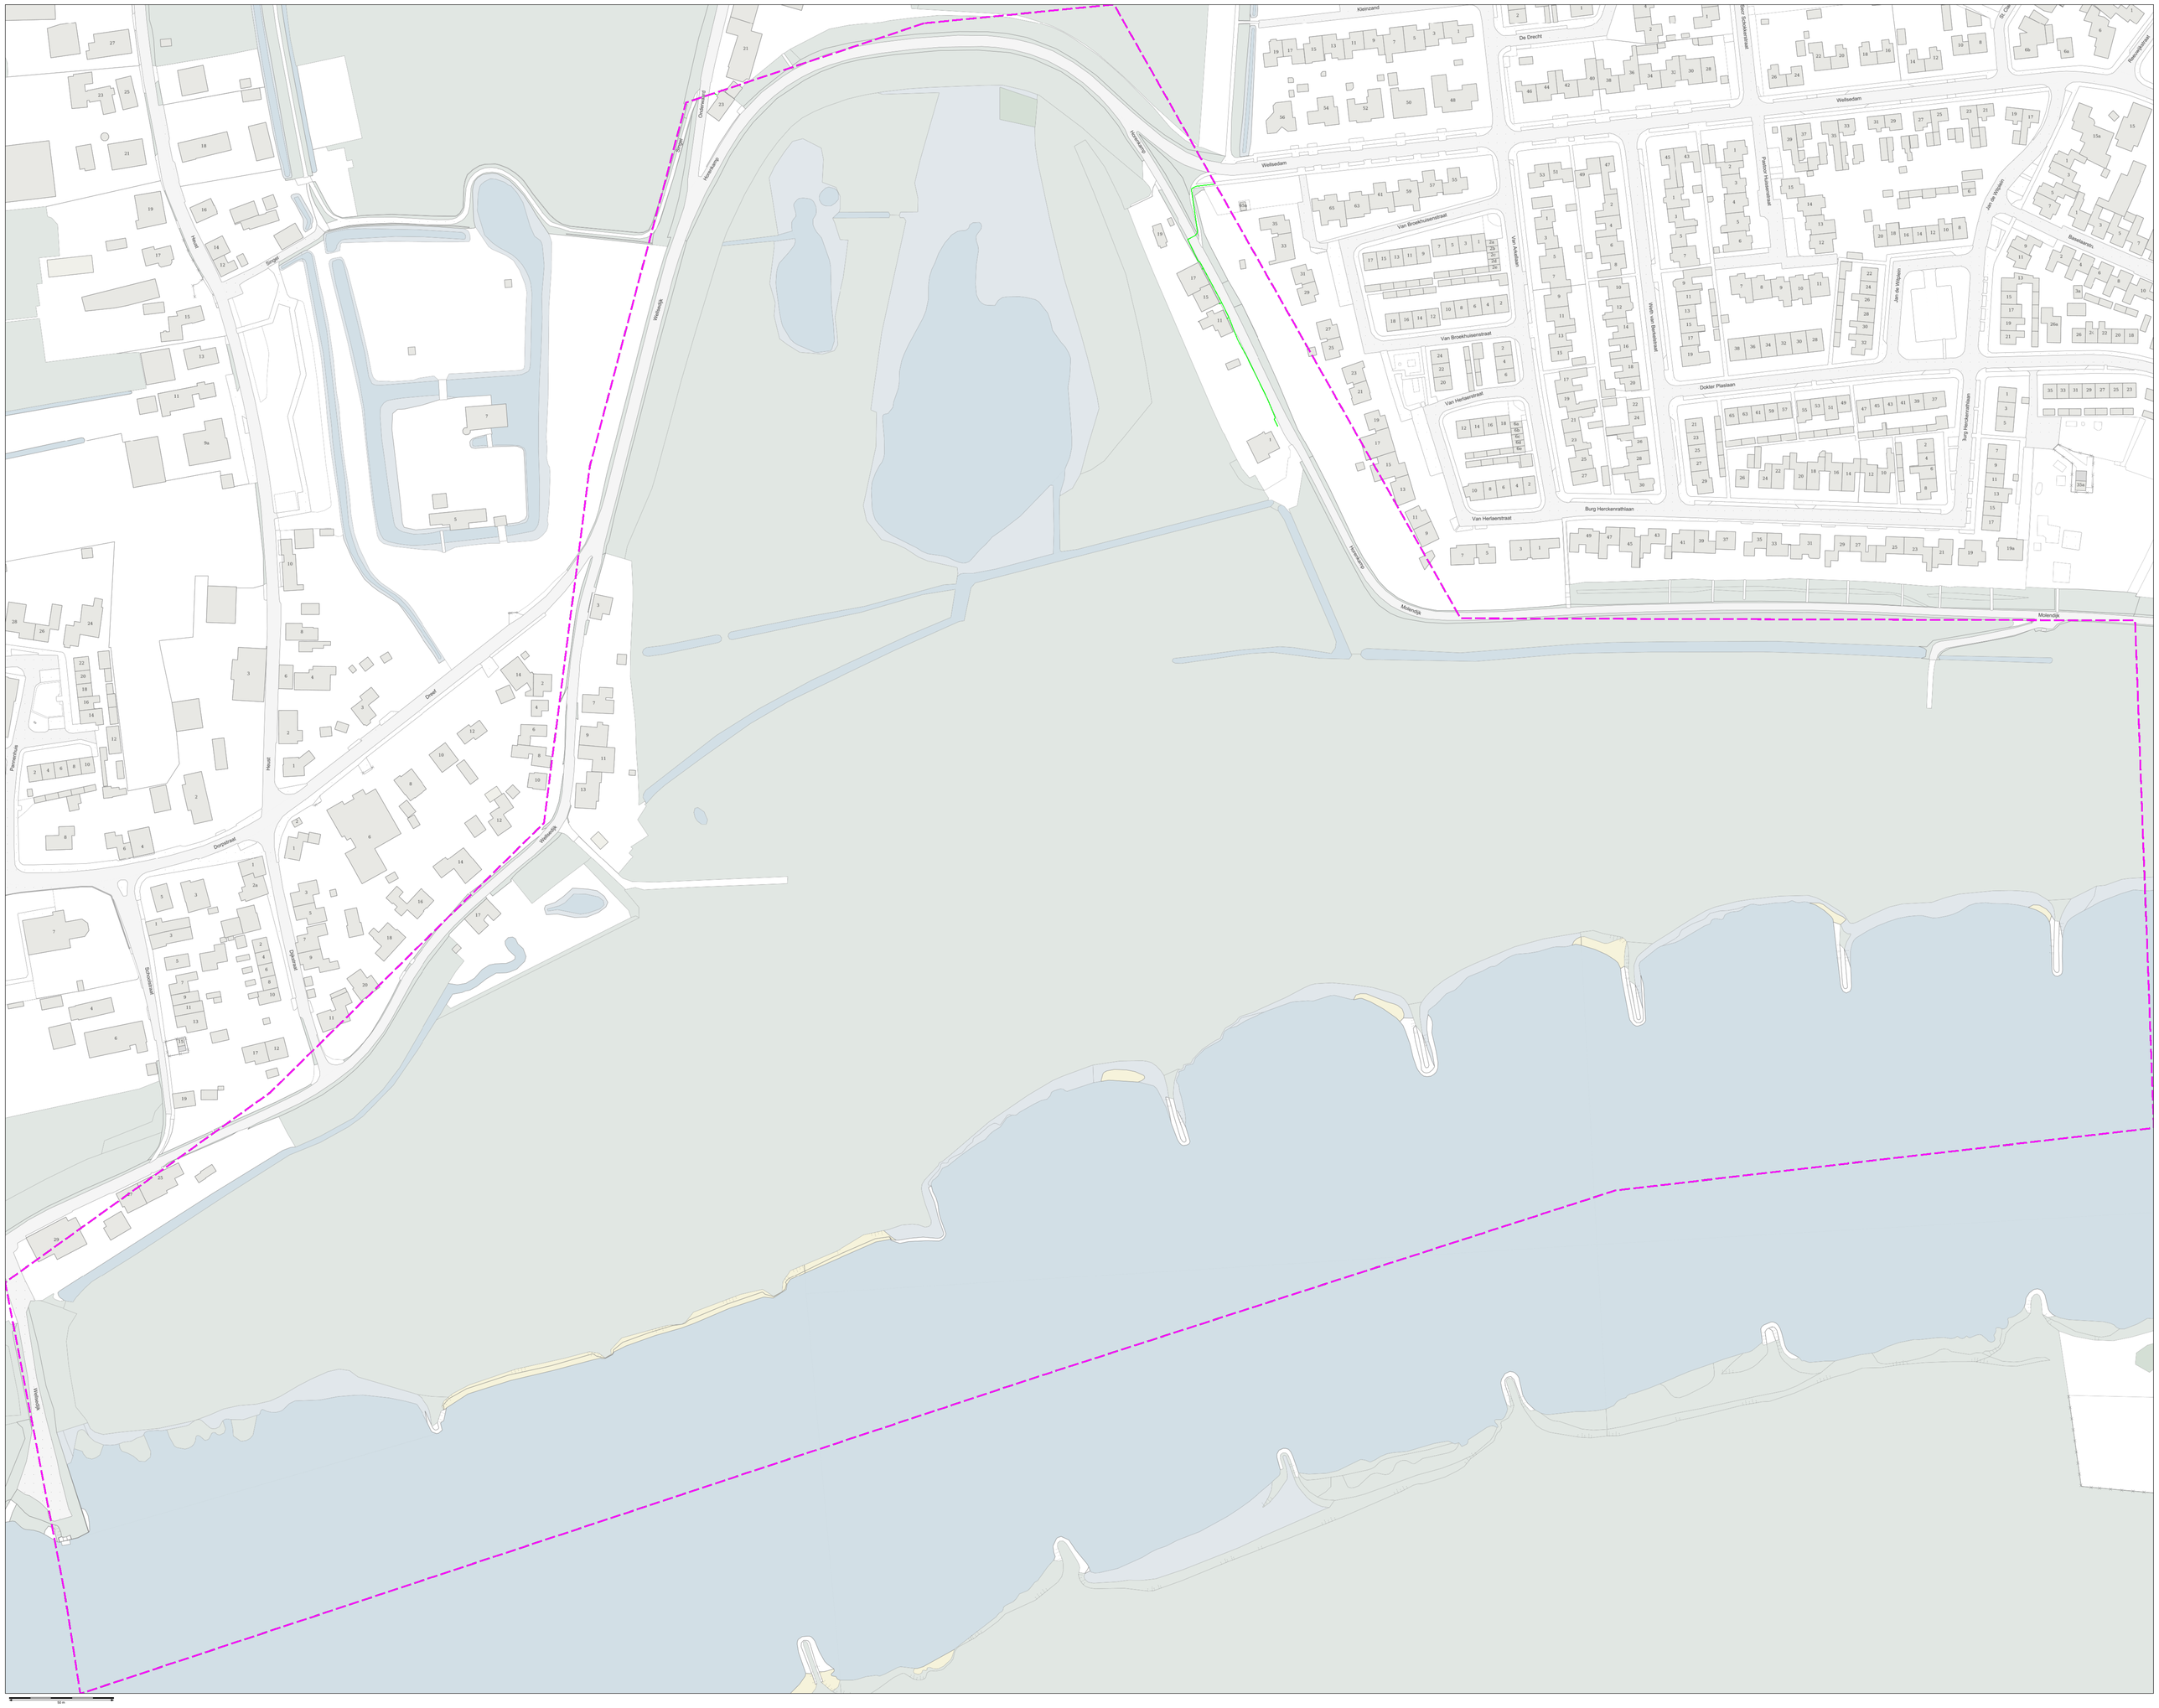

KLC-meting: **M12/4/38/019.20C/109931 - 1** | Aanvraagstatus: **18-11-2020**
Thermkaart, Vitens water

Contact: Beschrijvingsnummer: 20C/0C/019
Meetgenummer: M12/4/38/019.20C/109931
Traject/Afnemer(s): KLC Vitens
klc@vitens.nl
0888884476

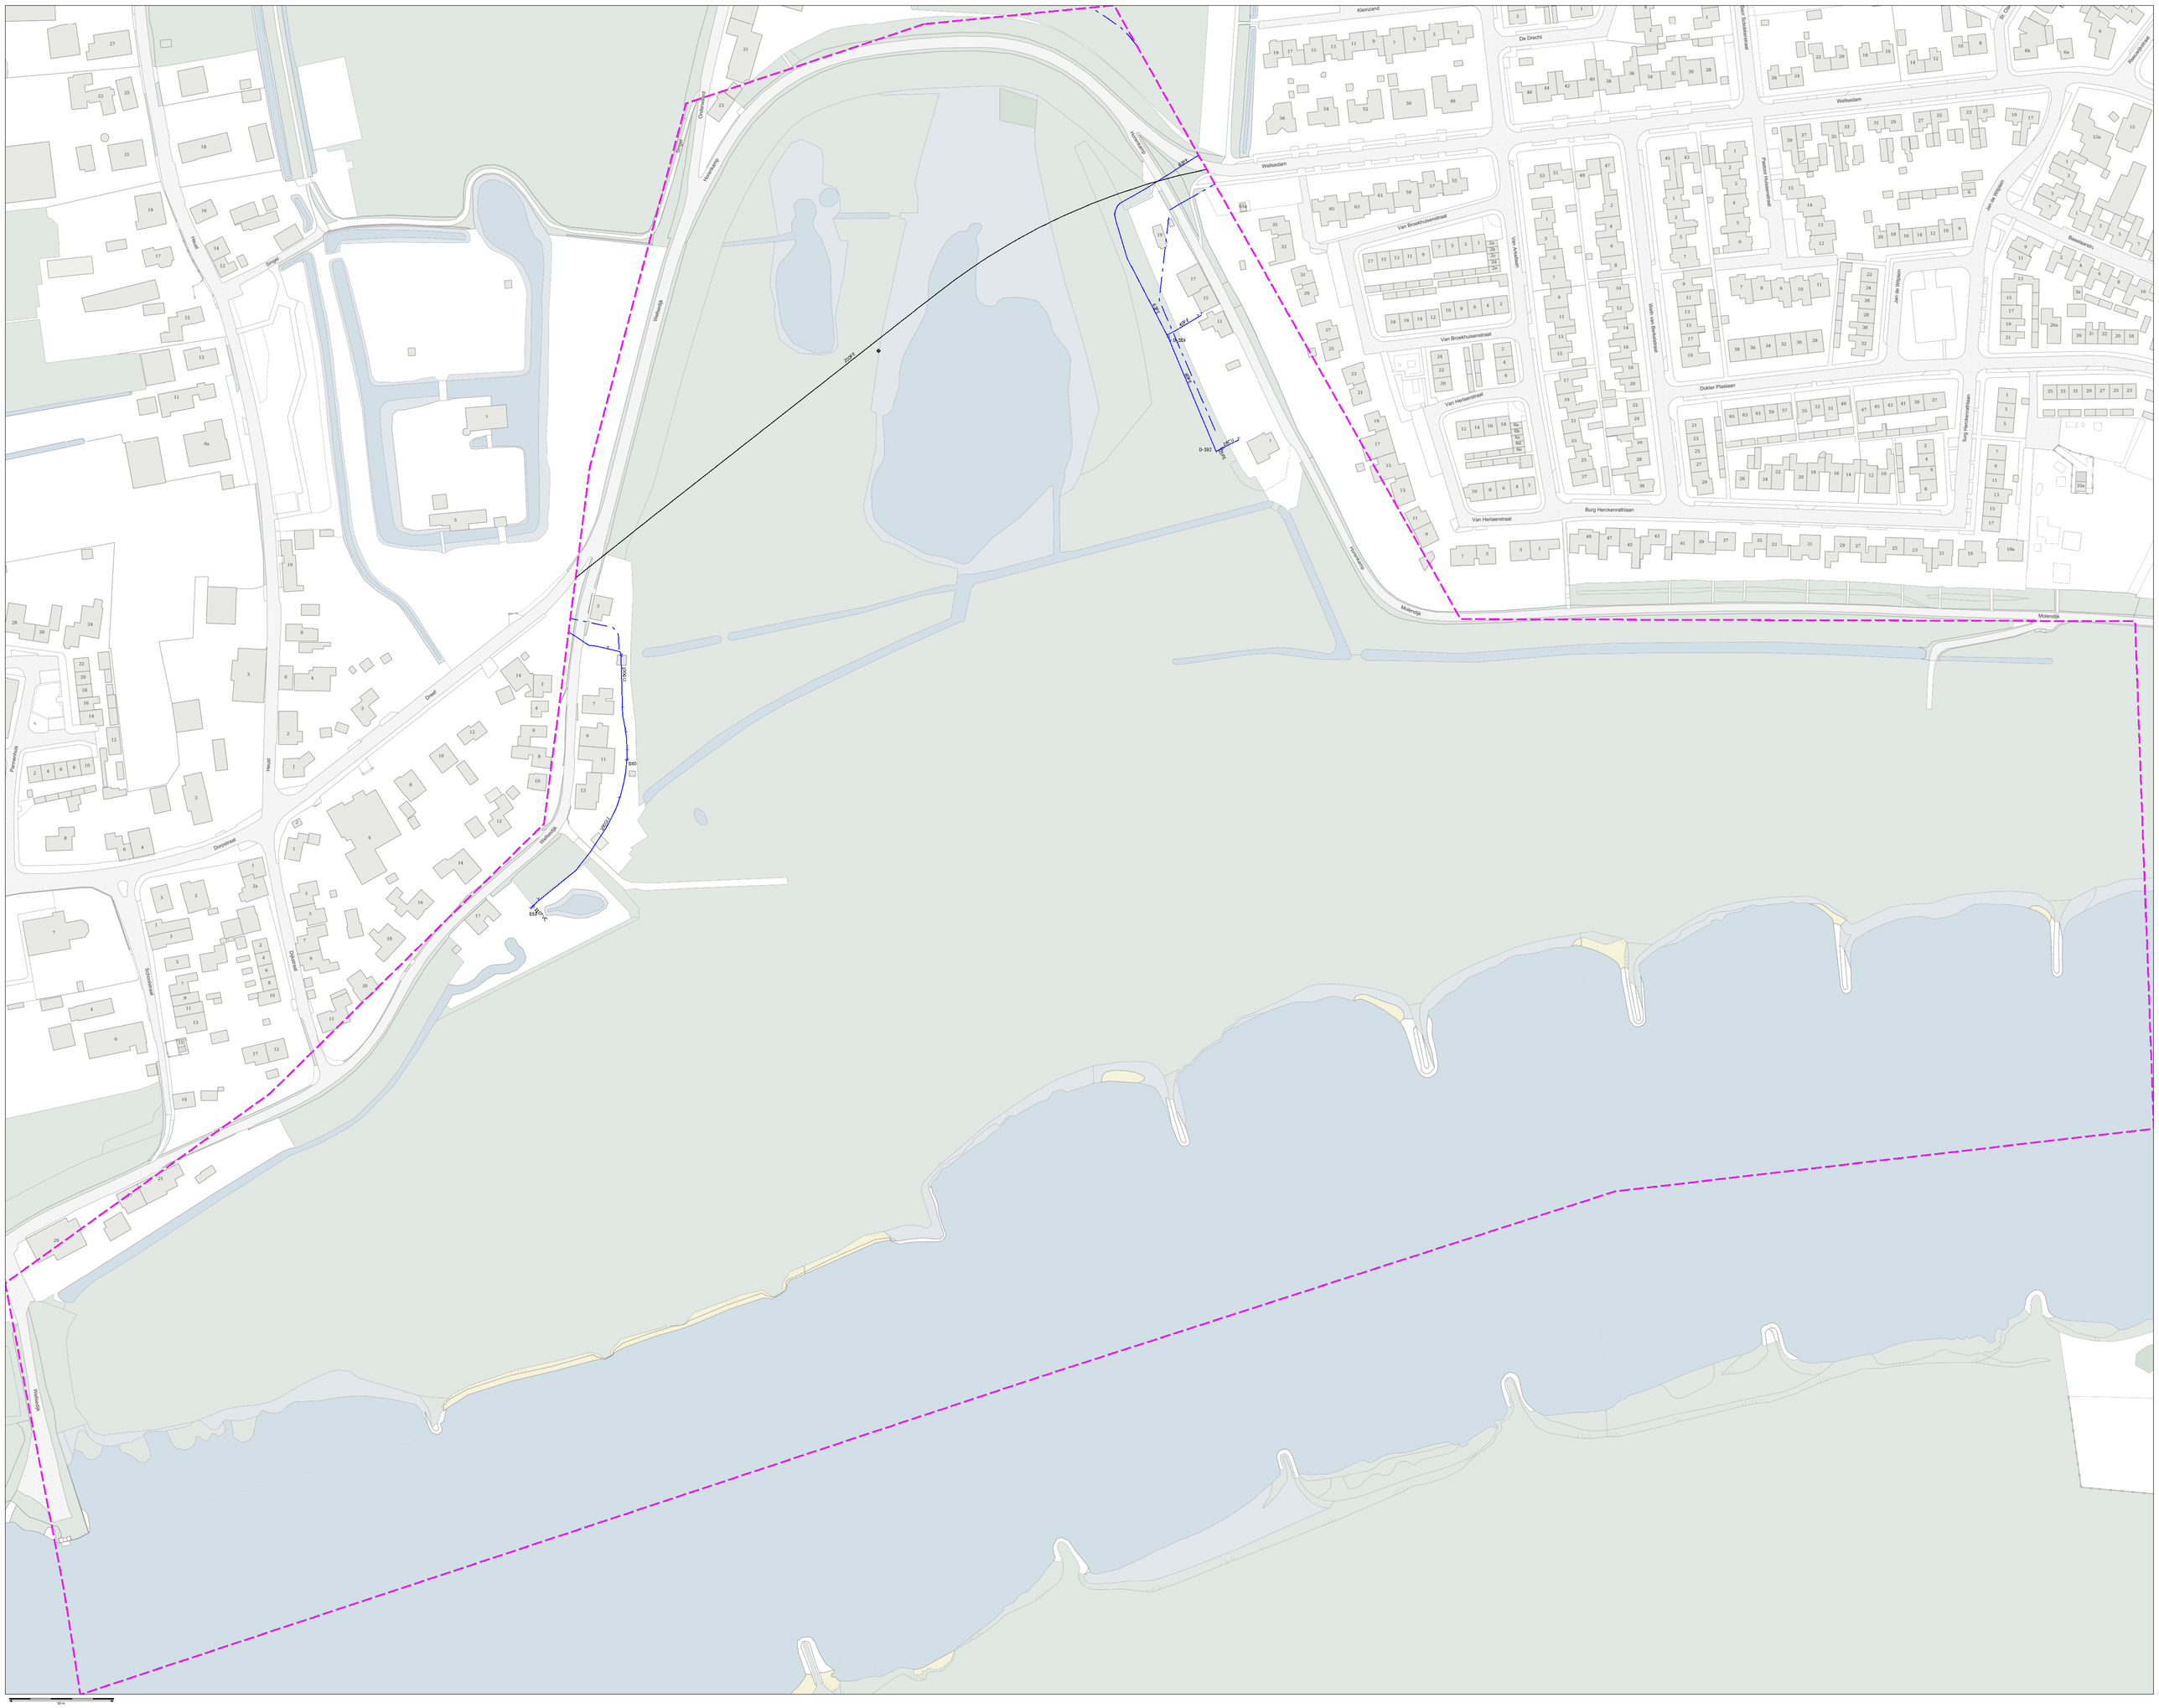
Kleinzand
De Drecht
Wellsedam
Van Broekhuisenstraat
Van Aalstraat
Van Broekhuisenstraat
Van Herlaerstraat
Van Herlaerstraat
Burg Herckenrathlaan
Van Schoonbeekstraat
Pastoor Hauwenstraat
Dokter Plaslaan
Jan de Wildeen
Jan de Wildeen
Burg Herckenrathlaan
Molendijk
Molendijk
Molendijk

KLIC-meting: **9011049/0010 20010903 - 1** | Aanvraagstatus: **18-11-2020**


Contact: Beschrijvingsnummer: 088-717445 | Werkgever/aanver: klic@nvideline.nl | Transmissienetbeheer: Network Inventory Management | klic@nvideline.nl | 088-717445

Bl.nr 11 van 11

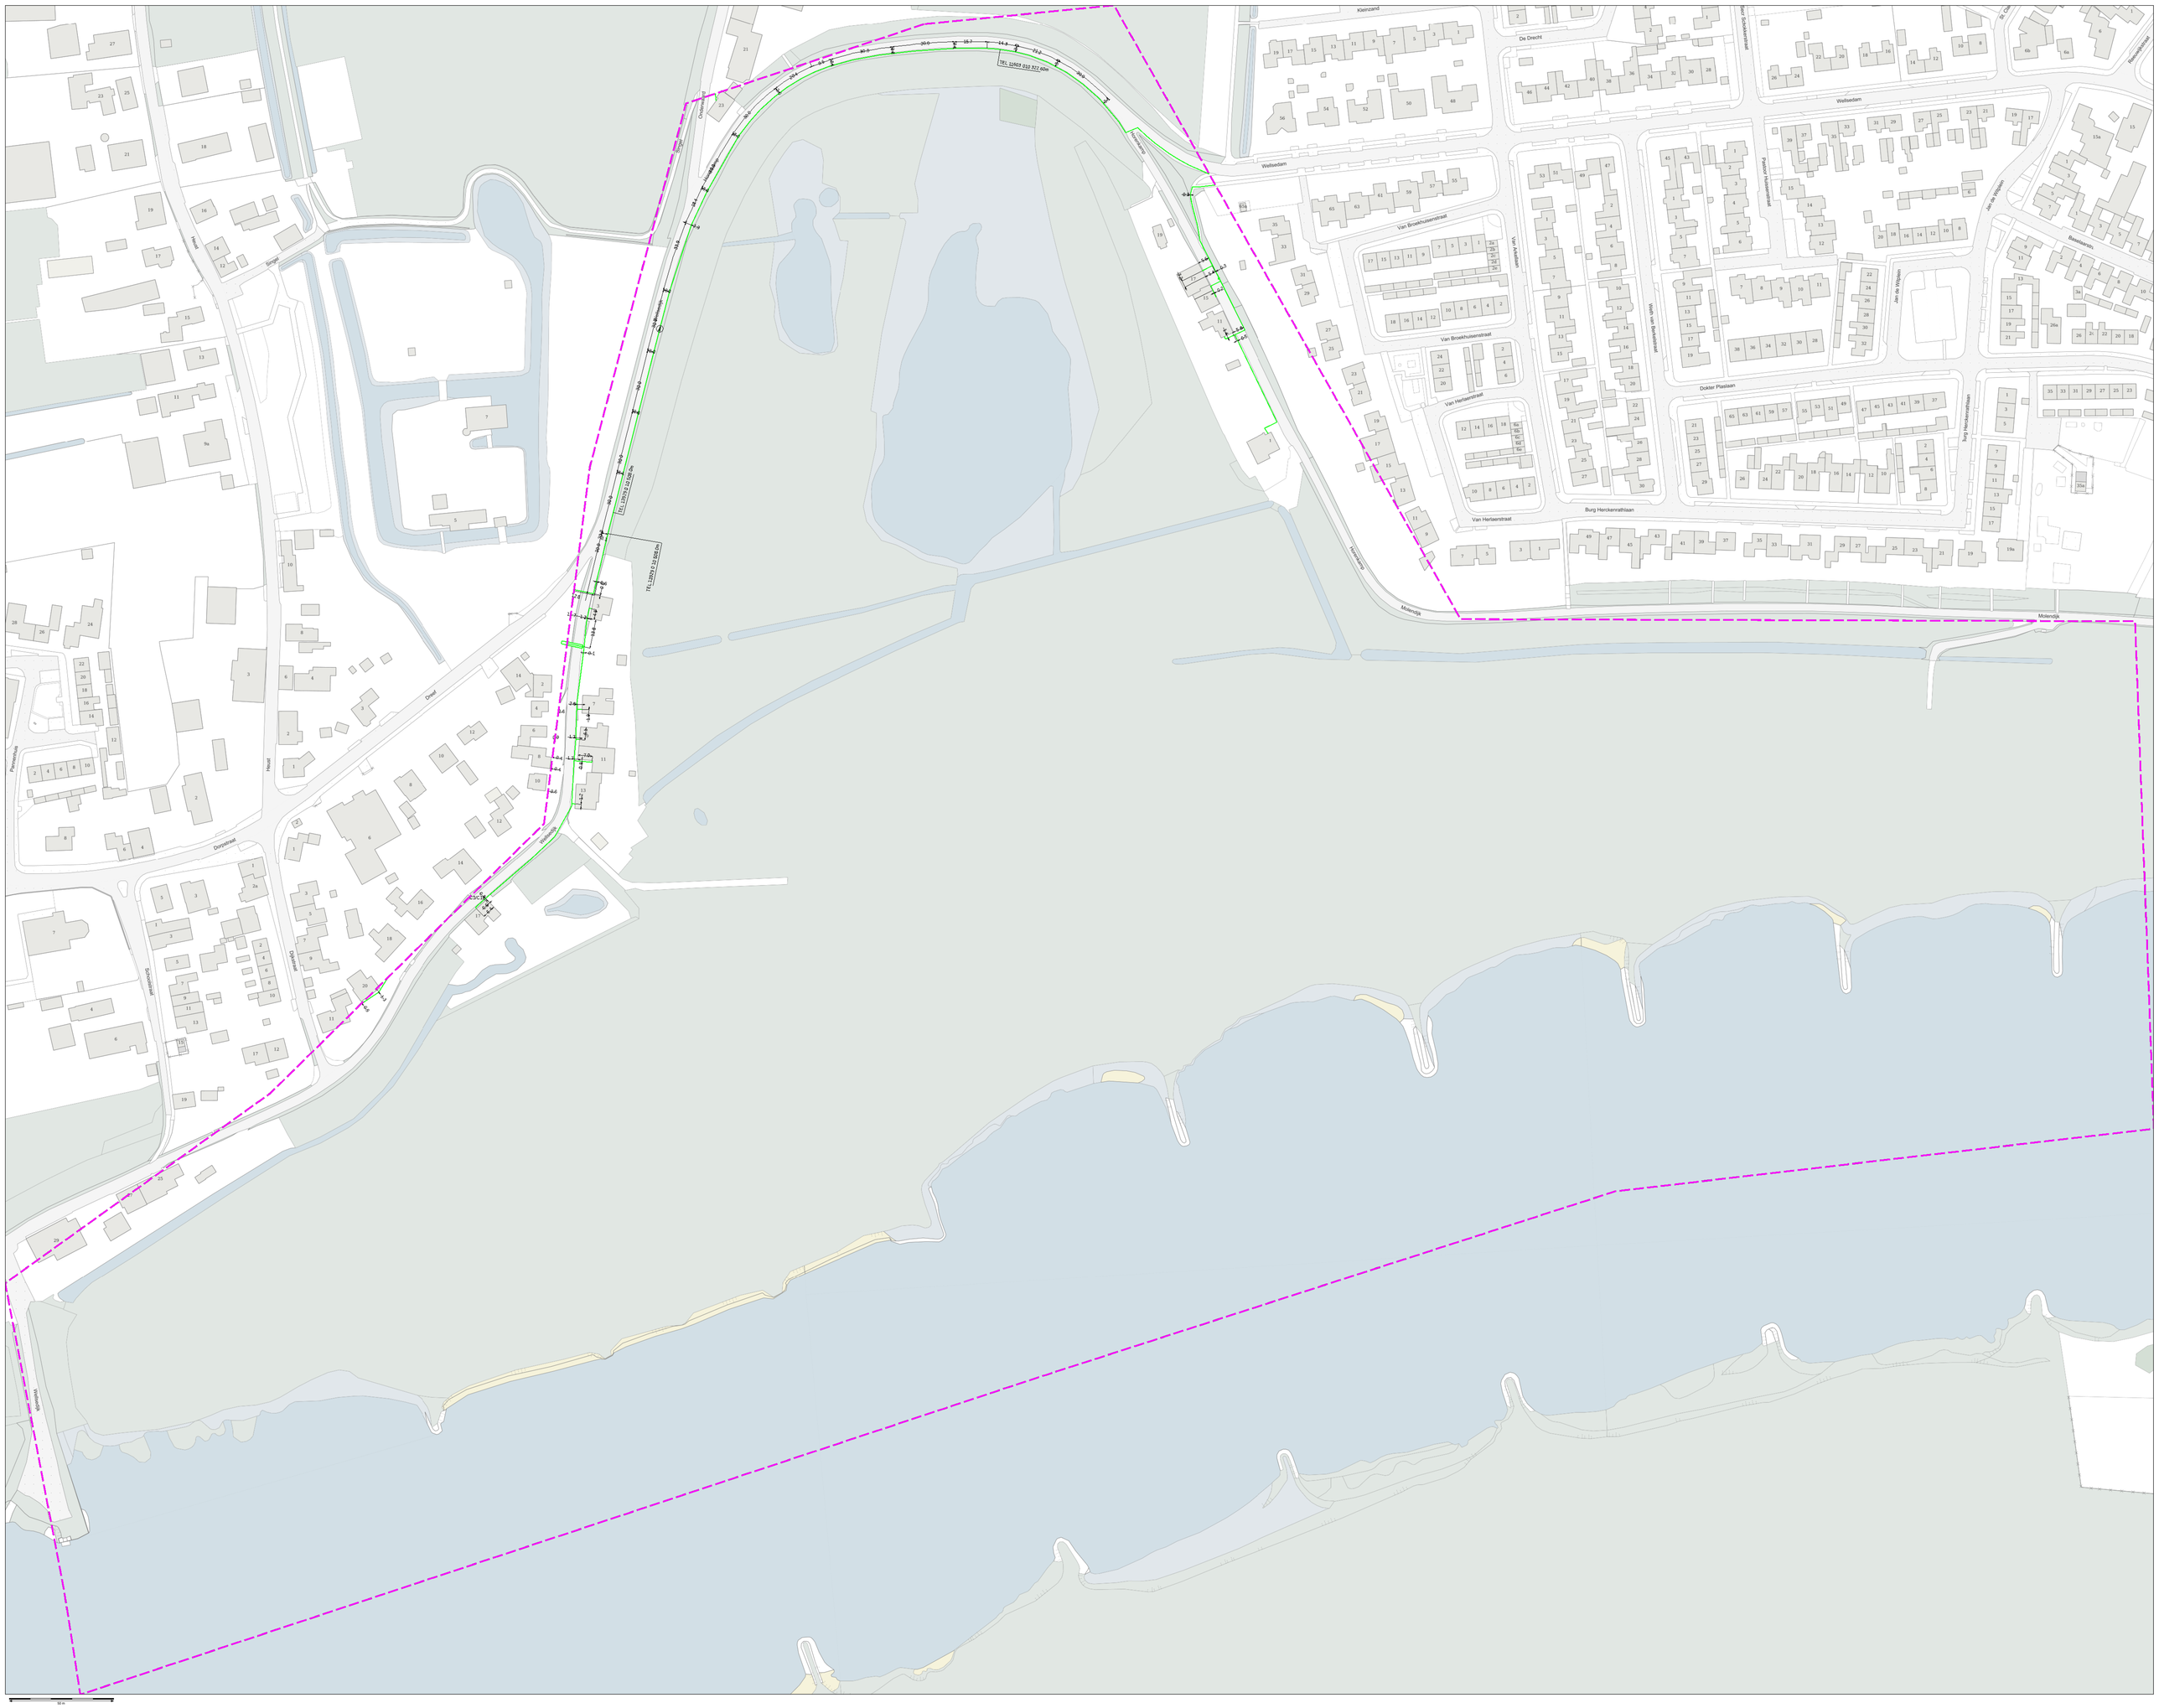
Kleinzand
De Drecht
Wellsedam
Van Broekhuisenstraat
Van Aalstraat
Van Herlaerstraat
Van Herlaerstraat
Van Brederodestraat
Dokter Plaslaan
Burg Herckenrathlaan
Burg Herckenrathlaan
Pastoor Hoosemansstraat
Jan de Wildeman
Bastiaanstr.
Molendijk
Molendijk
Molendijk