


Detailtekening

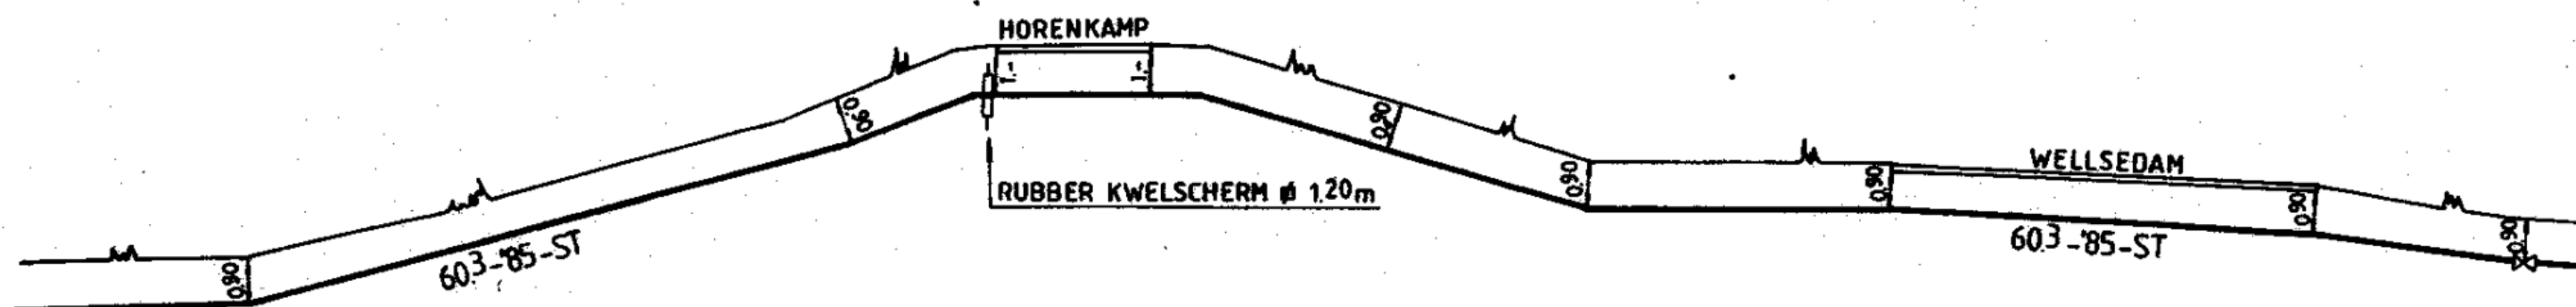

Thema: gasLageDruk
Tekeningnummer: 1871238