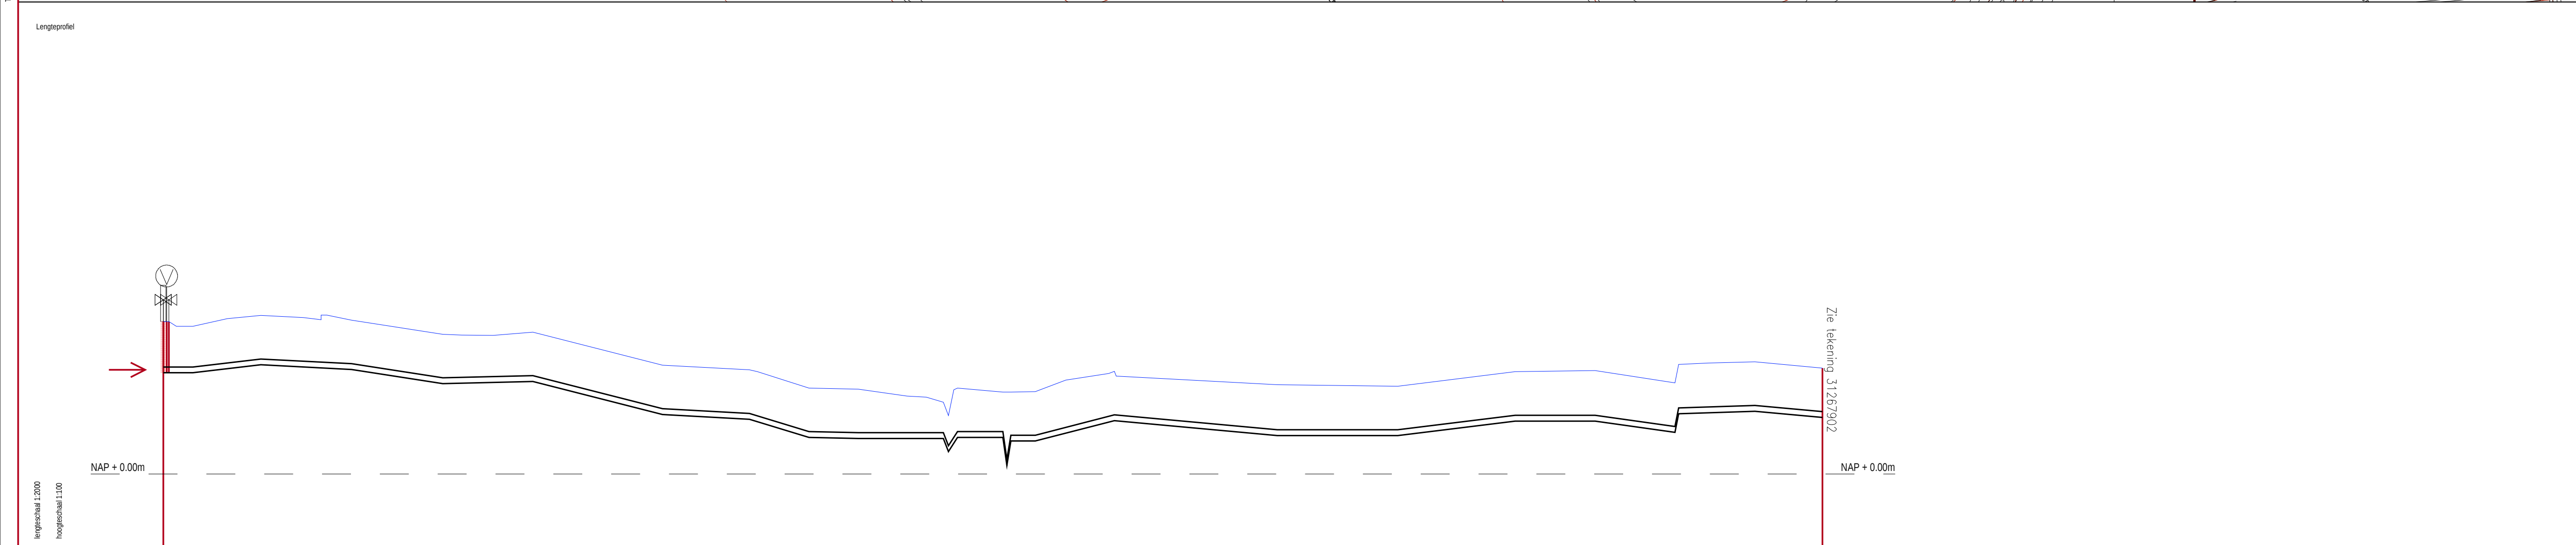
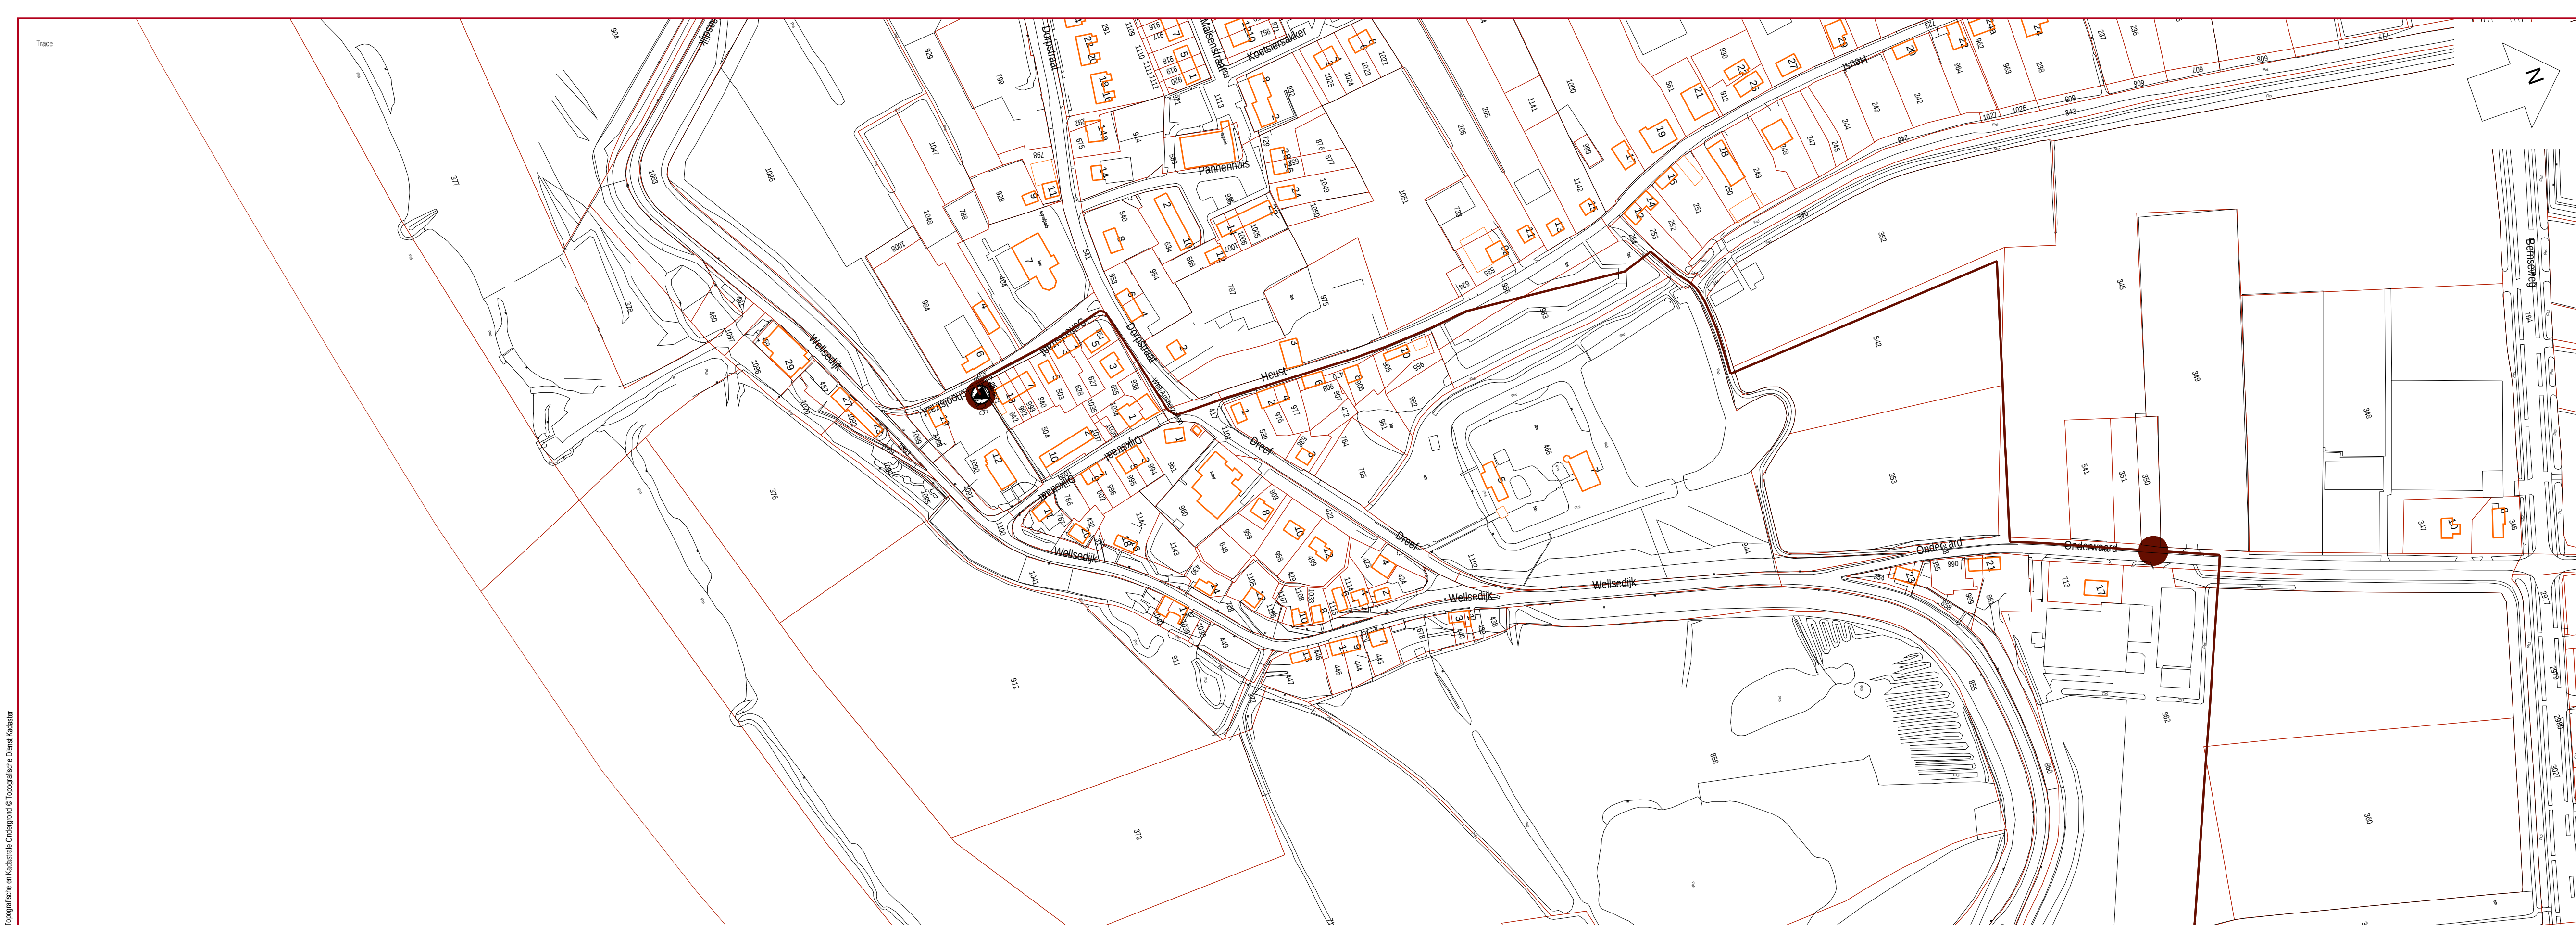


[illegible]

Identificatie	Terugslagdiep in normaal 100 (mm) GU	Terugslagdiep in normaal 100 (mm) GU	Well Schroefdraad Well	Koppeling diameter-1 150 diameter-2 150 (mm) hoek 0 graden onbekend	SchuldaStuiter 150 (mm)
3126T01					
3126T02					
3106					
3126V01					
3126K01					

[illegible]

LEGENDA

	RWZI
	Afsluiter
	Gemaal
	Injectiepunt
	Knikpunt
	Mantelbuis, betonplaat, azobe-mat, antiworteldoek
	Materiaal/diameterovergang
	Ontluchtingspunt
	Transportleiding

WATERSCHAP RIVIERENLAND			
Stelsel Zaltbommel Well-Ammerzoden (3126_1)			
Waterschap Rivierenland 	schaal 1:2000		formaat WSRL_ROUTE_A1_plotot
	GET. SYK.	02/08/2006	GEW.
	GE.		1 v.d. 2
	GEZ.		WSRL Postbus 599 4000 AN TIEL