

UTRECHT

W013562

MAAS

S-HERTOGENBOSCH


GEPEILD 03-06-1953

WATERSTAND +1.30 N.A.P.  
N.A.P. -5.00 FICTIEF

O

LENGTE SCHAAL 1:600

DIEPTE SCHAAL 1:600

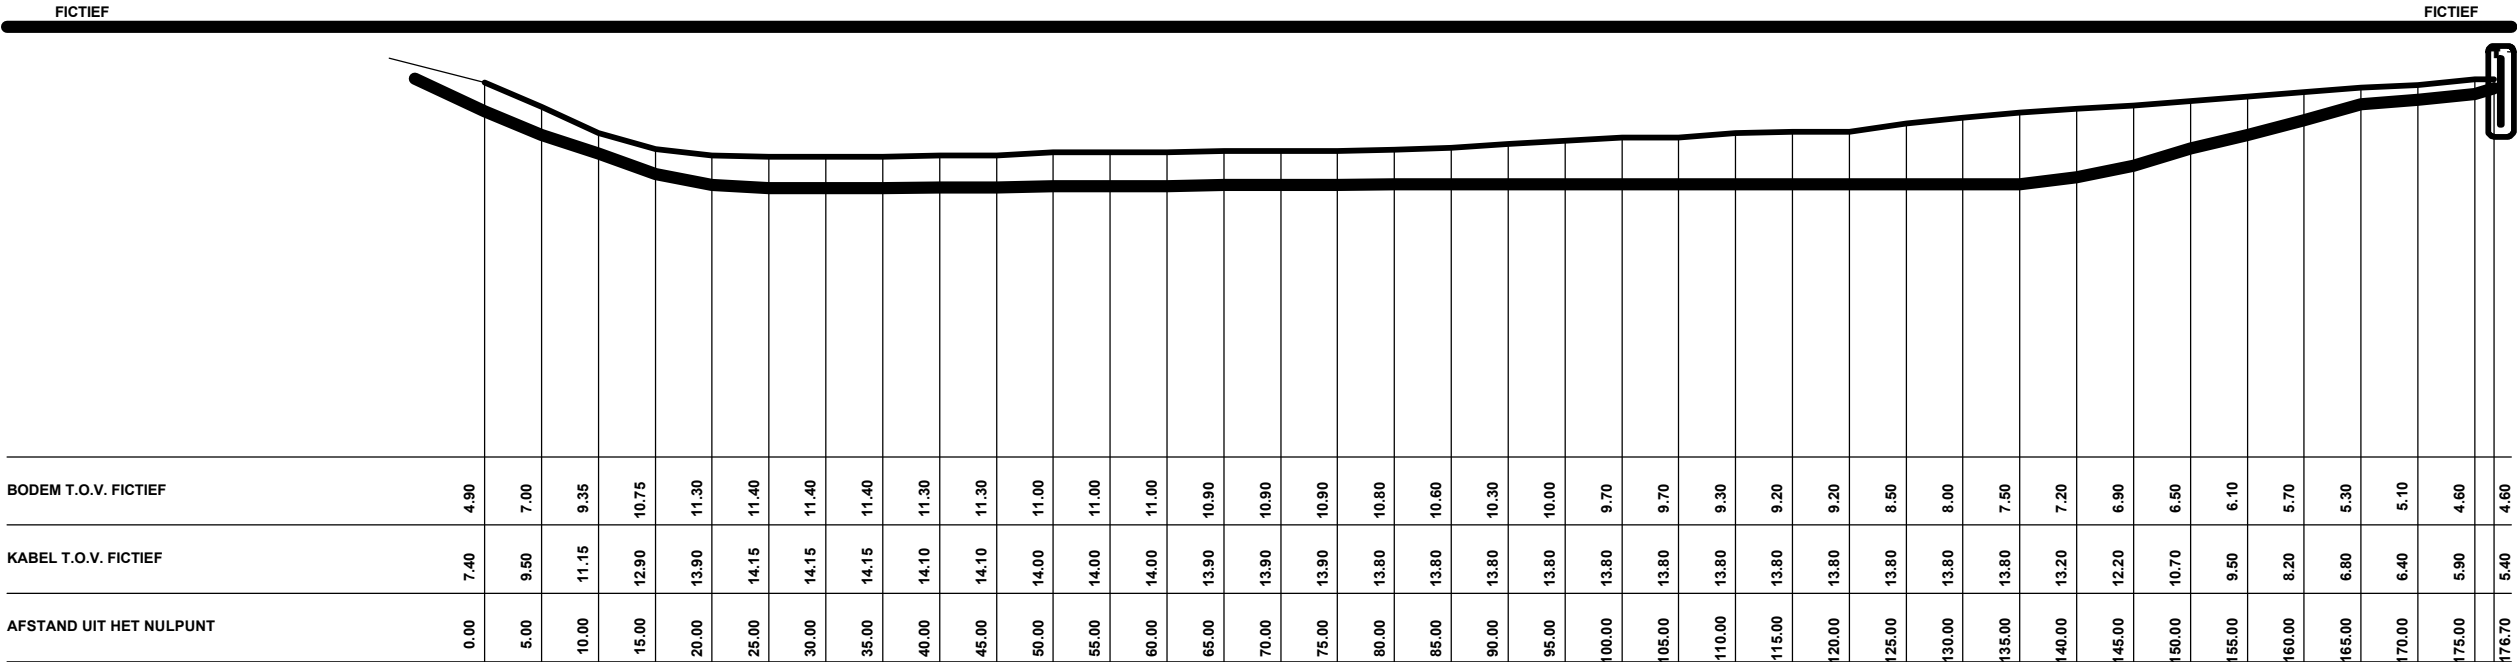

TELECOM NETVLAK

INN

WATERKRUISING

Komt voor in

1460.41650  
1460.41625

W013562



Copyright © KPN B.V. All Rights Reserved.

|               |               |
|---------------|---------------|
| Tekening Type | Waterkruising |
| Formaat       | A3            |
| Naam          | W013562       |
| Meldnummer    | 200109936     |
| Datum         | 18 nov 2020   |
| Geprint door  | KPN Klic-WION |
| Detailnaam    | MAAS          |
| Peildatum     | 3 jun 1953    |