

UTRECHT

W013612

MAAS

S-HERTOGENBOSCH


GEPEILD 19-06-1979

WATERSTAND -0.70 N.A.P.
N.A.P. 10.00 FICTIEF

LENGTE SCHAAL 1:600

O

DIEPTE SCHAAL 1:600

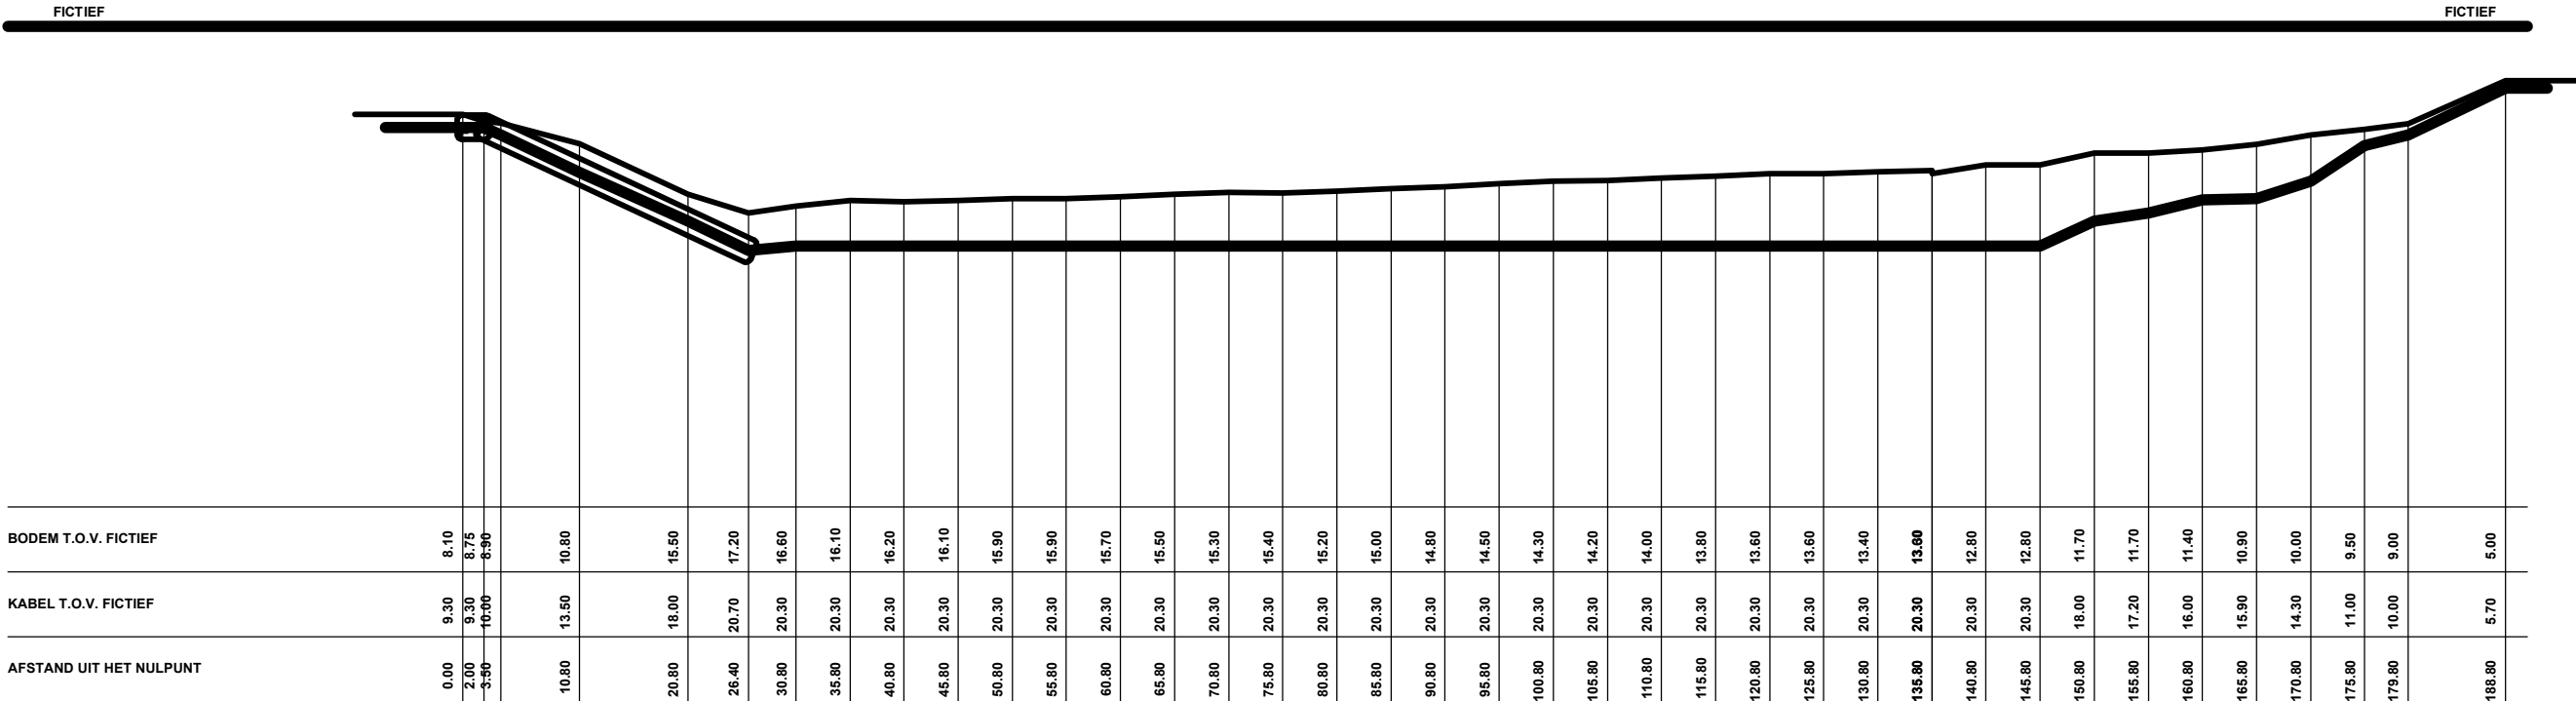

TELECOM NETVLAK

INN

WATERKRUISING

Komt voor in

1460.41650
1460.41625

W013612



Copyright © KPN B.V. All Rights Reserved.

Tekening Type Waterkruising

Formaat A3

Naam W013612

Meldnummer 200109936

Datum 18 nov 2020

Geprint door KPN Klic-WION

Detailnaam MAAS

Peildatum 19 jun 1979