
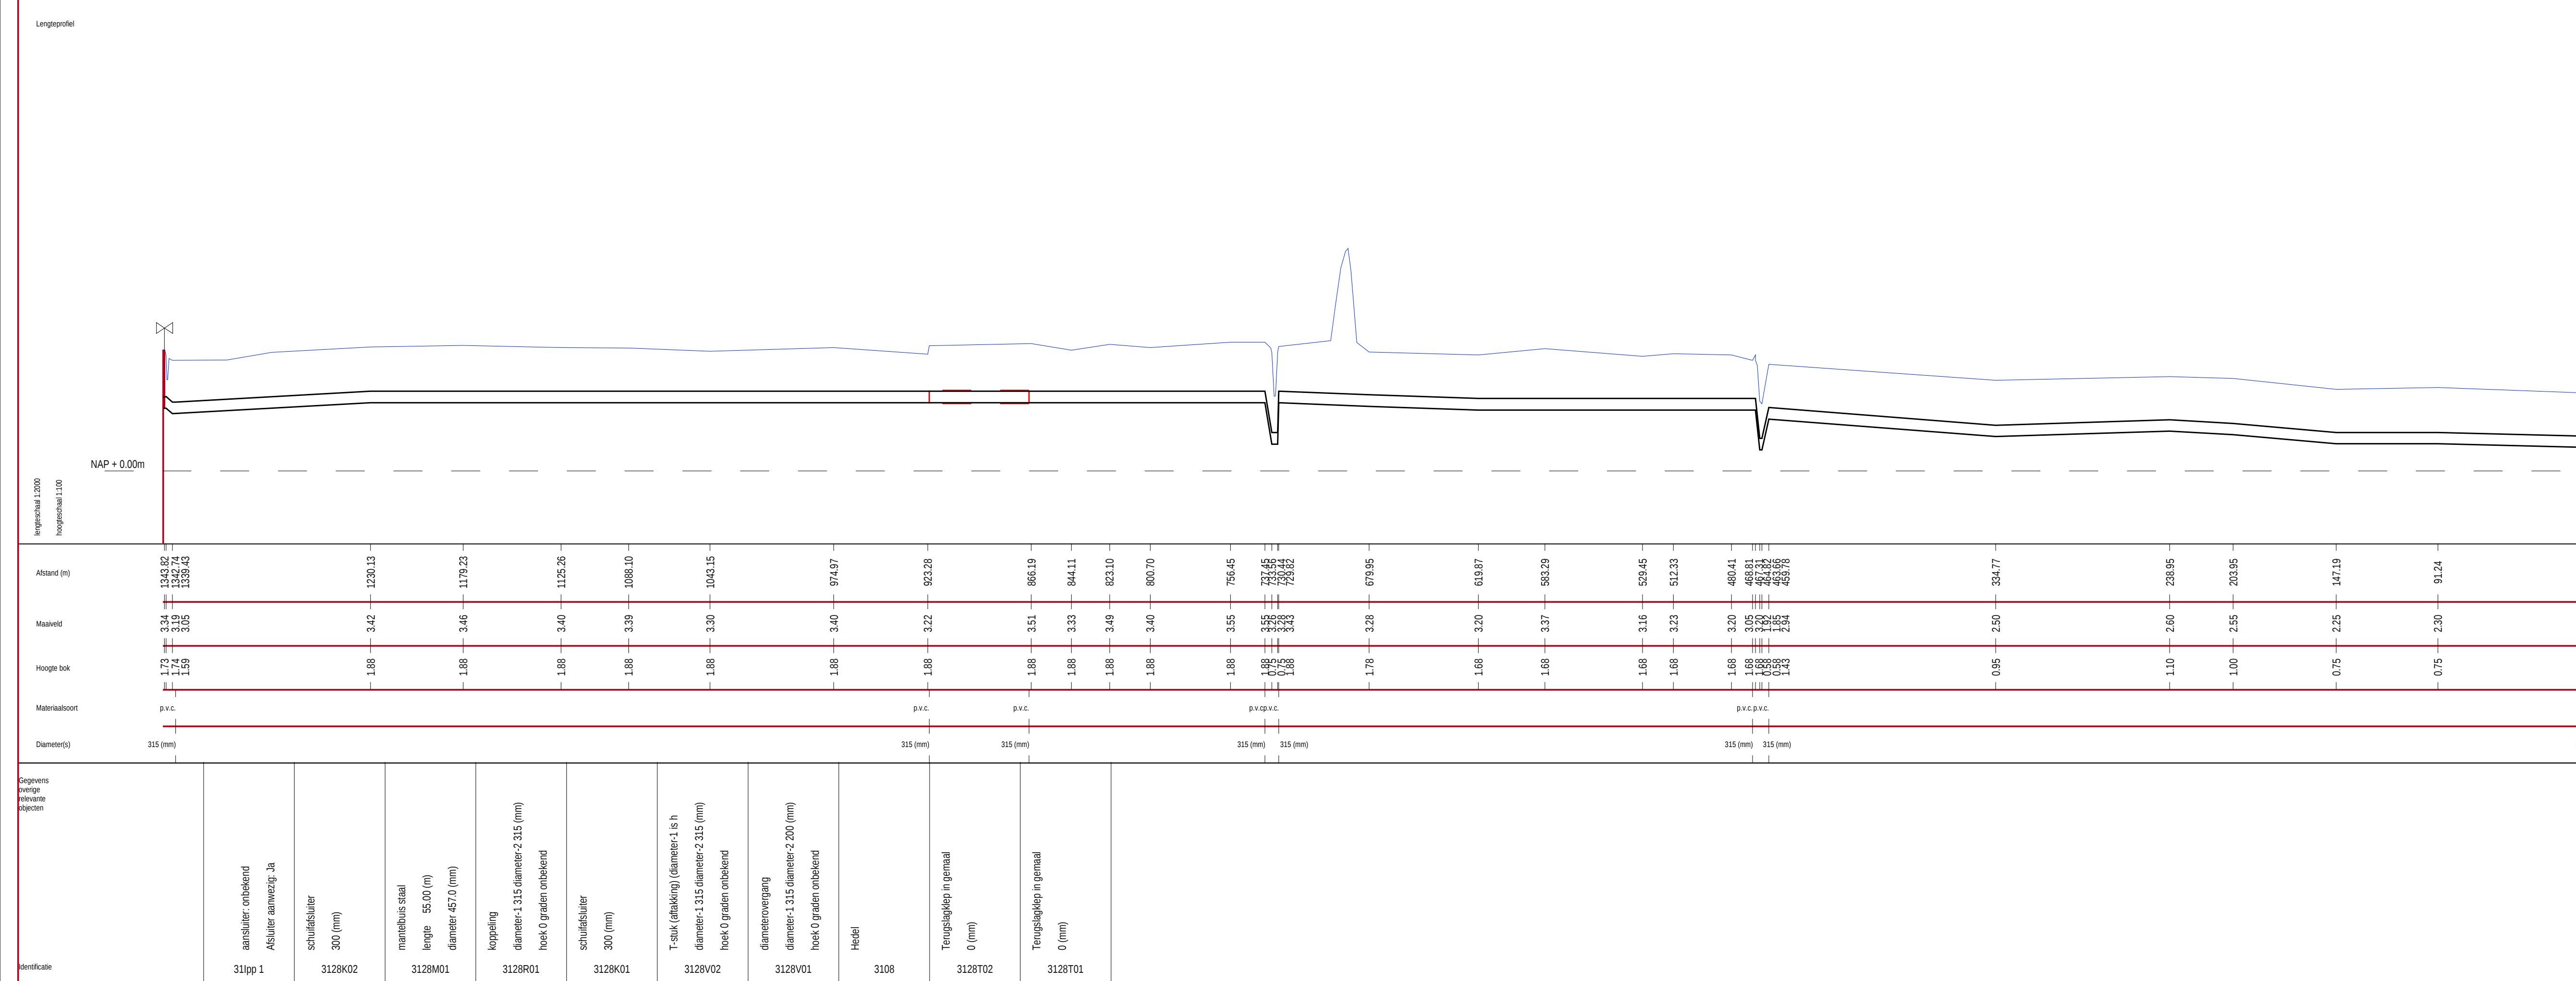


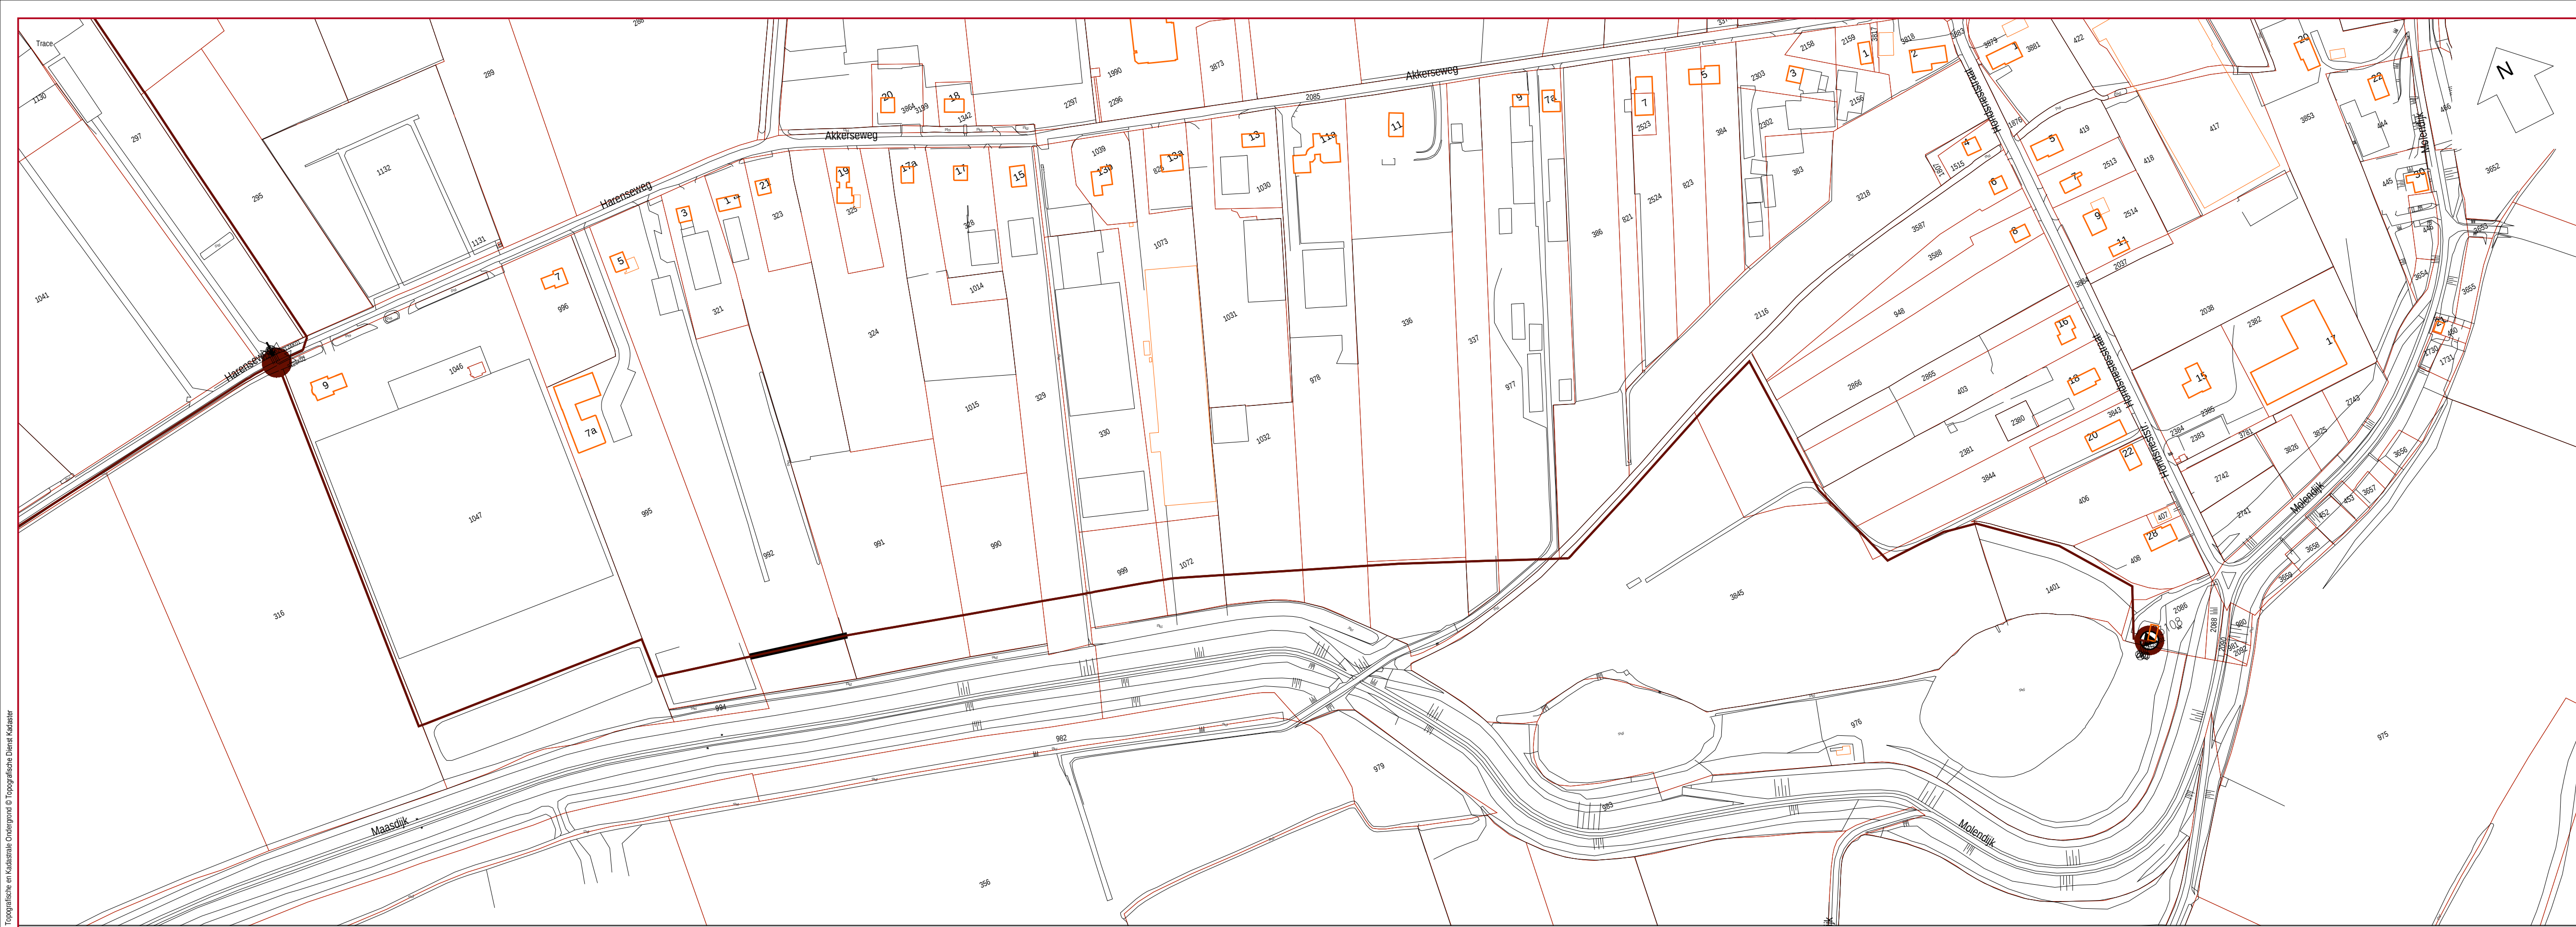

LEGENDA

- RWZI
- Afsluiter
- Gemaal
- Injectiepunt
- Knikpunt
- Mantelbuis, betonplaat, azobe-mat, antworteldoek
- Material/diameterovergang
- Ontluchtingspunt
- Transportleiding

Katernaal 1f	Gemeente Maasfries (Invoeding) Kerkstr 45 5331CB Kerkdijel	HDL01 L 305	Oord van den W.M.M. Ammerzodensing 31 5321CA-Hedel	HDL01 L 316	HDL01 L 1047	Rooij van W.J.H. Harenweg 7 A 5321HH Hedel	Vos M.A.J. Harenweg 5 5321HH Hedel	Blach Quik.J. Harenweg 1 5321HH Hedel	Bogert van den H. Akersweg 17 A 5321HG Hedel	HDL01 L 990	Cotter T.H. Akersweg 15 5321HG Hedel	Quik & Zo Aardappelgronlander BV Akersweg 13 B 5321HG Hedel	HDL01 L 999	HDL01 L 1072	Holtmans - Roeters H.J.M. Maastok 63 5321NG Hedel	Bek de H.M.M. Akersweg 11 A 5321HG Hedel	Fleutjes E.P. Akersweg 3 5321GT Hedel	Quik H.J. Akersweg 9 5321HG Hedel	HDL01 L 977	Waterschap Rivierenland Postbus 599 4000AN Tiel	HDL01 L 983	RK Gem & Par H Willibrordus Hedel Kun Willemsinstr 4 5321TC Hedel	HDL01 H 2866	Leuwaen van J.G.M. Hondsnesstr 18 5321GT Hedel	HDL01 H 2381	Ready Fruit Rosmalen Bv Hondsnesstr 20 5321GT Hedel	HDL01 H 3844	Bogert van den A.C. Gauwaker 6 5321WG Hedel	HDL01 H 3845	Waterschap Rivierenland Postbus 599 4000AN Tiel	HDL01 H 2086	Wijk - Sijesma van C.A. Hondsnesstr 28 5321GT Hedel	HDL01 H 1401	Waterschap Rivierenland	WATERSCHAP RIVIERENLAND	Stelsel Zaltbommel Hedel - lpp 1 (3128_1)	Waterschap Rivierenland	schaal 1:2000	formaat	WSRL_ROUTE_A1_sjplot		tekening nr.	31287901
																																						GET. SYK	02/08/2006	GEW.			1 v.d. 1
																																						GEC.					WSRL Postbus 599 4000 AN TIEL
																																						GEZ.					