


Thema: laagspanning

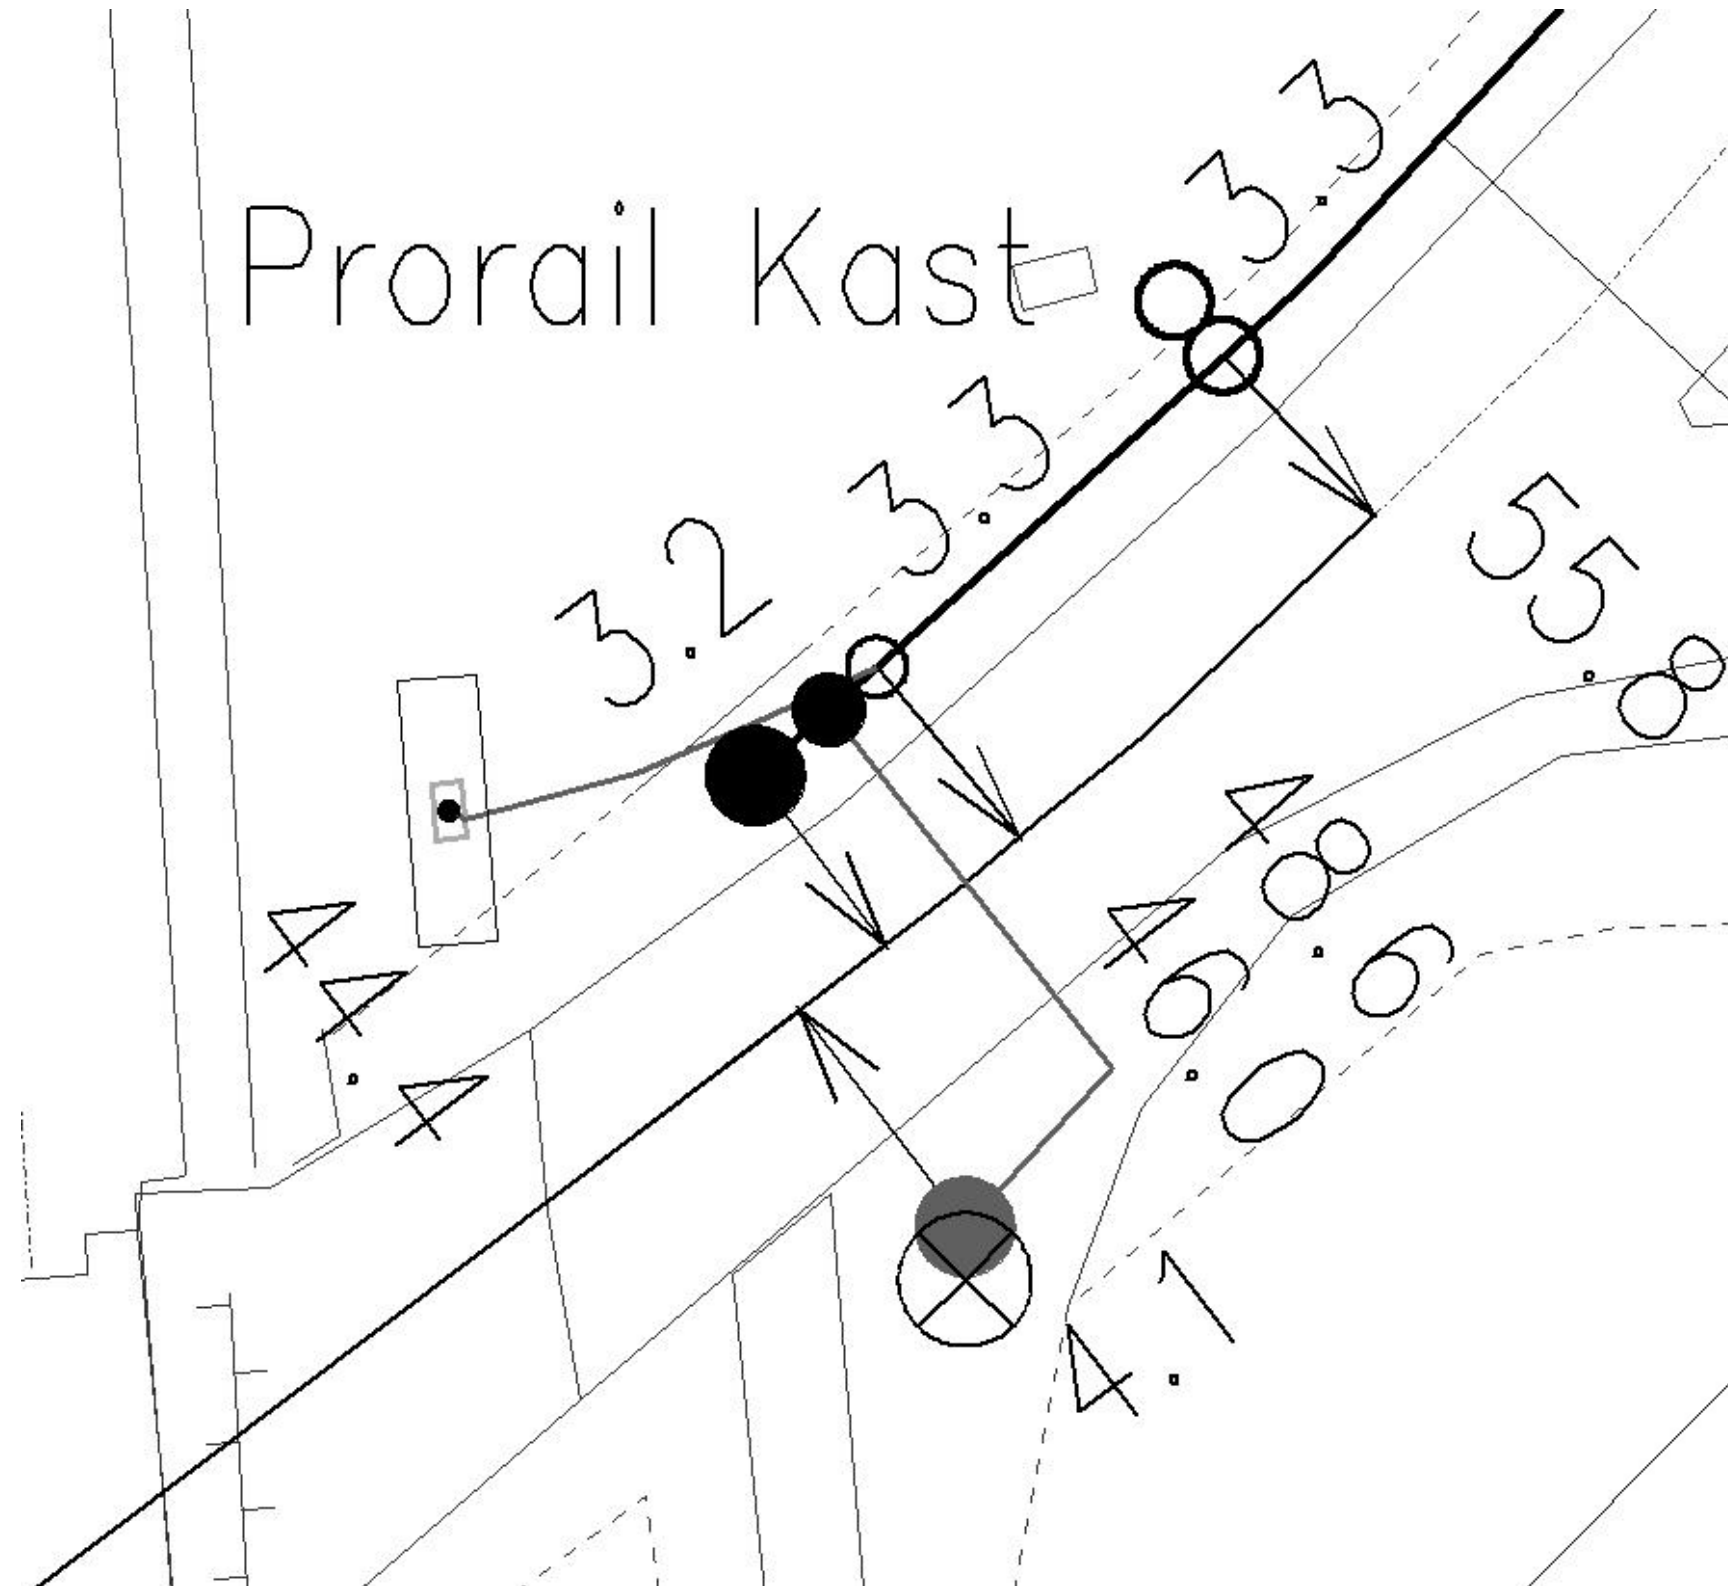

Gemeente, Plaats, Adres en Postcode:
Maasdriel, Hedel, Maasdijk 51, 5321NG