


☐ huisaansluiting ☒ OV ☐ net **schets LS**
 gemeente Hedel
 kom _____ **PGEM**
 straat Maasdijk bij nr. 51 en ruimte C3P
 naam monteur Gum kaartnr. _____
 datum 26-5- 1980 routenr. _____
 OV vermogen _____ W ☐ cap. ☐ ind. werktek.nr. _____
 OV eigendom RWS/PWS werknr. _____
 hoogte lichtpunt _____
 type mof Lovinol/Bellpack 65-36 uitbr. o.v.d.m.v 4m vultto

op tekening vermelden
☒ type aansluitkast in kVA
☒ doorsnede en lengte kabel(s)
☒ kabelrichtingen
☒ draairichting aders
☒ mastnummer

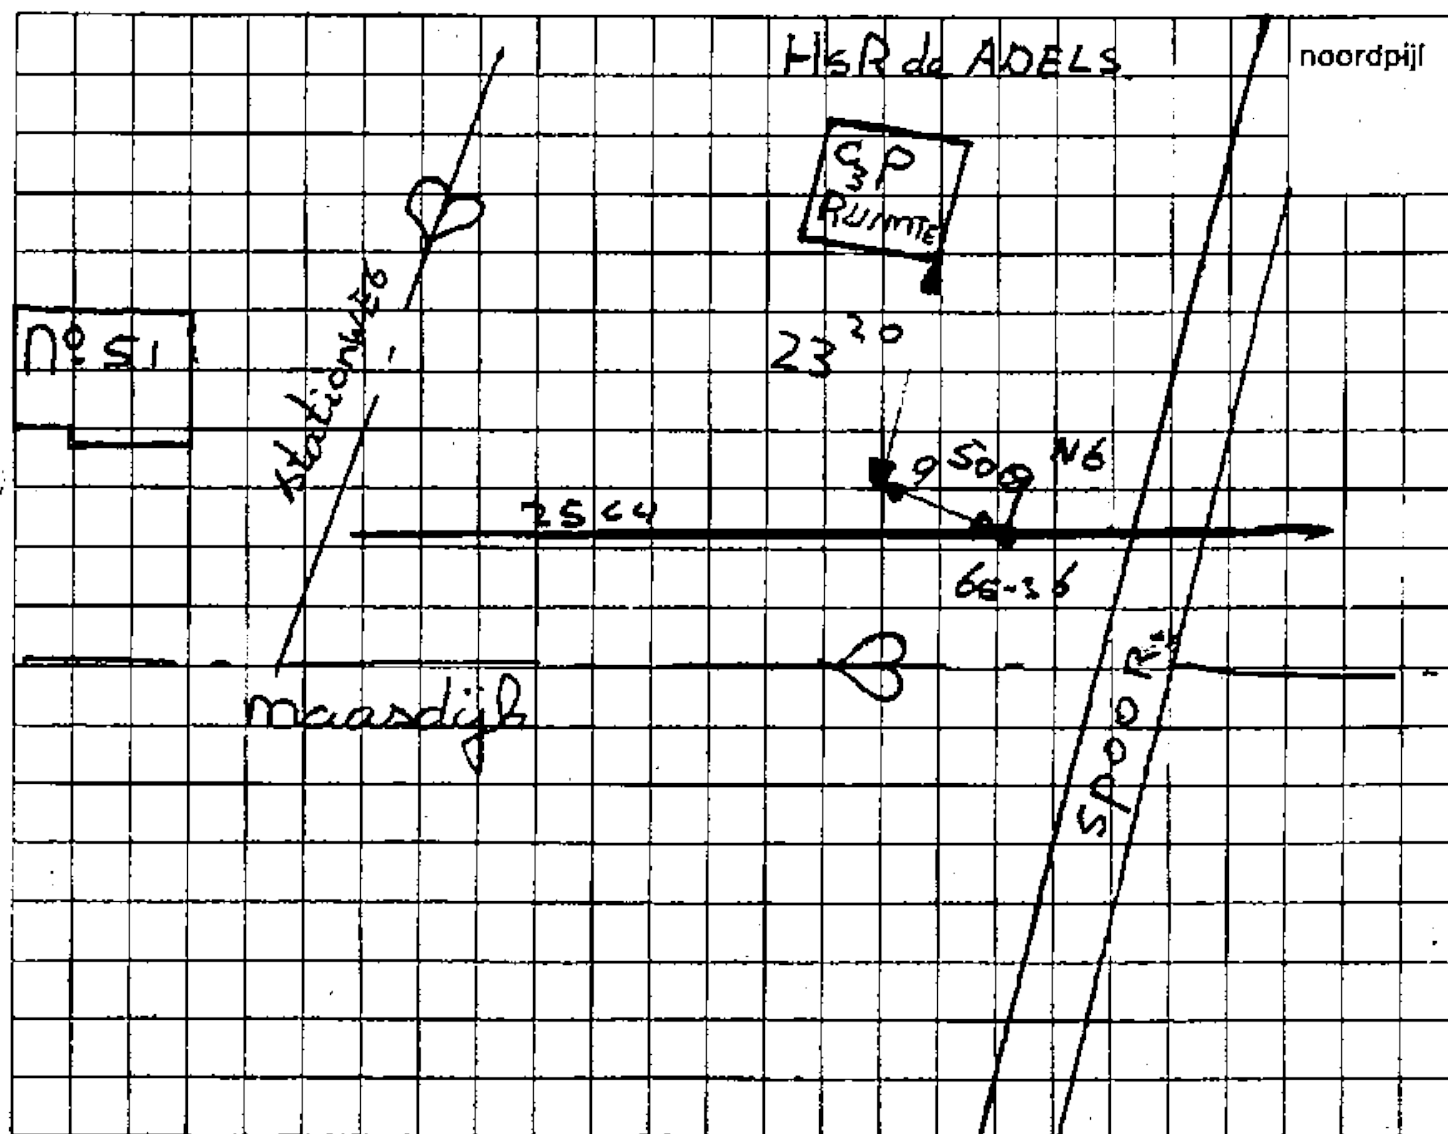

1907036.0