


Telefoonnet: AMZ
 Dro-net: HEDEL
 Plaats: HEDEL

LASSCHETS

nr. 14-161/
 Straatnaam: MAASDIJK 51

Perc-nr	Type lasmof	Lengte lk	Plaats lasdop	Toestand lk	Naam van de lasser	Toezichtman	Datum	Straatwerk ²⁾
	Y0'			1x4	de Bel/W. Grool			m ²⁾ m ²⁾

Telefoon-nummer	ALLEEN INVULLEN OP DUPLICAATSCHETS	Ddrrnr	Wijze van aft	Perc-nr	Ddrrnr	Bijzonderheden
	Sciftnr hvd	Sciftnr kvd	Sciftnr kvd	ak	lk	
						uitter die kund 22-11-78

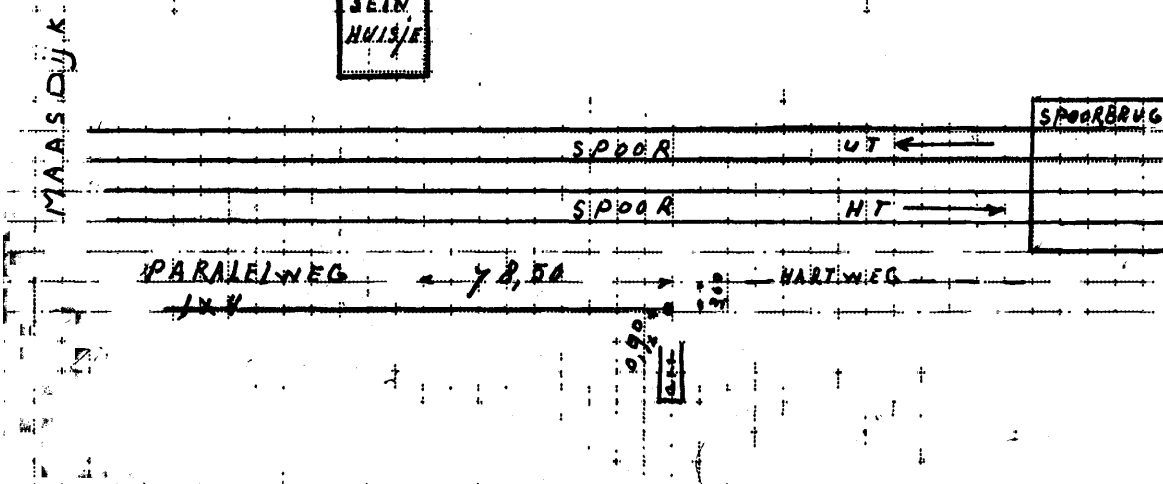


Td 127 (9600-VII-74) - 2353 - 407255F

Staatsbedrijf der PTT

Z.O.Z.

Cgb-nummer 419900	Gemeente (Plaats) HDL	Postcode 5321NG	Straatnaam MAASDIJK	Huisnr 49-51	Lasnr J4161
Lasmof KH	Lengte lk 1M	Lasser F. WONDERS	Datum 30-6-78	Bestrating ASFALT	Opmerkingen TEVENS A-LAS
49	2xKRO	23M	MTK	A V/D POL	20-03-01
51	18M	KMR	B V/D DONK	KRO BIJ KH	

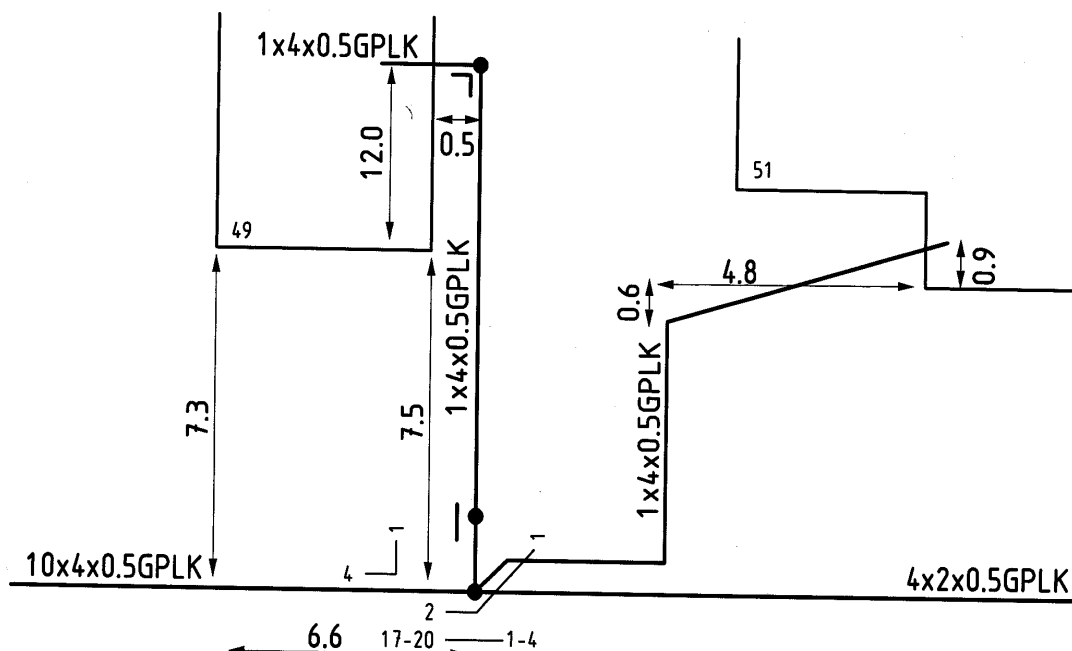

MAASDIJK

200118990