

Thema: gasLageDruk



RAYON: Talbot


GEMEENTE: Berkwijk

KOM: Bern
Land Council Well

STRAAT: _____ no: _____

MONTEUR: Z. A. Vds

DATUM: 13-10

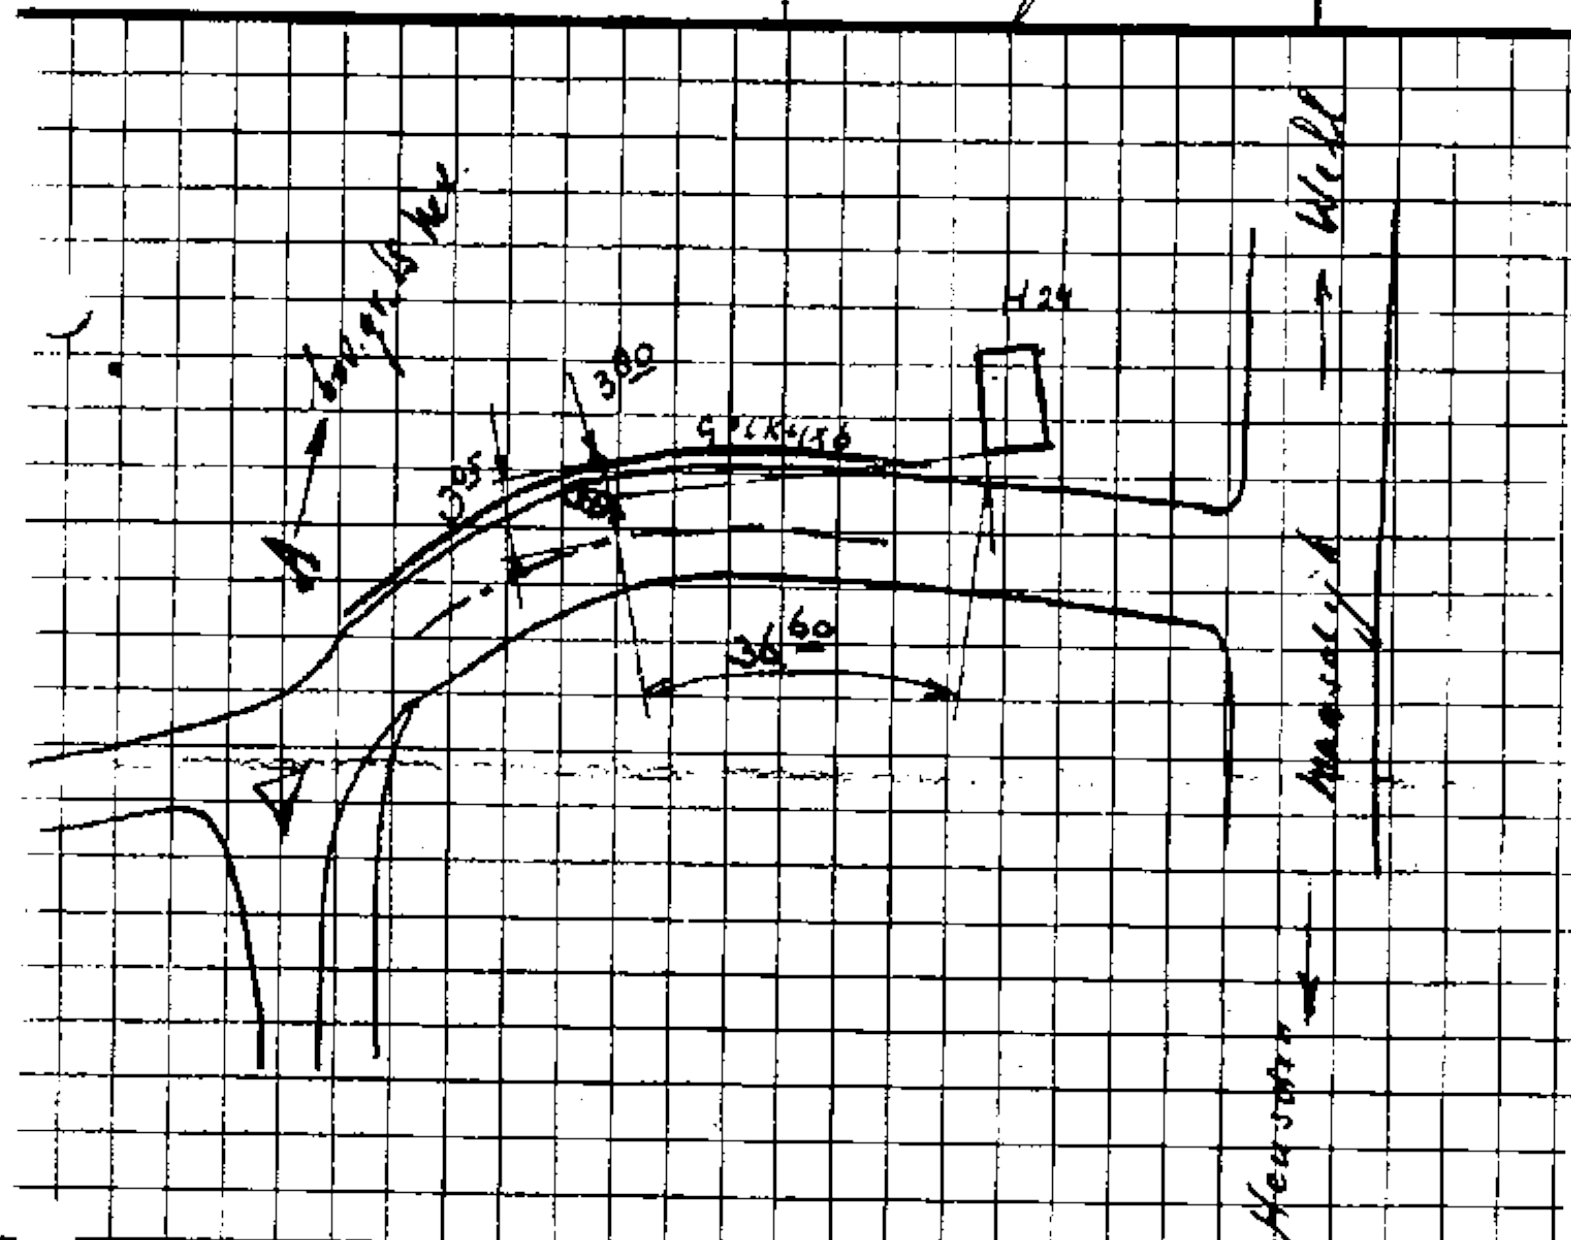

AANSLUITING	BOVENGRONDS ONDERGRONDS	OP	BOVENGRONDS ONDERGRONDS	LAAGSPANNINGSNET.	AANSL. KAST: ... GR..... A TYPE: METER TYPE:
-------------	----------------------------	----	----------------------------	-------------------	---

AANGESLOTEN OP:	RODE GELE BLAUWE	FAZE

AANSLUITING: _____ RECHTSTREEKS

LENGTE ONDERGRONDSE	OVER OPENBARE WEG.....M.....X.....	
AANSLUITING BUITEN	AAN OPSTIJPUNT.....M.....X.....	
	OVER PARTIC.TERREIN.....M.....X.....	

BINNENLEIDING:
LENGTE VANAF AANSL. KAST TOT MET

OPMERKINGEN: *Witbr. Straatverd. 3. 625. 020.*

TECHN. AMB

TEKENKAME

SCHETS no

Model 7041 - B - '64 - 100 x 100

Gemeente, Plaats, Adres en Postcode:
Zaltbommel, Bern, Bergsche Maasdijk 1, 5318LA