


N.V. P.G.E.M.	DISTRICT: <u>Tiel</u>	RAYON: <u>2 B.</u>
	GEMEENTE: _____	KOM: <u>Keder hemert 2</u>
STRAAT: <u>Bergsche Maasdijk 5312</u>		MONTEUR: _____ DATUM: _____

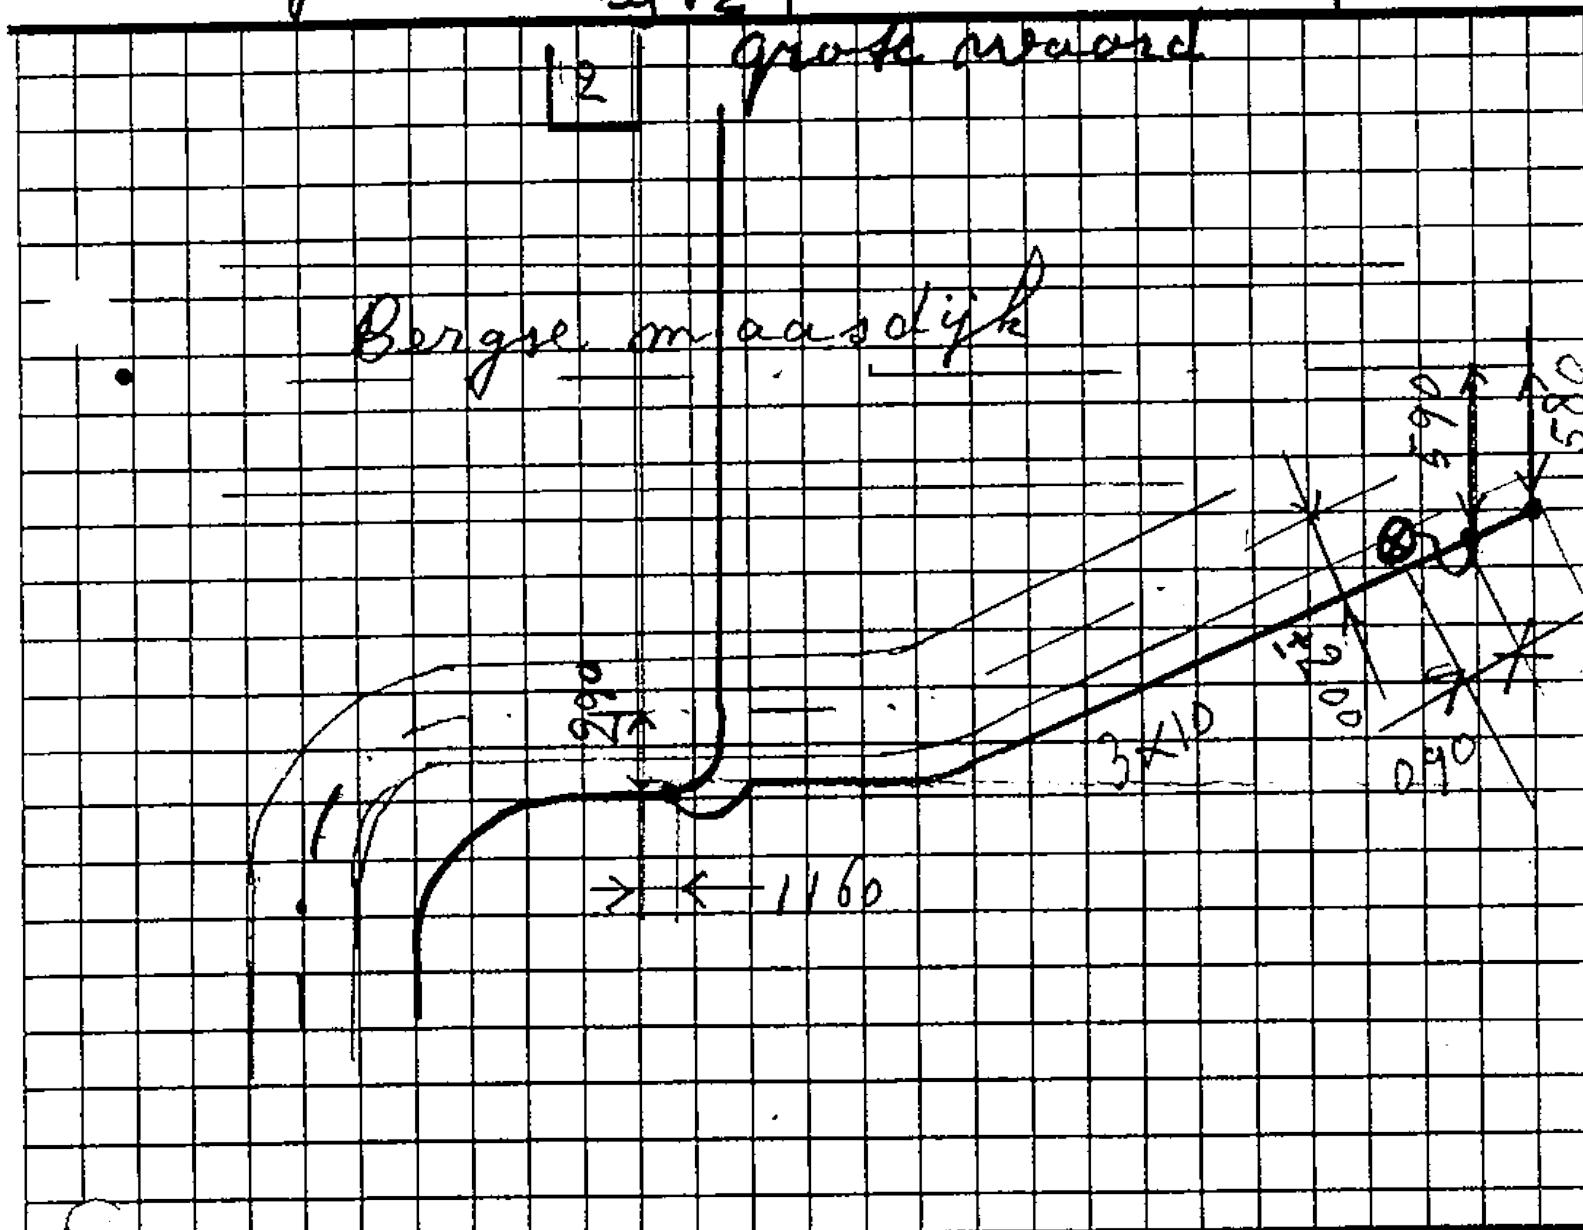

AANSLUITING	BOVENGRONDS ONDERGRONDS	OP	BOVENGRONDS ONDERGRONDS	LAAGSPANNINGSNET.	AANSL. KAST:GR.....A TYPE
					METER TYPE:X.....
AANGESLOTEN OP:			RODE GELE BLAUWE	FAZE " "	AANSLUITING: RECHTSTREEKS
					AFGETAKT VAN PERCEEL no.
LENGTE ONDERGRONDSE AANSLUITING BUITEN		OVER OPENBARE WEG m x		BINNENLEIDING:	
		AAN OPSTIJGPUNT m x		LENGTE VANAF AANSL. KAST tot M	
		OVER PARTIC. TERREIN m x		 m x	

OPMERKINGEN:

uitbreid. werk.

TECHN. AM

TEKENKAM

SCHETS