


Telefoonnet NEDERHEMERT	Plaats BERN	Nummer 01201	Straatnaam BERGSCHER MAASDIJK	Perceelnr. 1 GEM 1
-----------------------------------	-----------------------	------------------------	---	------------------------------

Perceelnr. 1	Type lasmof KH	Lengte ik invoerkabel 17	Plaats lasdop MTK	Toestand invoerkabel 1X4X05	Naam lasser DO-502 H. A. VOORT	Naam toezichtman C. S. C.	Datum 15-4-91	Soort bestrating
------------------------	--------------------------	------------------------------------	-----------------------------	---------------------------------------	--	-------------------------------------	-------------------------	------------------

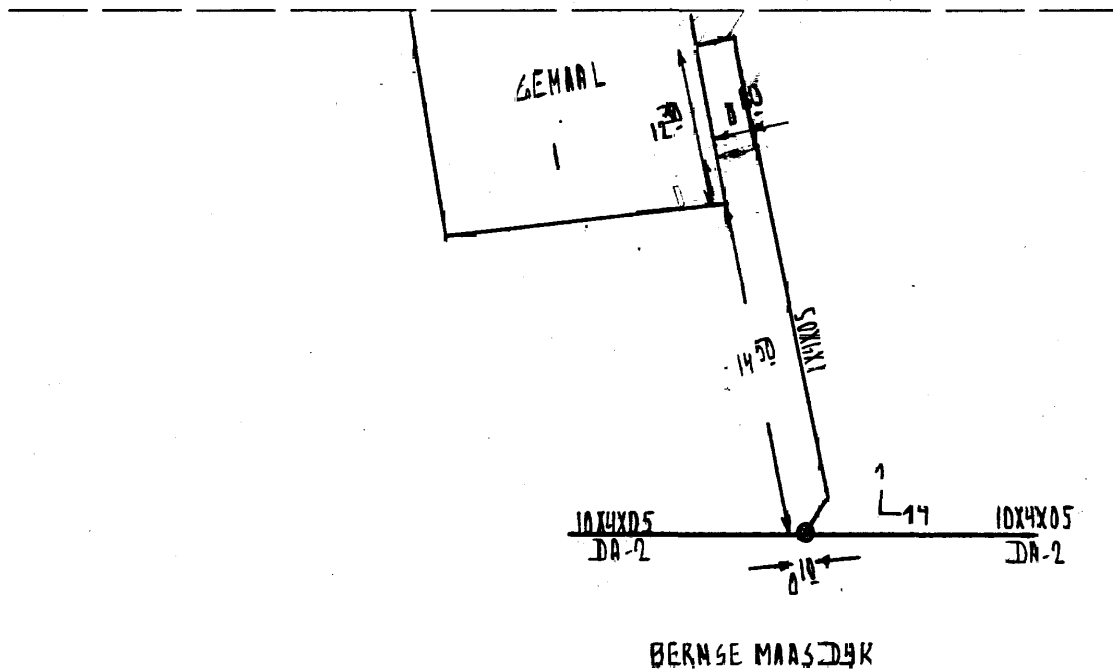


Td 127 - 97 5350

Letter A en volgnummer(s) uit de A-lassenreeks of aknr/sgnr en nuijsnummer als sprake is van een B-las.

Telefoonnet NEDERHEMERT	Plaats NHM	Nummer 01001	Straatnaam BERGSCHER MAASDIJK	Perceelnr. 1 GEM 1
-----------------------------------	----------------------	------------------------	---	------------------------------

Perceelnr.	Type lasmof KDL	Lengte ik invoerkabel	Plaats lasdop	Toestand invoerkabel	Naam lasser DD501 ABL	Naam toezichtman WHUBERS	Datum 25-3-92	Soort bestrating
------------	---------------------------	-----------------------	---------------	----------------------	---------------------------------	------------------------------------	-------------------------	------------------

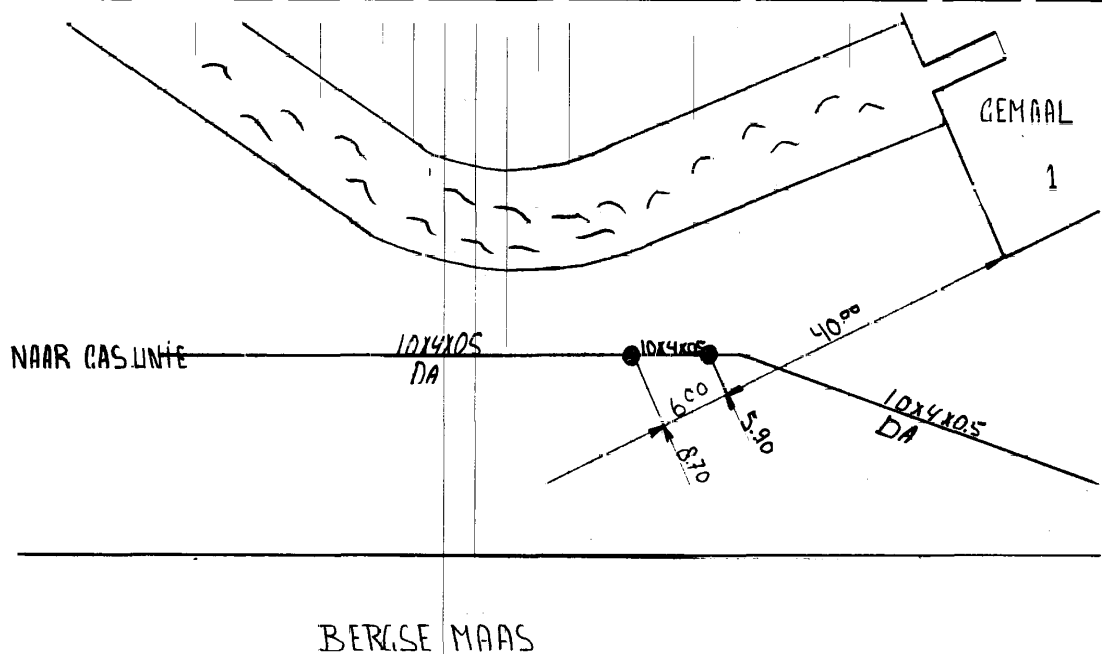

Td 127 - 97 5350

Letter A en volgnummer(s) uit de A-lassenreeks of aknr/sgnr en nuijsnummer als sprake is van een B-las.

200119050