


Deze huisaansluitschets hoort bij:
Bergsche Maasdijk 2
5317KW Nederhemert
ZALTBOMMEL

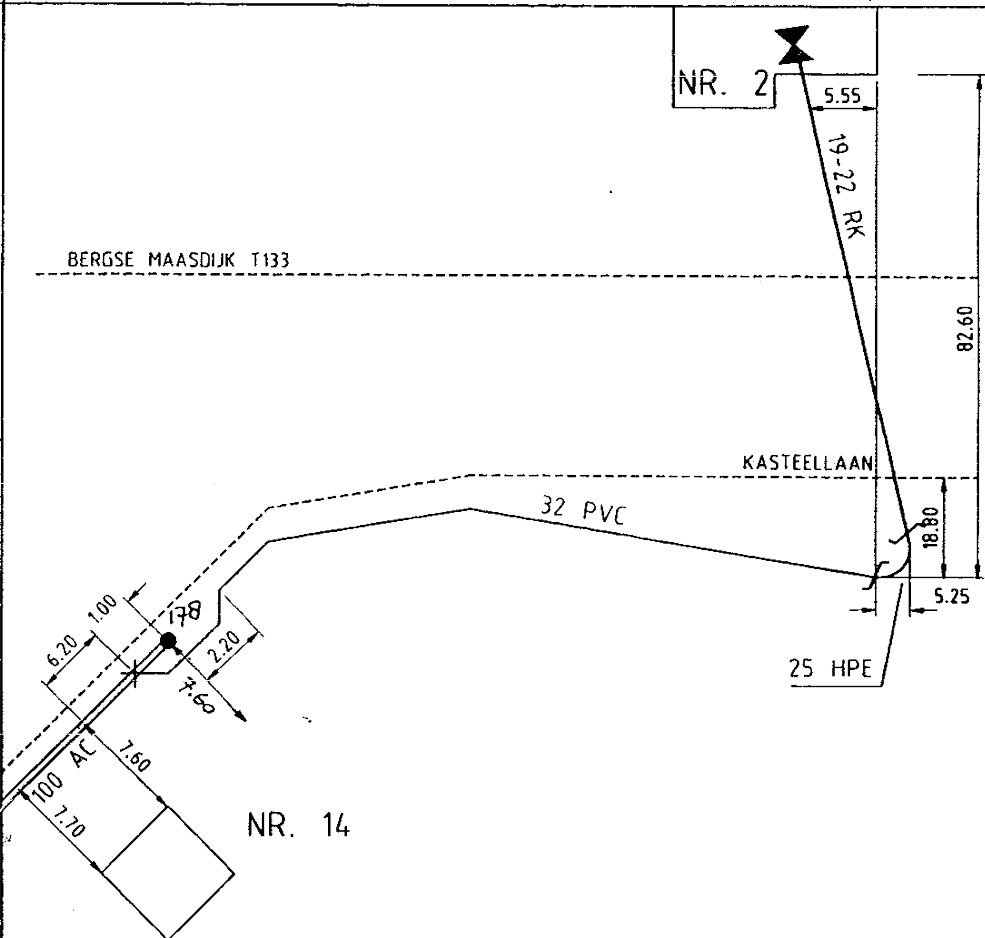

206

omschrijving materiaal	Ø	lengte in m	dienstleidingschets
aansluitbeugel		-	
dienstkraangarnituur	1/2"x3/4"	1.00	
hoofdkraangarnituur	3/4"	-	
buis: plastic -/-HDPE	32	?	
HPE	25	2.00	
buis: koper	19-22	85.10	
keerklep: inbouw		-	
keerklep: aanbouw		-	
begrenzer		-	
lengte dienstleiding			
mantelbuis			
verzegelde afsluiter: ja / nee			
zegelkap : ja / nee			
dienstkraan pot : ja / nee			
watermeter: nummer: 60316739	fabrikaat: CONTI		
stand :	begrenzer: -		
	Qn : -		
dienstkraan open/dicht			
dienstkraan afgeplugd			
dienstleiding gelegd 13-04-62	de filter		
dienstleiding gewijzigd 95	de districtassistent		

WMG
nv waterleiding maatschappij gelderland
districtskantoor rivieren west
steenweg 90
postbus 249 5300 ae zaltbommel
telefoon (04180)72111



nummer aanvraagformulier 18923
gemeente **Kerkwijk**
plaats **NEDERHEMERT - Zuid**
straat **BERGSE MAASDIJK**

perceelnummer -
huisnummer 2