




Staatsbedrijf der PTT

Z.O.Z.

Telefoonnet MkM 418500	LAGSCHETS		2) <u>2</u> nr.
Dre-net	KASTEELN 12		Door dkl in te vullen D1041
Plaats Nederhemert			
Huisaansluitingslas ¹⁾ Spilplas ¹⁾	Toezichtman		
Rachto-las ¹⁾	Naam van de lasser	J. Vermaazen	
Sind-las ¹⁾	Datum	25-3-61	

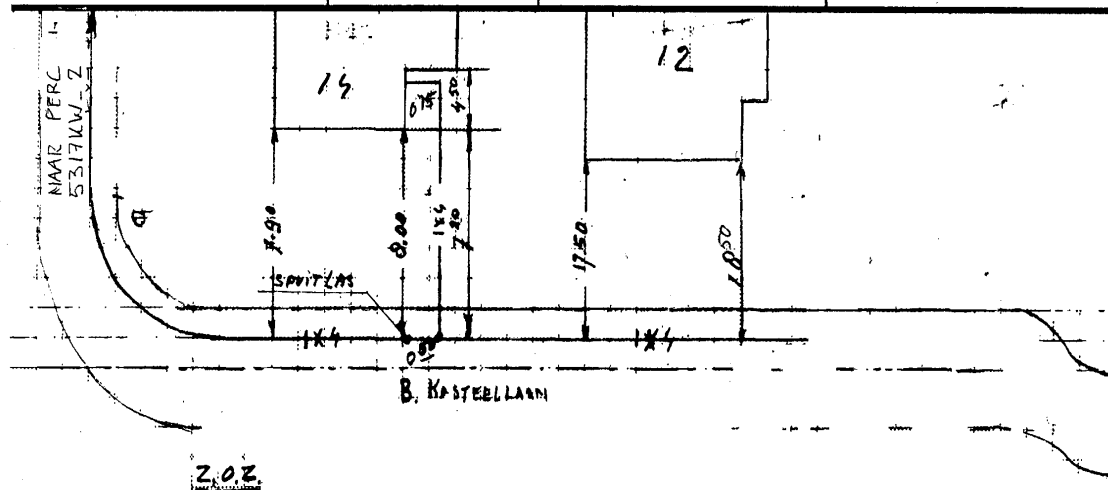

Td 127 - O 3532 - '59

Staatsbedrijf der PTT

200119051

Telefoon-nr.	Ader-nr. Ak	Wijze van aft.	Type lasmof	Ader-nr. Invoer- kabel	Lengte Invoer- kabel	Plaats laspdp	Wijziging	Naam van de lasser	Datum	Bijzonder- heden
361	2	9	4H	8/6	29.1	KELDER				
HELATLF	4	5		8/6			INGEL	aanv. 4d 2-4H, H.	19/8-77	
468	1	9	4H	8/6	14.1	KELDER		R. Rooij LAS B	2/3 85	

Straatwerk - Tegels m², keien m², klinkers m², m²

Kabel- zijde	Perceel- zijde	WIJZIGINGEN	Kabel- zijde	Perceel- zijde	WIJZIGINGEN	Kabel- zijde	WIJZIGINGEN
		Kabelzijde	Perceelzijde		Kabelzijde	Perceelzijde	
		Gelast	Ingevoerd, kortge- sloten en geaard		In mof geïsoleerd	Ingevoerd, kortge- sloten en geaard	Invoerkabel opgeruimd, ader in aftakkabel doorgelast
		Gelast	Ingevoerd en kortgesloten		In mof geïsoleerd	Ingevoerd en kortgesloten	Opnieuw in dienst gesteld
		Gelast	Buiten opgeslagen, dichtgesoldeerd		In mof geïsoleerd	Buiten opgeslagen, dichtgesoldeerd	

ONDERSTAANDE GEGEVENS ALLEEN INVULLEN OP DUPLICAAT SCHETS

Tfnr	Omschrijving/Schets omlassing	Paraaf
St. nr. Hvd.		Klapper tfnrs
St. nr. Kvd.		Klapper bijz. verb.
St. nr. Kvd.		Ak.-nr.
		Ab. tek. blad-nr.
		Top. krt.-nr.
		Kruisverb.-boekjes

Cgb-nummer UTS Woonplaats Straatnaam Postcode Huisnr Lasnr
418500 NHM NEDERHEMERT KASTEELN 5317 KX 12
 Lasmof KR40 Firmaanaam KPN Bestrating Vast (asfalt, betonplaat etc) Opmerkingen D 1041
 Lasbehuizing Lasser F. MONSIEURS Los (tegels, klinkers etc) Zie A-las D 21
 Lastechniek Wurg Module Fusie Datum 16-08-08 Geen (zand, aarde etc)

