


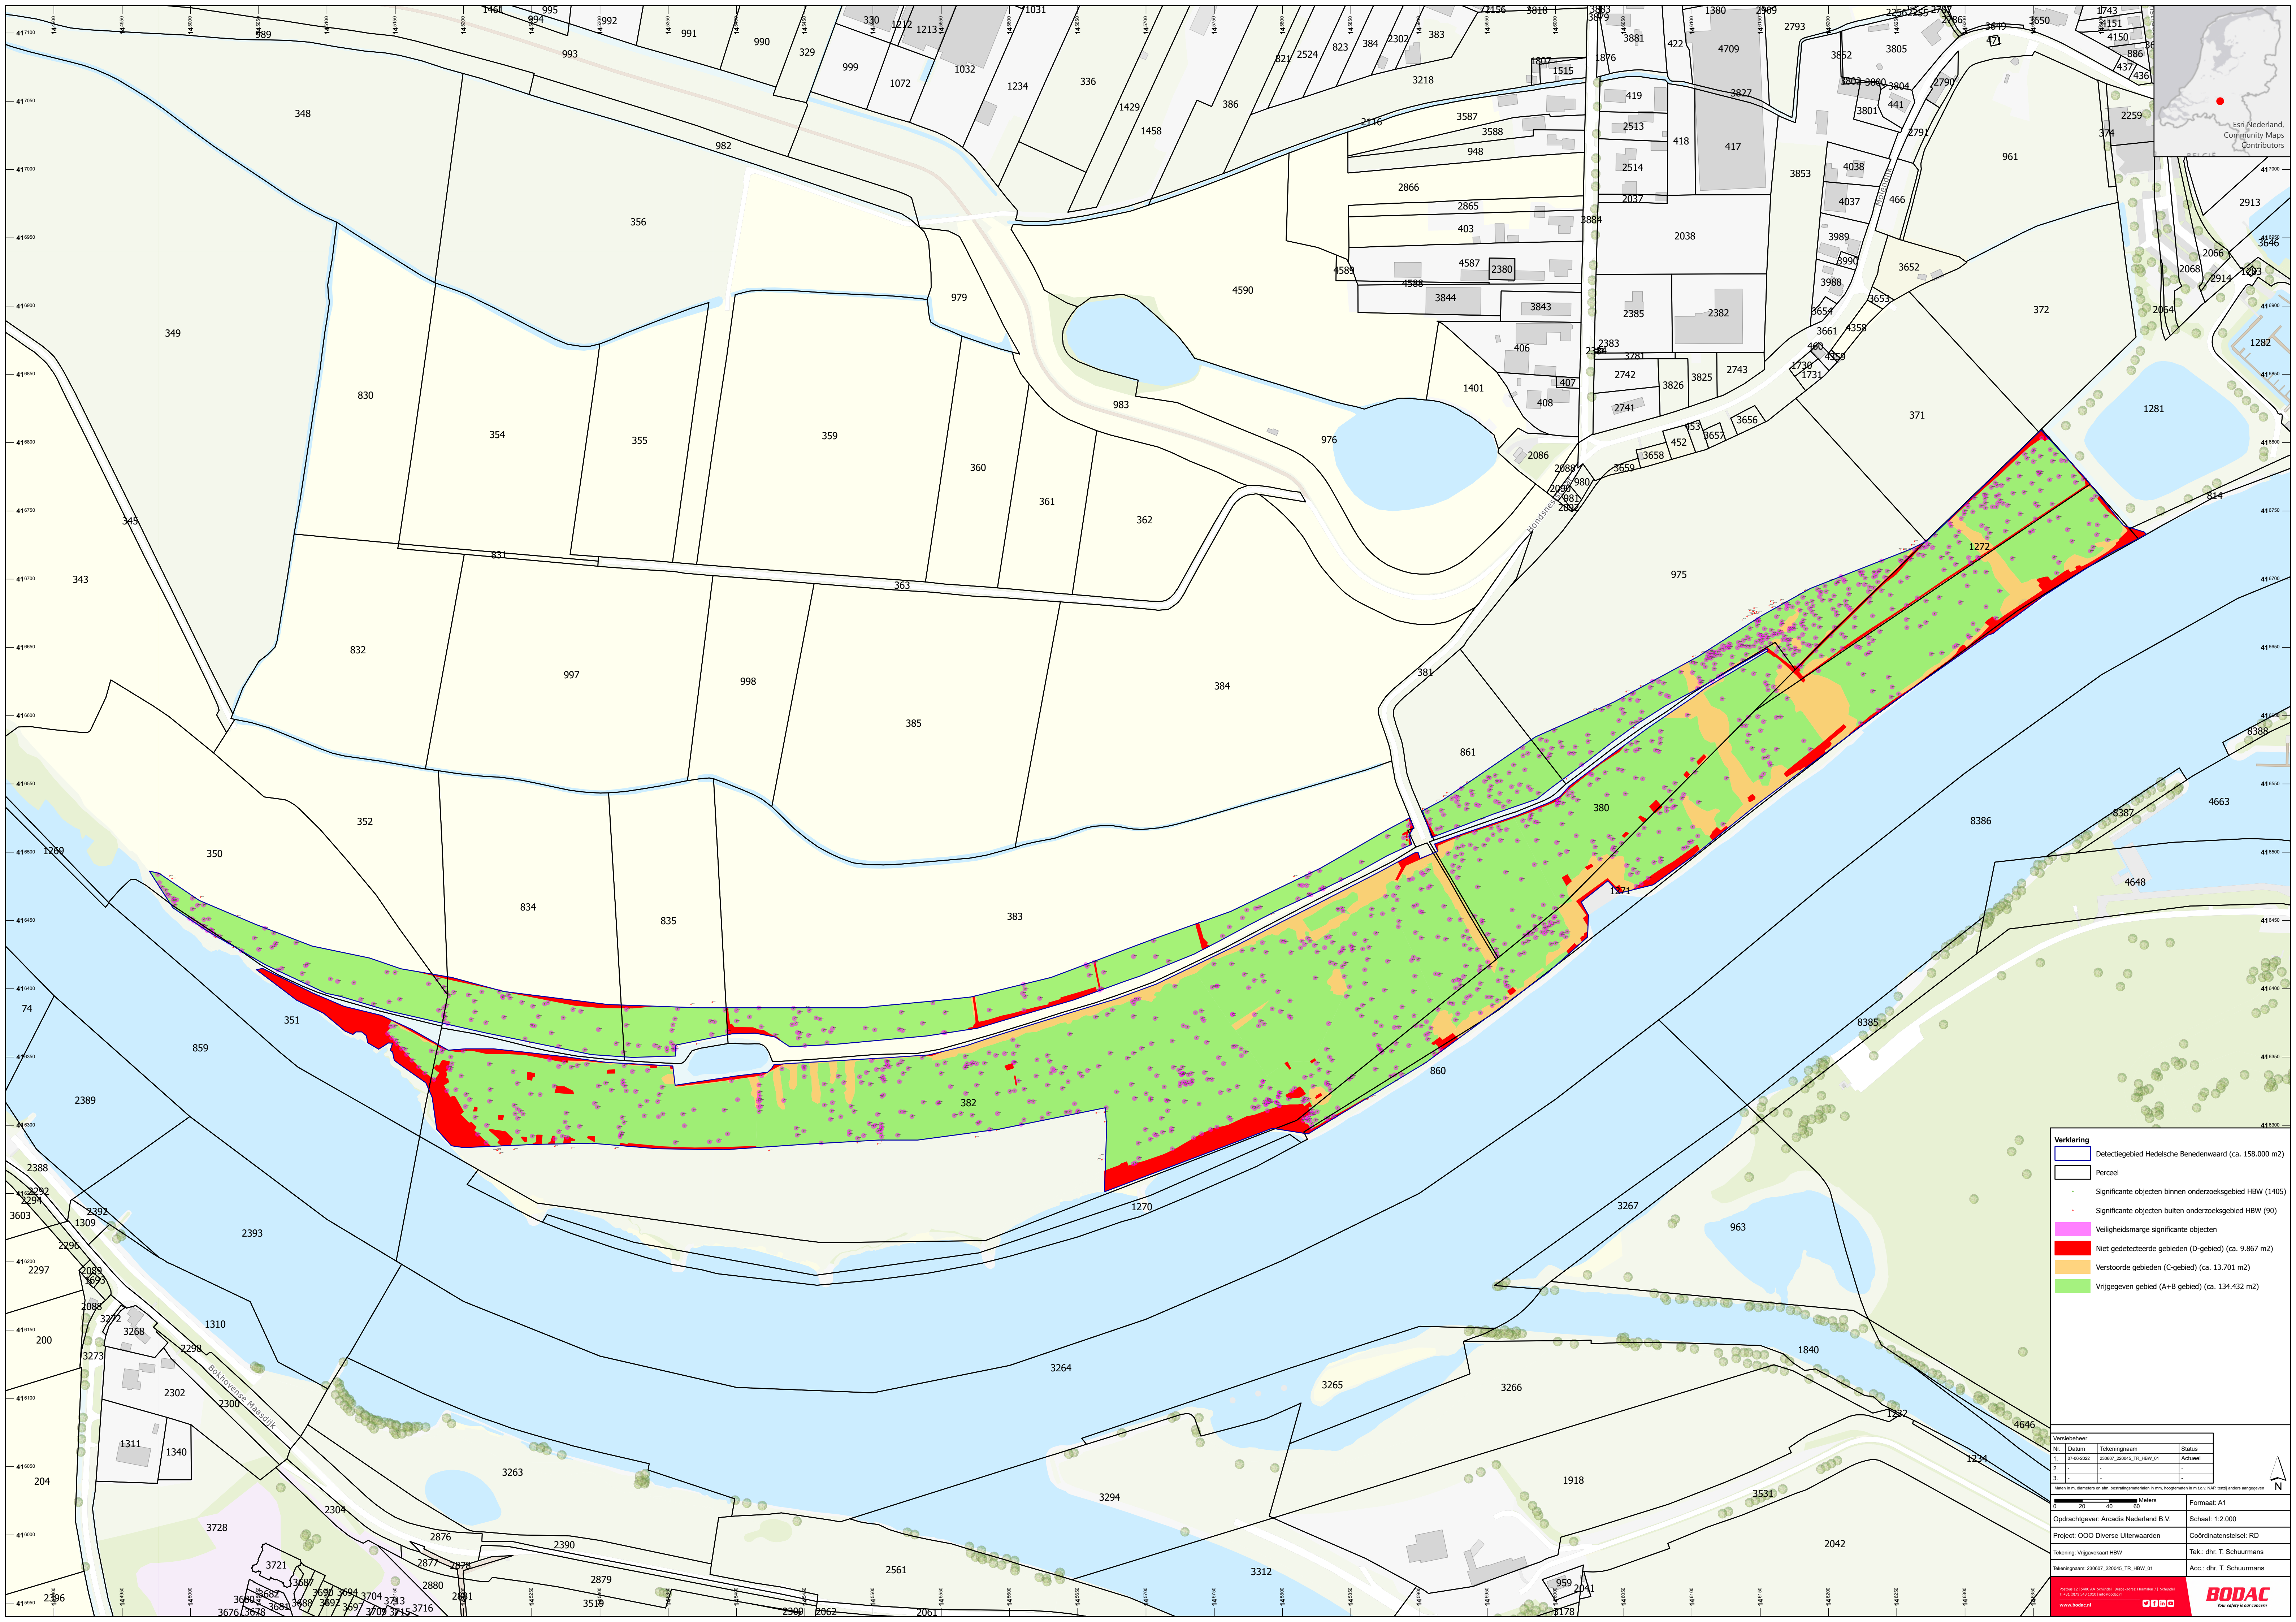

- Verklaring**
- Detectiegebied Hedelsche Benedenwaard (ca. 158.000 m²)
 - Perceel
 - Significante objecten binnen onderzoeksgebied HBW (1405)
 - Significante objecten buiten onderzoeksgebied HBW (90)
 - Veiligheidsmarge significante objecten
 - Niet gedetecteerde gebieden (D-gebied) (ca. 9.867 m²)
 - Verstoorde gebieden (C-gebied) (ca. 13.701 m²)
 - Vrijgegeven gebied (A+B gebied) (ca. 134.432 m²)

Versiebeheer		
Nr.	Datum	Tekeningnaam
1.	07-09-2022	220007_220045_TR_HBW_01
2.	-	-
3.	-	-

Maten in m, decimeters en dm. Bestaande gebieden in rood, hoogtematen in t.o.v. NAP, tenzij anders aangegeven.

0 20 40 60 Meters		Formaat: A1
Opdrachtgever: Arcadis Nederland B.V.		Schaal: 1:2.000
Project: OOO Diverse Uiterwaarden		Coördinatenstelsel: RD
Tekening: Vrijgegeven gebied HBW		Tek.: dhr. T. Schuurmans
Tekeningnaam: 220007_220045_TR_HBW_01		Acc.: dhr. T. Schuurmans