


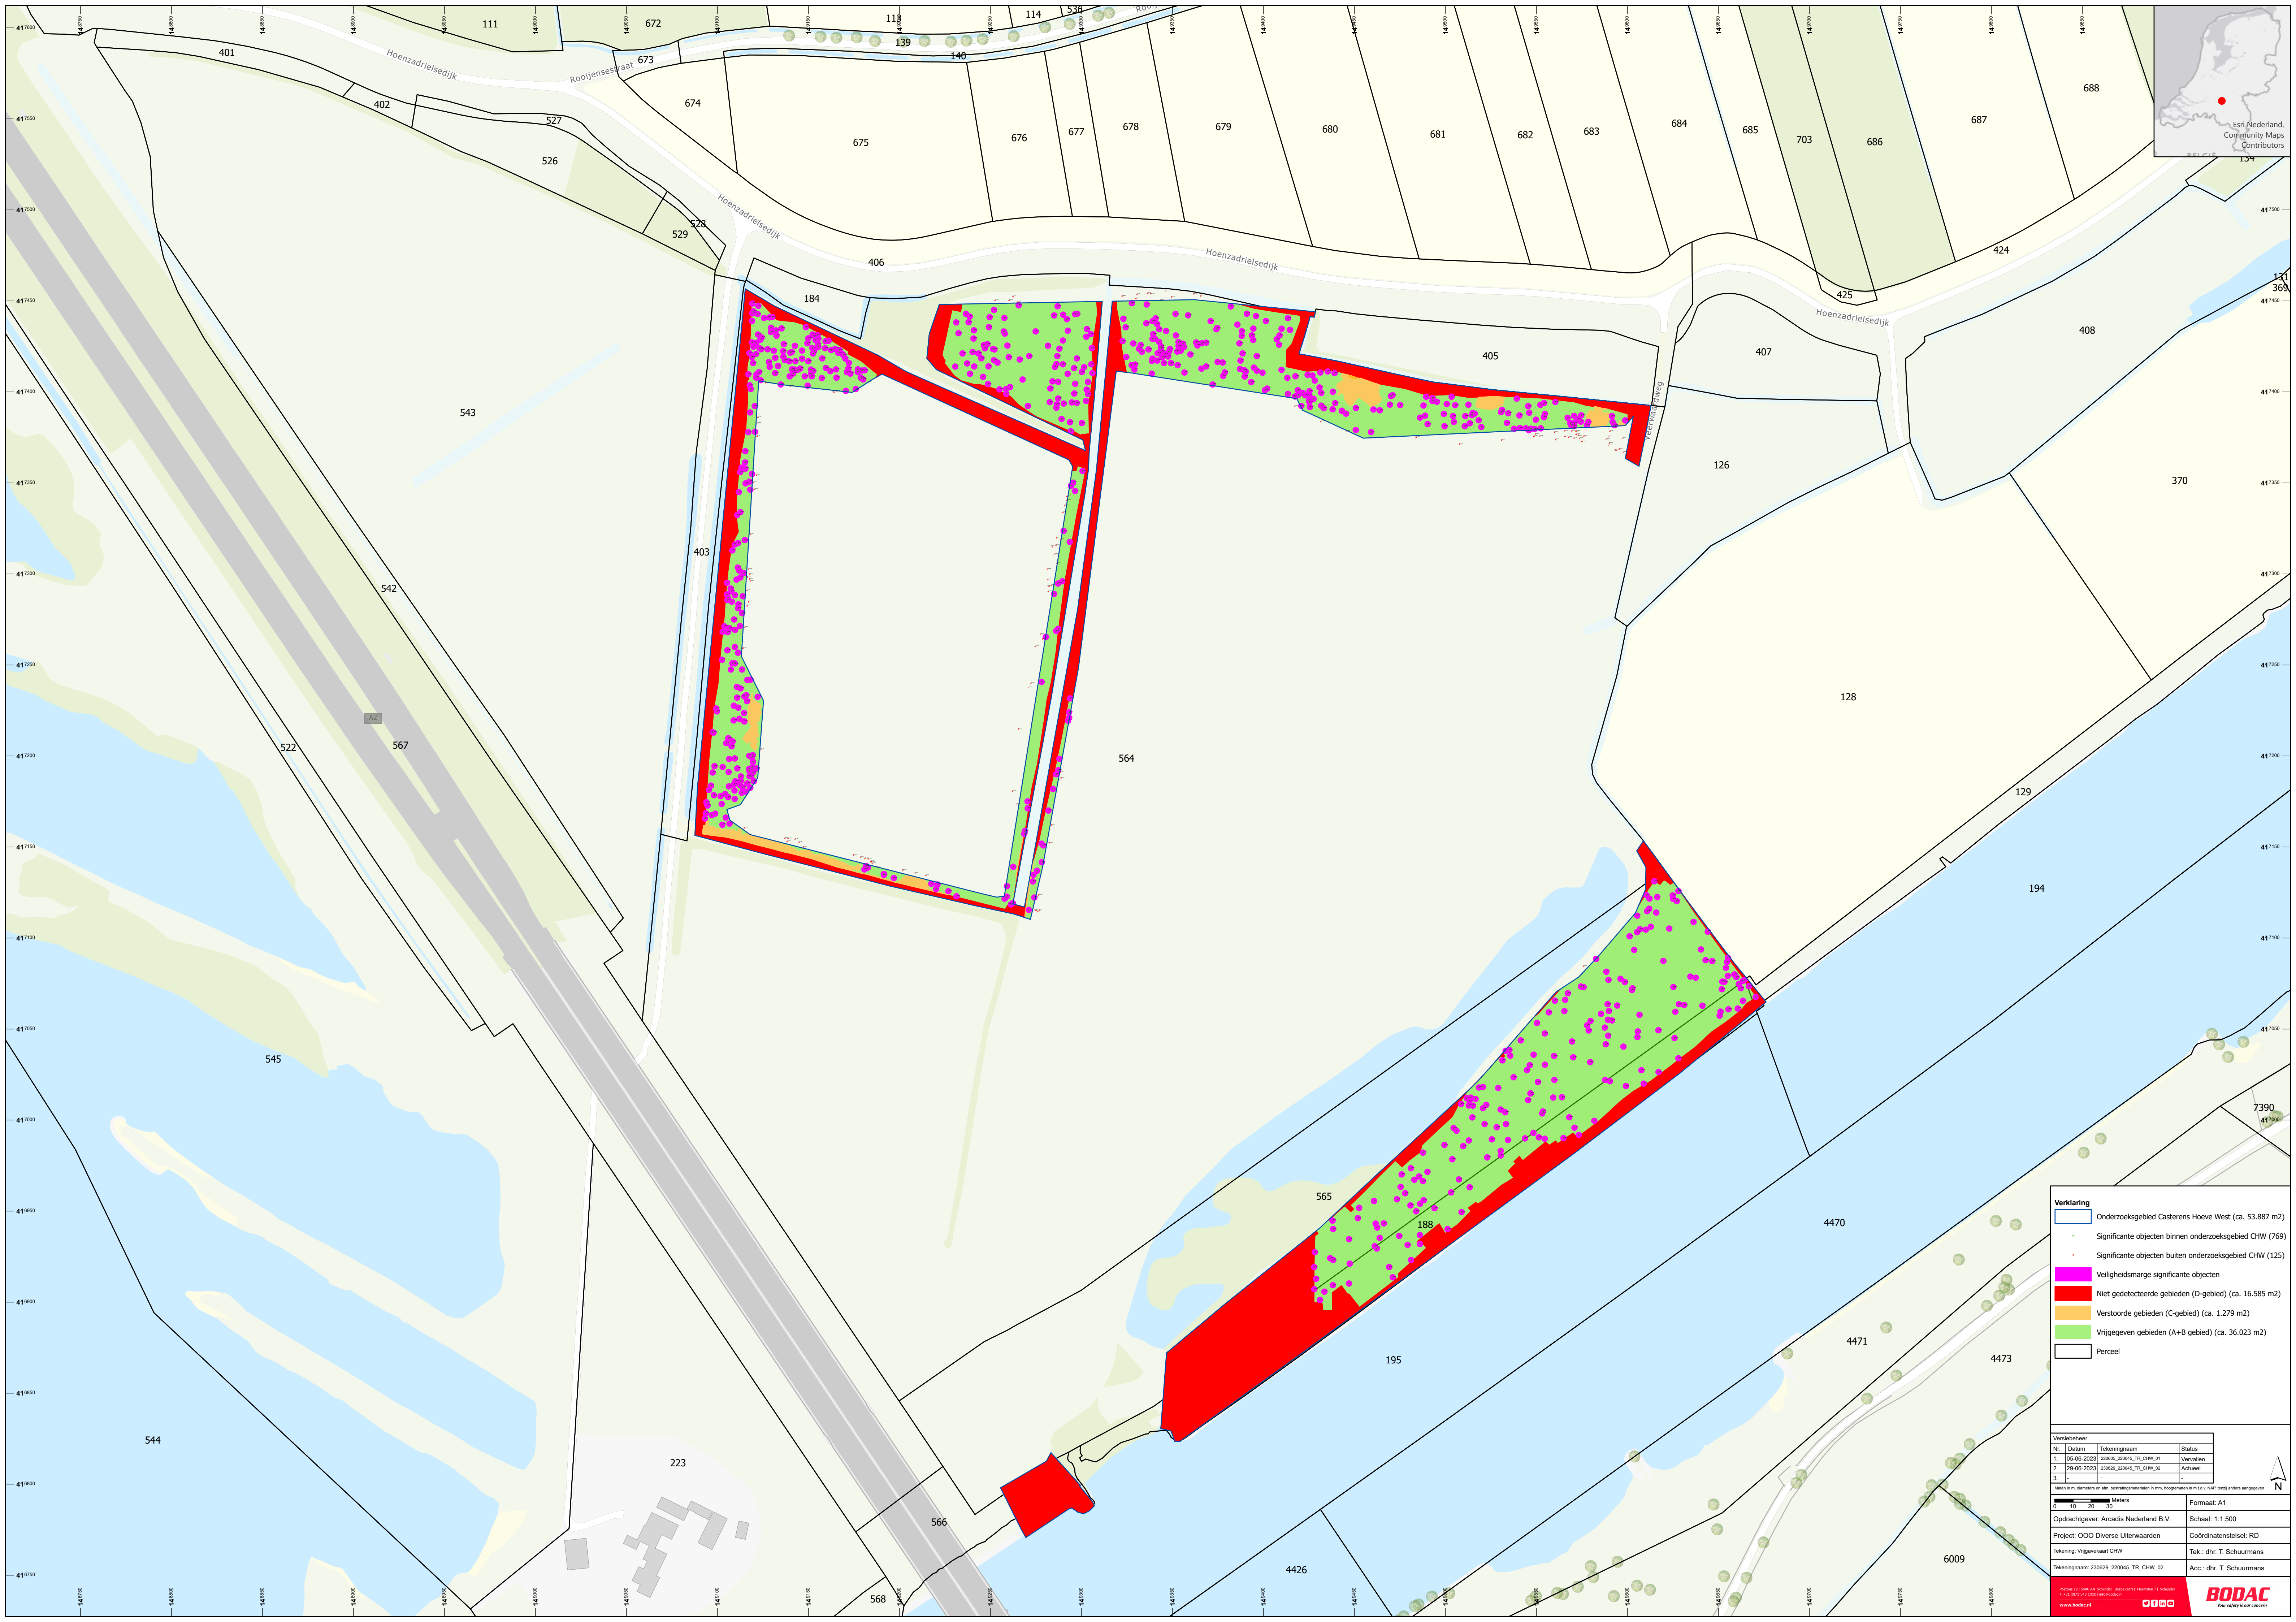

Verklaring

Significante objecten binnen onderzoeksgebied CHW (769)

Significante objecten buiten onderzoeksgebied CHW (125)

Veiligheidsmarge significante objecten

Niet gedetecteerde gebieden (D-gebied) (ca. 16.585 m²)

Verstoorde gebieden (C-gebied) (ca. 1.279 m²)

Vrijgegeven gebieden (A+B gebied) (ca. 36.023 m²)

Perceel


Nr.	Datum	Tekeningnaam	Status
3.	-	-	-


Meters

Meters

Formaat: A1

Opdrachtgever: Arcadis Nederland B.V.

Coördinatensysteem: RD



Teh: dhr. T. Schuurmans

Aan: dhr. T. Schuurmans

Schaal: 1:1.500

 T +31 (0)85 843 2000 | info@bodac.nl
www.bodac.nl