

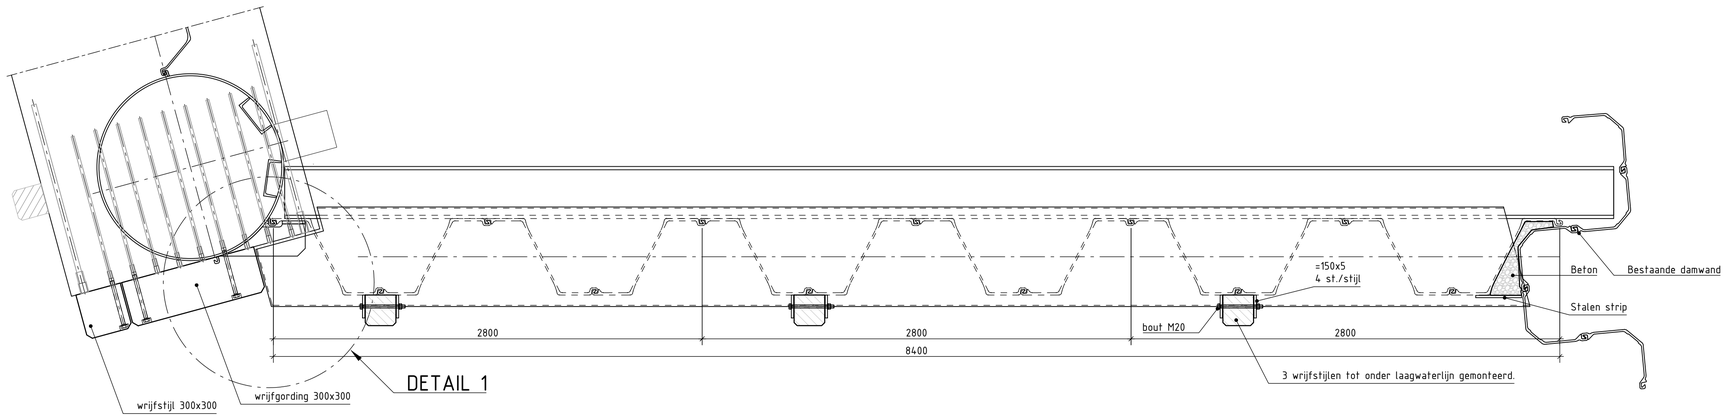


DETAIL 1


BOVENAANZICHT VLEUGELWAND
SCHAAL 1 : 20

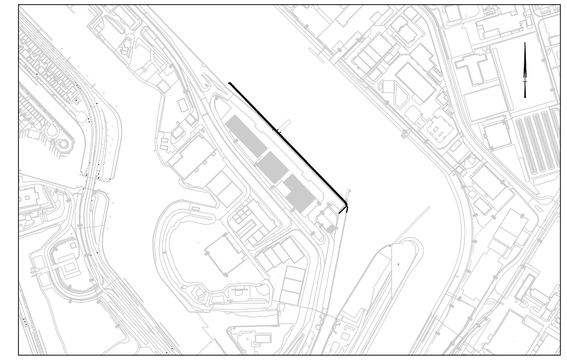


SITUATIE
SCHAAL 1 : 2000

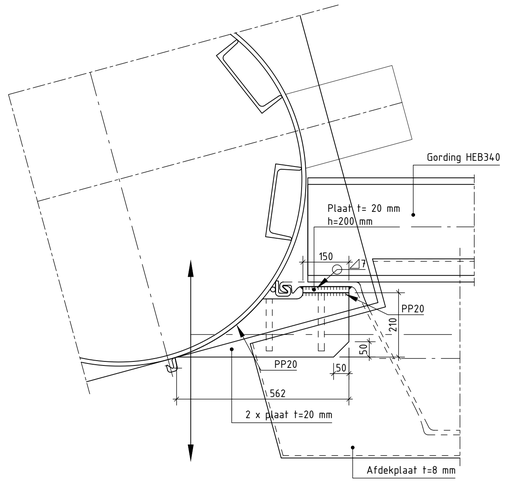


DETAIL 1
SCHAAL 1 : 10

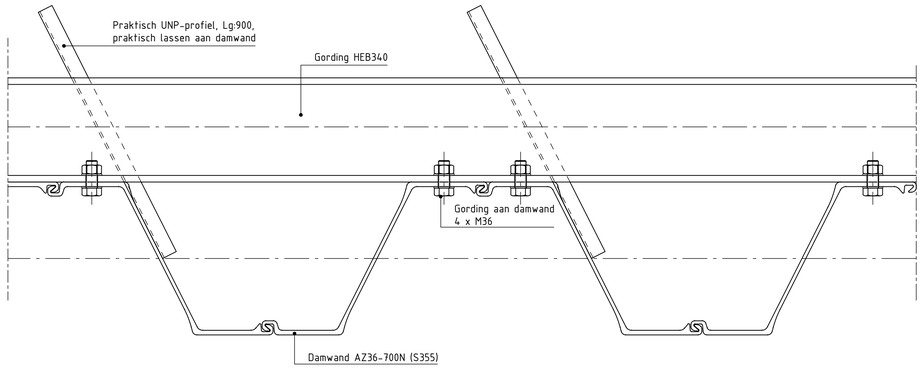


DETAIL ANKERGORDING
SCHAAL 1 : 10

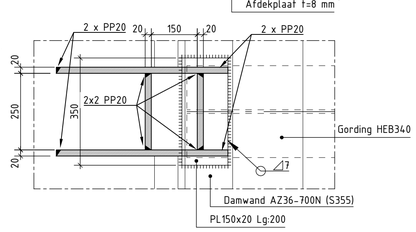

DETAIL 1
SCHAAL 1 : 10

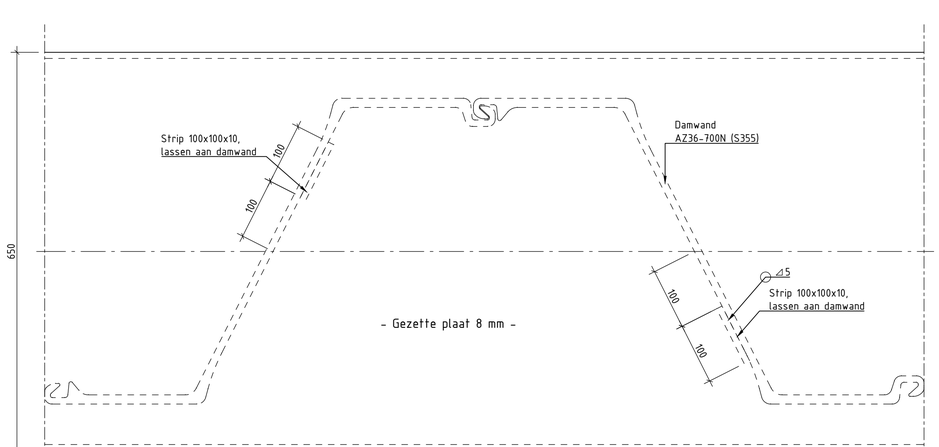

BOVENAANZICHT DETAIL DEKSLOOF
SCHAAL 1 : 5

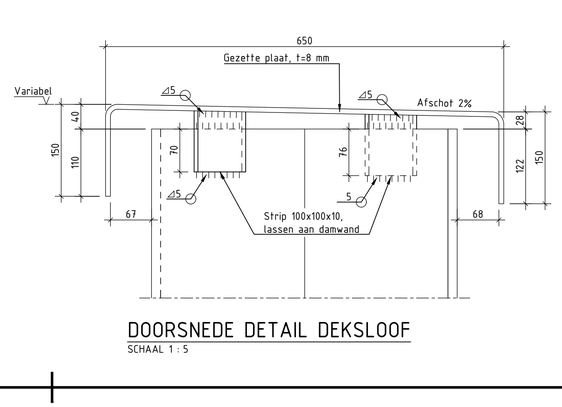

DOORSNEDE DETAIL DEKSLOOF
SCHAAL 1 : 5

OPMERKINGEN:
- Uitvoeringsklasse EXC-2
- Staalkwaliteit S355-J0 indien t≤16 mm
- Staalkwaliteit S355-J2 indien t>16 mm
- Alle bevestigingsmiddelen klasse 8.8, thermisch verzinkt en ISO-passend conform NEN-EN-ISO-10684:2004/C2:20098
- Alle maten in millimeters (mm)
- Alle hoogtematen in meters (m) t.o.v. N.A.P.
- Alle rd-coördinaten in meters (m) t.o.v. Rijksdriehoekstelsel
- Hoeken in het 360 graden stelsel

AS BUILT

Rev	Omschrijving		Datum	Getekend	Gecontroleerd
1.0	AS BUILT		28-10-2024	HHE	PVI

Getekend door	Gecontroleerd door	Vrijgave	Blad	Documenstatus	Revisie
H. HEIJBOER Paraaf	P. VINK Paraaf	ESE Paraaf	1	DEFINITIEF	1.0

Bestek- /Contractnr.	Schaal	Formaat	Datum uitgifte	Documenttype	Documentnummer
RAW0983-137122	ZIE TEK.	A1	28-10-2024	TEKENING	22A48-T-AB-DET-036

Project
RENOVATIE KADE HET NIEUWE WERK

Opdrachtgever
PORT OF DEN HELDER

Onderdeel
DETAILS VLEUGELWAND

deKlerk WATERBOUW
Postbus 21, 4250 DA Werkendam
T 0183 508666
E info@deklerkbv.nl
I www.deklerkbv.nl

O:\Projecten\22A48 Het Nieuwe Werk Den Helder\2_Contract\5_Tekeningen\2_VO\x-Details.dwg