



BOVENAANZICHT VERSOBERDE DAMWAND


SCHAAL 1 : 50

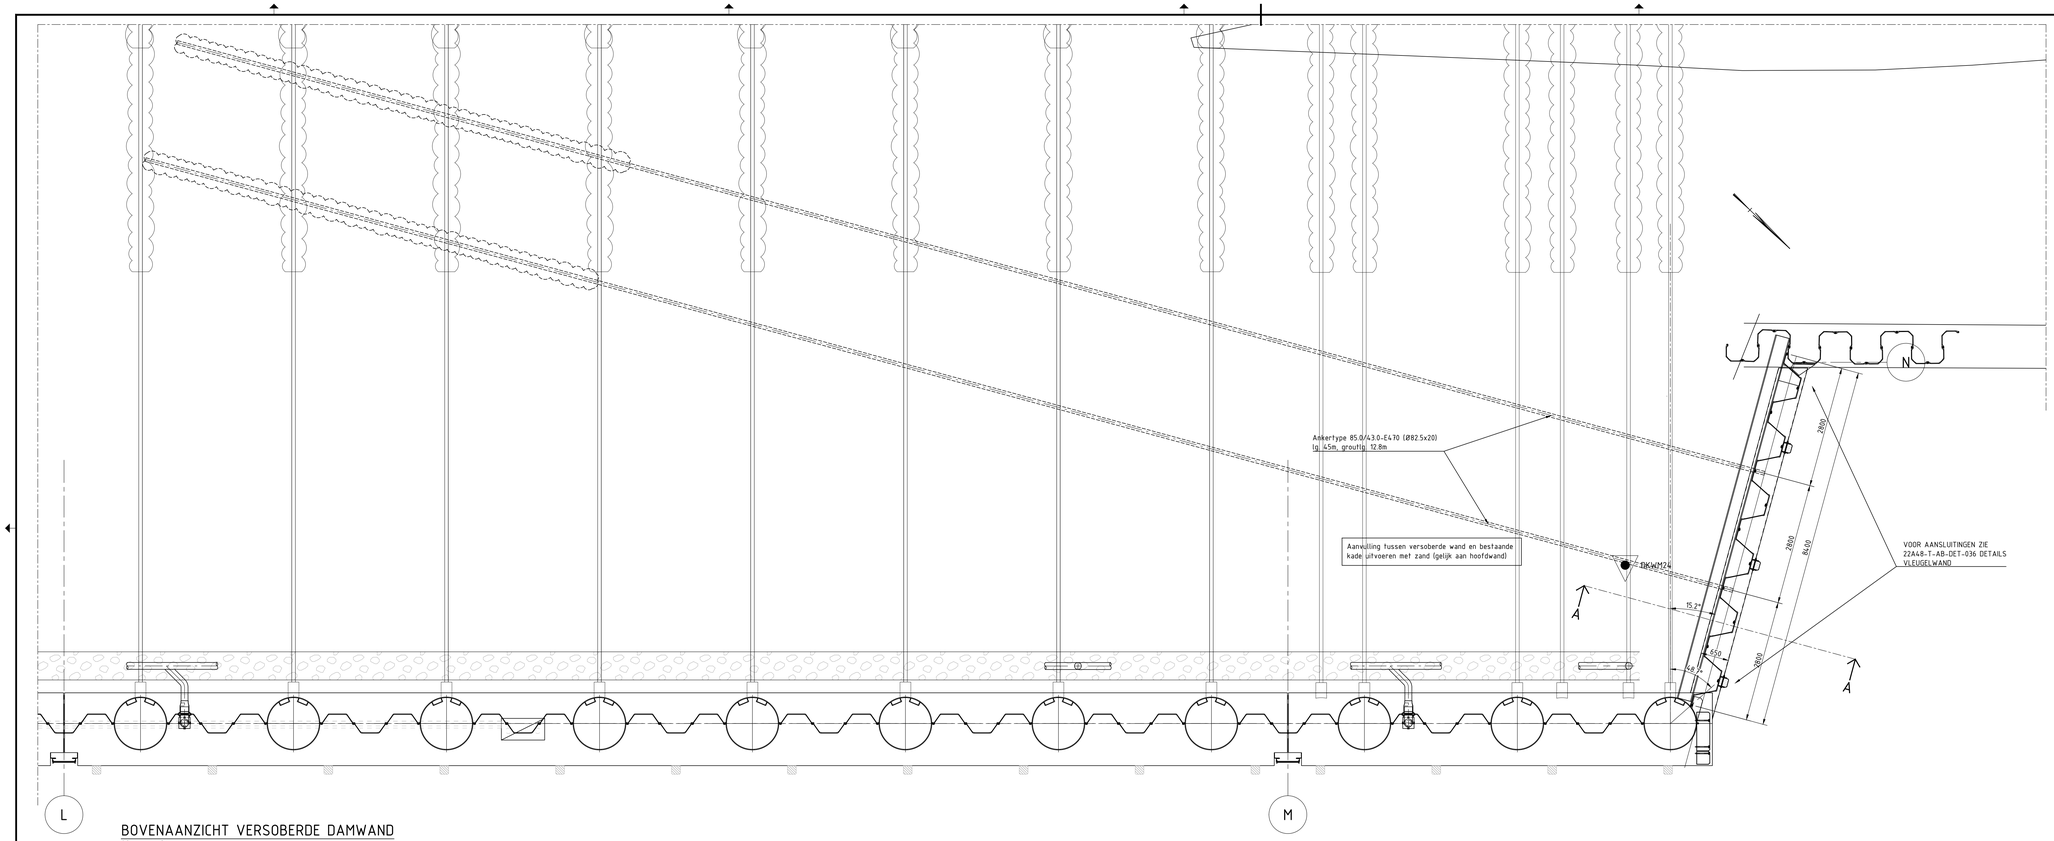

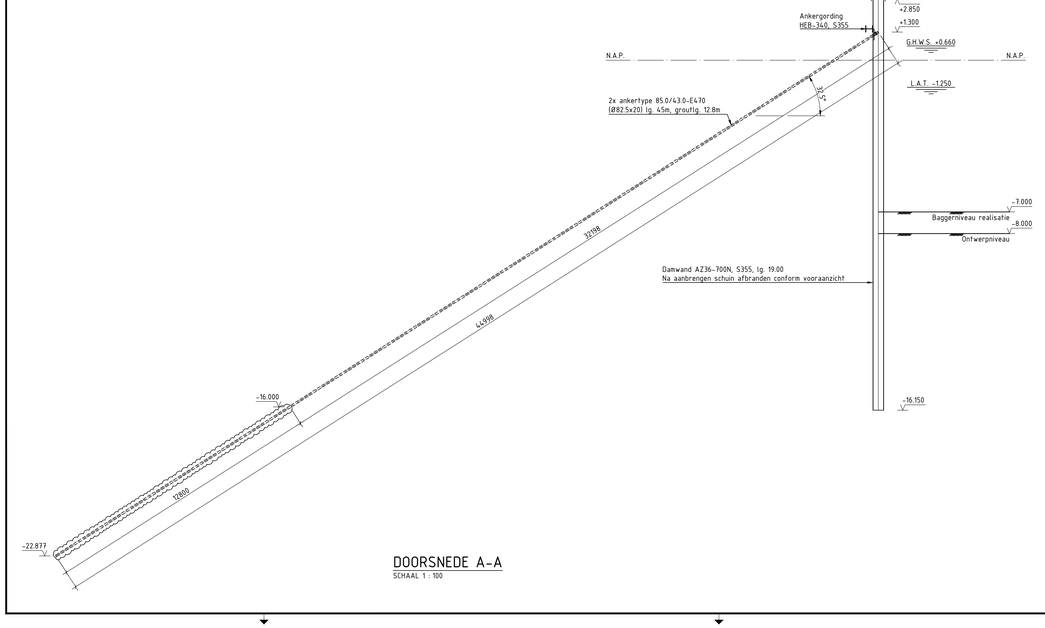


DOORSNEDE A-A

SCHAAL 1 : 100

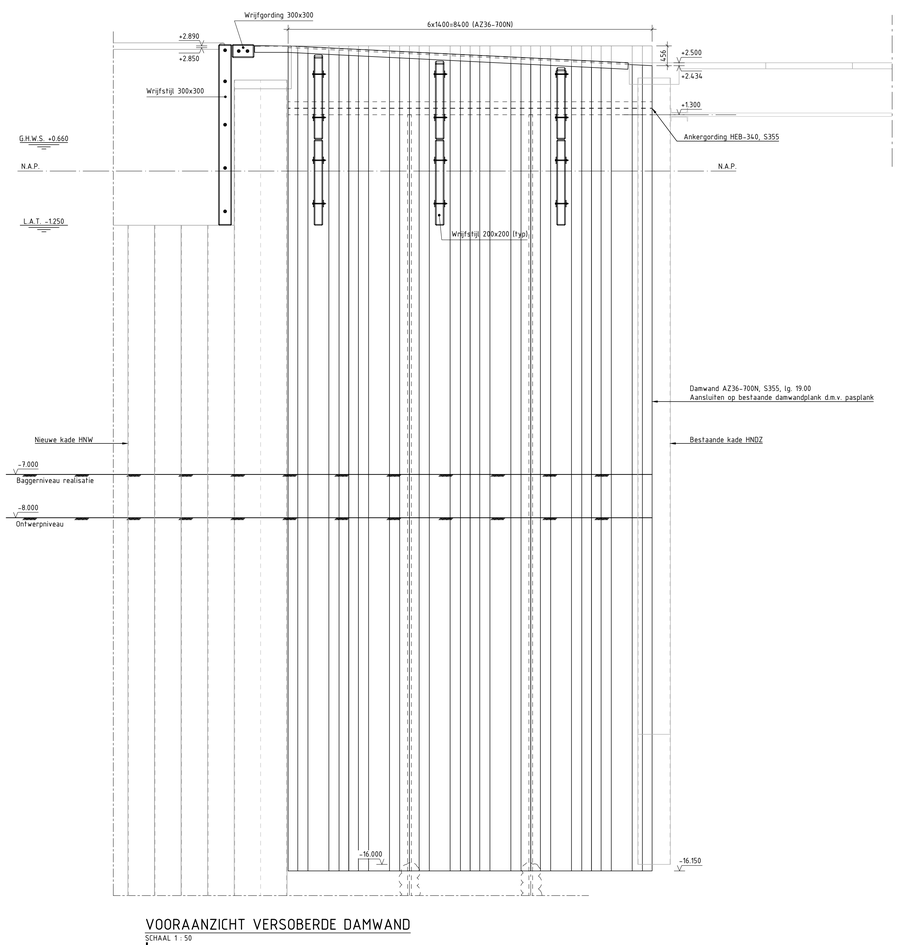

VOORAANZICHT VERSOBERDE DAMWAND

SCHAAL 1 : 50

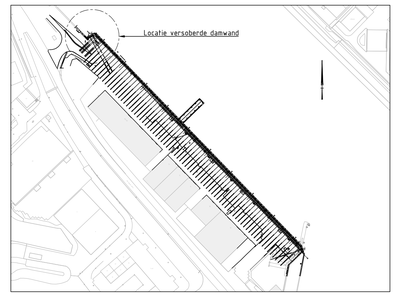

OVERZICHT KADE HET NIEUWE WERK

SCHAAL 1 : 2000

DAMWANDSTAAT						
TYPE	ST.KWAL.	B.K. t.o.v. N.A.P.	O.K. t.o.v. N.A.P.	LENGTE in m	AANTAL dubbele planken	ONTWIKKELDE lengte in m
AZ36-700N	S355	+2.85	-16.15	19.00	6	8.40

VERANKERING						
TYPE	HOEK	h.o.h. in m	AGP t.o.v. N.A.P.	LENGTE in m	LENGTE GROUT in m	AANTAL
Anker 85.0/43.0-E470	32.5°	2.80	+1.30	45	12.8	2

OPMERKINGEN:

- Uitvoeringsklasse EXC. 2
- Staalkwaliteit S355, tenzij anders vermeld
- Alle lassen a=5, tenzij anders vermeld
- Scherpe randen dienen afgebraamd/afgerond te worden
- Indien vuil en/of water kan ophopen, ontwateringsgaten toepassen
- Alle bevestigingsmiddelen klasse 8.8, thermisch verzinkt en ISO-passend conform NEN-EN-ISO-10684:2004/C2:20098
- Alle maten in millimeters (mm)
- Alle hoogtematen in meters (m) t.o.v. N.A.P.
- Alle rd-coördinaten in meters (m) t.o.v. Rijksdriehoekstelsel
- Hoeken in het 360 graden stelsel

AS BUILT

1.0	AS BUILT		28-10-2024	PSM	PVI
Rev	Omschrijving		Datum	Getekend	Gecontroleerd
Getekend door		Gecontroleerd door	Vrijgave	Blad	Documentstatus / Revisie
P. SMOLDERS	Paraaf	P. VINK Paraaf	AHA Paraaf	1/1	DEFINITIEF / 1.0
Bestek- /Contractnr.	Schaal	Formaat	Datum uitgifte	Documenttype	Documentnummer
RAW0983-137122	ZIE TEK.	A0	28-10-2024	TEKENING	22A48-T-AB-OVE-001

Project
RENOVATIE KADE HET NIEUWE WERK

Opdrachtgever
PORT OF DEN HELDER

Onderdeel
OVERZICHTSTEKENING VERSOBERDE WAND

deKlerk WATERBOUW
Postbus 21, 4250 DA Werkendam
T 0183 508666
E info@deklerkbv.nl
I www.deklerkbv.nl

©\Projecten\22A48 Het Nieuwe Werk Den Helder\2_Contract\5_Tekeningen\3_DO\22A48-T-AB-OVEDET-001_REV10_VERSOBERDE WAND.dwg