


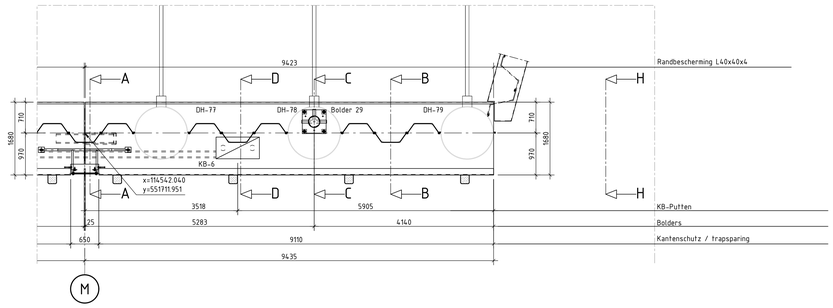


BOVENAANZICHT MOOT 11
SCHAAL 1 : 50

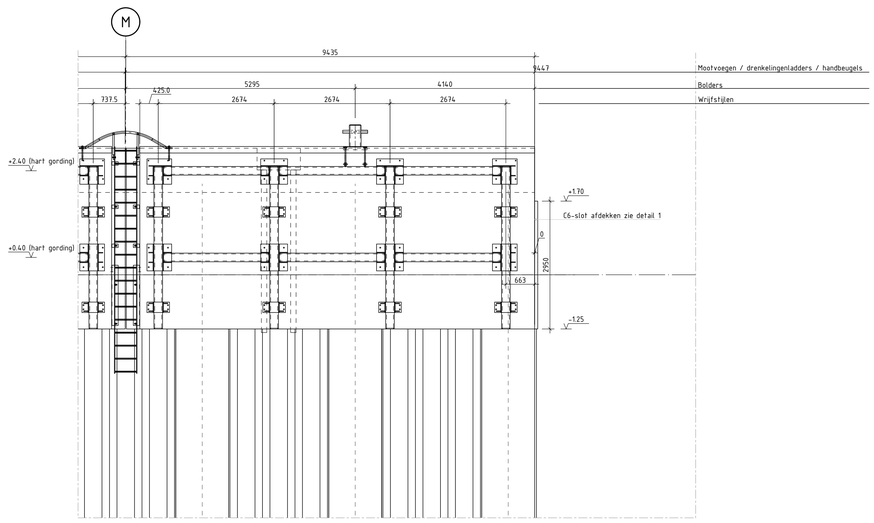


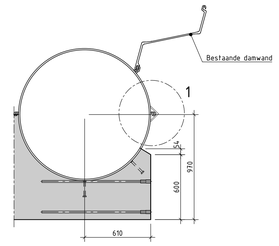


DOORSNEDE SCHORT
SCHAAL 1 : 20

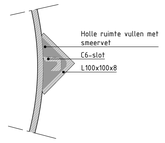


DETAIL 1
SCHAAL 1 : 5

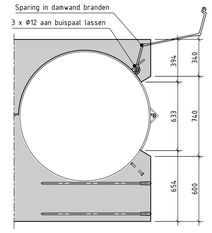

OVERGANG SLOOF-SCHORT
SCHAAL 1 : 20

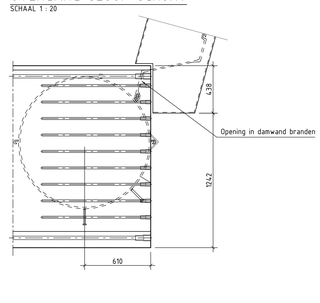

BOVENAANZICHT SLOOF
SCHAAL 1 : 20

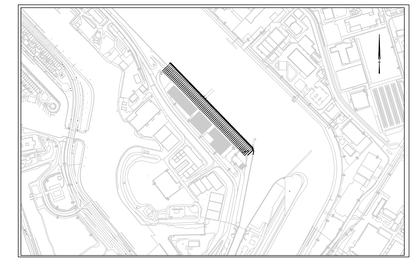

SITUATIE
SCHAAL 1 : 2000

VOORAANZICHT MOOT 11
SCHAAL 1 : 50

Alle mantelbuizen van het type Pipelife-mantelflex

Draadbussen Demu's vullen met kopervet en dichtzetten zeskantbout + sluitring (Th. verzinkt)

DOORSNEDE A-A
SCHAAL 1 : 20

DOORSNEDE B-B
SCHAAL 1 : 20

DOORSNEDE C-C
SCHAAL 1 : 20

DOORSNEDE D-D
SCHAAL 1 : 20

AANZICHT H-H
SCHAAL 1 : 20

BIJBEHORENDE TEKENINGEN:
- 22A48-T-AB-VOR-012 VORMTEKENING MOOT 1
- 22A48-T-AB-VOR-013 VORMTEKENING MOOT 2
- 22A48-T-AB-VOR-014 VORMTEKENING MOOT 3
- 22A48-T-AB-VOR-015 VORMTEKENING MOOT 4
- 22A48-T-AB-VOR-016 VORMTEKENING MOOT 5
- 22A48-T-AB-VOR-017 VORMTEKENING MOOT 6
- 22A48-T-AB-VOR-018 VORMTEKENING MOOT 7
- 22A48-T-AB-VOR-019 VORMTEKENING MOOT 8
- 22A48-T-AB-VOR-020 VORMTEKENING MOOT 9
- 22A48-T-AB-VOR-021 VORMTEKENING MOOT 10
- 22A48-T-AB-VOR-022 VORMTEKENING MOOT 11
- 22A48-T-AB-DET-023 ALGEMENE DETAILS BLAD 1
- 22A48-T-AB-DET-024 ALGEMENE DETAILS BLAD 2

OPMERKINGEN:
- Alle maten in millimeters (mm)
- Alle hoogtematen in meters (m) t.o.v. N.A.P.
- Alle rd-coördinaten in meters (m) t.o.v. Rijksdriehoekstelsel
- Hoeken in het 360 graden stelsel

AS BUILT

1.0	AS BUILT	28-10-2024	HHE	PVI
Rev	Omschrijving	Datum	Getekend	Gecontroleerd

Getekend door		Gecontroleerd door		Vrijgave	Blad	Documentstatus	Revisie
H. HEIJBOER	Paraaf	P. VINK	Paraaf	ESE	1	DEFINITIEF	1.0
Bestek- /Contractnr.	Schaal	Formaat	Datum uitgifte	Documenttype	Documentnummer		
RAW0983-137122	ZIE TEK.	A0	28-10-2024	TEKENING	22A48-T-AB-VOR-022		

Project
RENOVATIE KADE HET NIEUWE WERK

Opdrachtgever
PORT OF DEN HELDER

Onderdeel
VORMTEKENING MOOT 11

deKlerk WATERBOUW
Postbus 21, 4250 DA Werkendam
T 0183 508666
E info@deklerkbv.nl
I www.deklerkbv.nl

© D:\Projecten\22A48 Het Nieuwe Werk Den Helder\2_Contract\5_Tekeningen\1_DO\22A48-T-DO-VOR-012_VORMTEKENINGEN MOOT 1 TM 11.dwg