




BOVENAANZICHT MOOT 11
SCHAAL 1 : 50

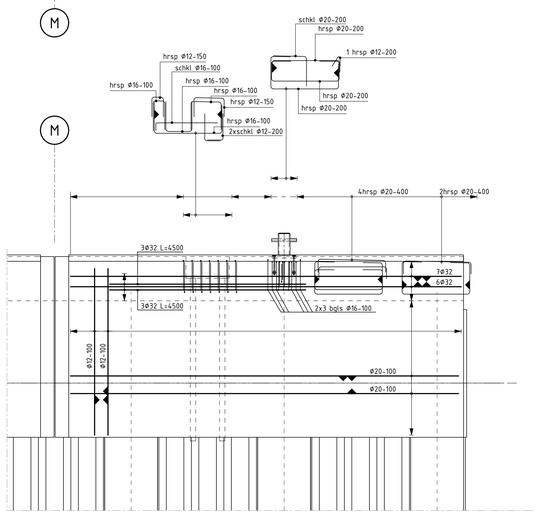


VOORAANZICHT MOOT 11
SCHAAL 1 : 50

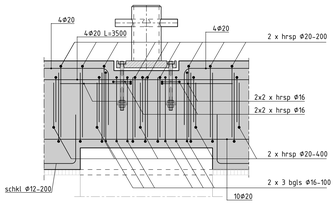


DOORSNEDE E-E
SCHAAL 1 : 20

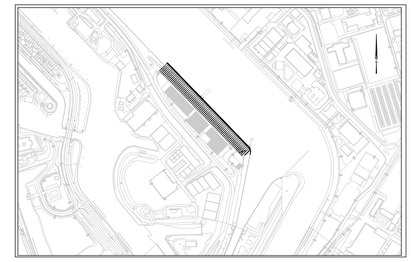


SITUATIE
SCHAAL 1 : 2000

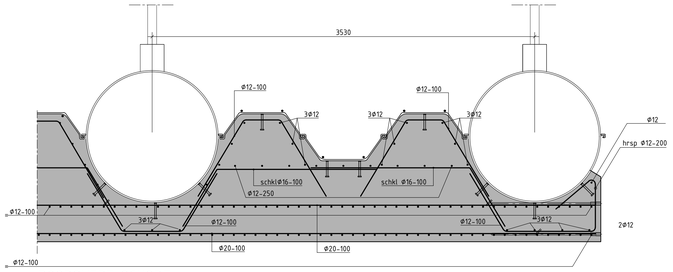


DOORSNEDE SCHORT
SCHAAL 1 : 20

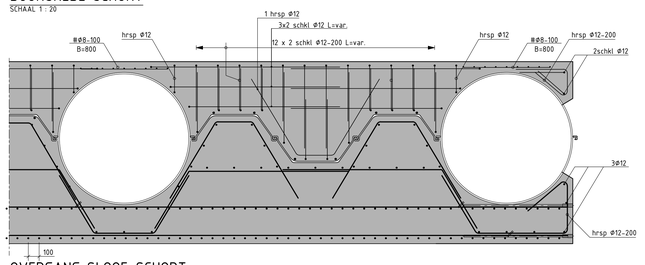


OVERGANG SLOOF-SCHORT
SCHAAL 1 : 20

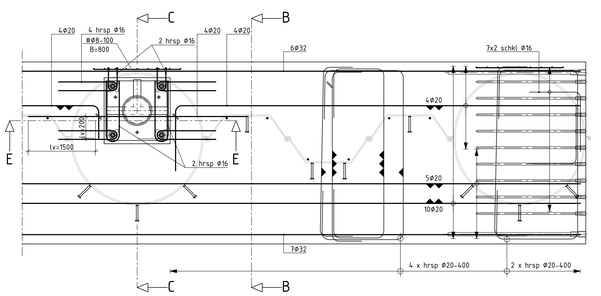


BOVENAANZICHT SLOOF
SCHAAL 1 : 20

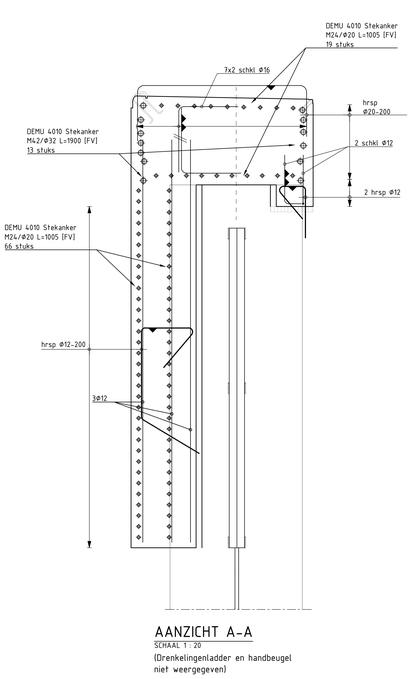


AANZICHT A-A
SCHAAL 1 : 20
(Drenkelingenladder en handbeugel niet weergegeven)

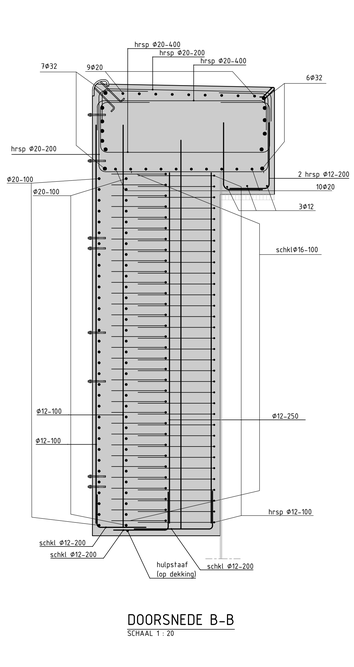

DOORSNEDE B-B
SCHAAL 1 : 20

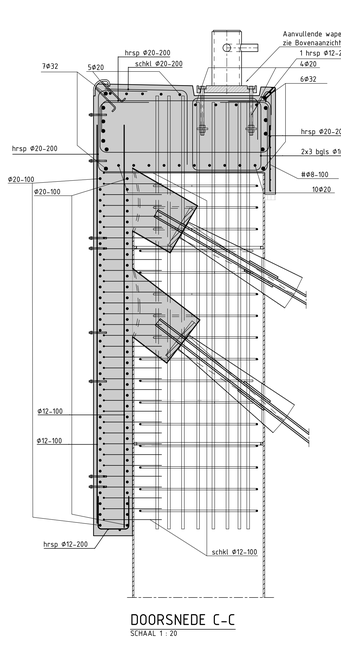

DOORSNEDE C-C
SCHAAL 1 : 20

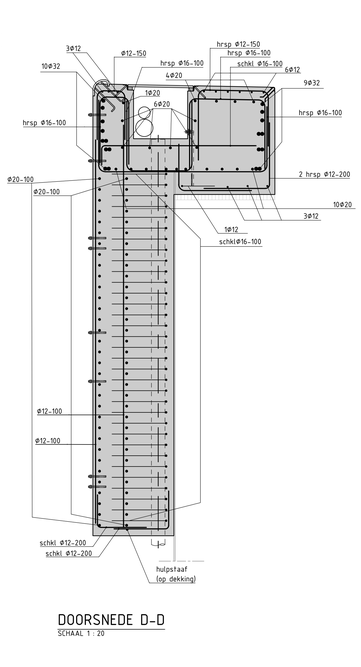

DOORSNEDE D-D
SCHAAL 1 : 20

UITVOERINGSEISEN:

GEWAPEND BETON
BETONSTERKTEKLASSE : C30/37
CEMENTSOORT : -
MILIEUKLASSE(N) : XC4, XD3, XF4, XS3, XA2

BETONSTAAL
STAALKWALITEIT : B500B
BETONDEKKING (c) : 50 mm (TENZIJ ANDERS VERMELD)
LASSEN VERSPRINGEND AANBRENGEN CONFORM ART. 8.7 EN OVERLAPPINGSFACTOR TOEPASSEN.


VELLINGKANTEN : 15X15 mm (TENZIJ ANDERS VERMELD)

BASIS LAS- EN VERANKERINGSLENGTE (TENZIJ ANDERS VERMELD)

	ø8	ø10	ø12	ø16	ø20	ø25	ø32	ø40
GOEDE AANHECHTINGSOMSTANDIGHEDEN	-	380	450	650	910	1240	1700	2330
SLECHTE AANHECHTINGSOMSTANDIGHEDEN *	-	540	640	930	1300	1770	2430	3330

LAS- EN VERANKERINGSLENGTEN CONFORM BOVENSTAANDE TABEL, TENZIJ ANDERS AANGEVEN.
OVERLAPPINGSLENGTEN OP TEKENING ZIJN INCLUSIEF VERMENIGVULDIGINGSFACTOR 1,5.

LASLENGTE ALTIJD MINIMAAL 200mm
* BIJ STAVEN IN GEARCEERD GEBIED CONFORM FIGUUR A OF B

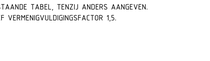

INTERPRETATIE WAPENING
WAND:
VLOER:
MINIMALE BUIGDOORNDIAMETER:
STAVEN ≤Ø16: 4Ø
STAVEN >Ø16: 5Ø
MAXIMALE KORRELDIAMETER: 32 mm

BIJBEHORENDE TEKENINGEN:

- 22A48-T-AB-WAP-025 WAPENINGSTEKENING MOOT 1
- 22A48-T-AB-WAP-026 WAPENINGSTEKENING MOOT 2
- 22A48-T-AB-WAP-027 WAPENINGSTEKENING MOOT 3
- 22A48-T-AB-WAP-028 WAPENINGSTEKENING MOOT 4
- 22A48-T-AB-WAP-029 WAPENINGSTEKENING MOOT 5
- 22A48-T-AB-WAP-030 WAPENINGSTEKENING MOOT 6
- 22A48-T-AB-WAP-031 WAPENINGSTEKENING MOOT 7
- 22A48-T-AB-WAP-032 WAPENINGSTEKENING MOOT 8
- 22A48-T-AB-WAP-033 WAPENINGSTEKENING MOOT 9
- 22A48-T-AB-WAP-034 WAPENINGSTEKENING MOOT 10
- 22A48-T-AB-WAP-035 WAPENINGSTEKENING MOOT 11

OPMERKINGEN:

- Alle maten in millimeters (mm)
- Alle hoogtematen in meters (m) t.o.v. N.A.P.
- Alle rd-coördinaten in meters (m) t.o.v. Rijksdriehoekstelsel
- Hoeken in het 360 graden stelsel

AS BUILT

Rev	Omschrijving	Datum	Getekend	Gecontroleerd
1.0	AS BUILT	28-10-2024	HHE	PVI

Getekend door	Gecontroleerd door	Vrijgave	Blad	Documentstatus	Revisie
H. HEIJBOER Paraaf	P. VINK Paraaf	ESE Paraaf	1	DEFINITIEF	1.0

Bestek- /Contractnr.	Schaal	Formaat	Datum uitgifte	Documenttype	Documentnummer
RAW0983-137122	ZIE TEK.	A0	28-10-2024	TEKENING	22A48-T-AB-WAP-035

Project
RENOVATIE KADE HET NIEUWE WERK

Opdrachtgever
PORT OF DEN HELDER

Onderdeel
WAPENINGSTEKENING MOOT 11

deKlerk WATERBOUW
Postbus 21, 4250 DA Werkendam
T 0183 508666
E info@deklerkbv.nl
I www.deklerkbv.nl

C:\Projecten\22A48 Het Nieuwe Werk Den Helder\2_Contract\5_Tekeningen\4_DO\22A48-T-UD-VOR-025_WAPENING MOOT 1.TM 1:6