


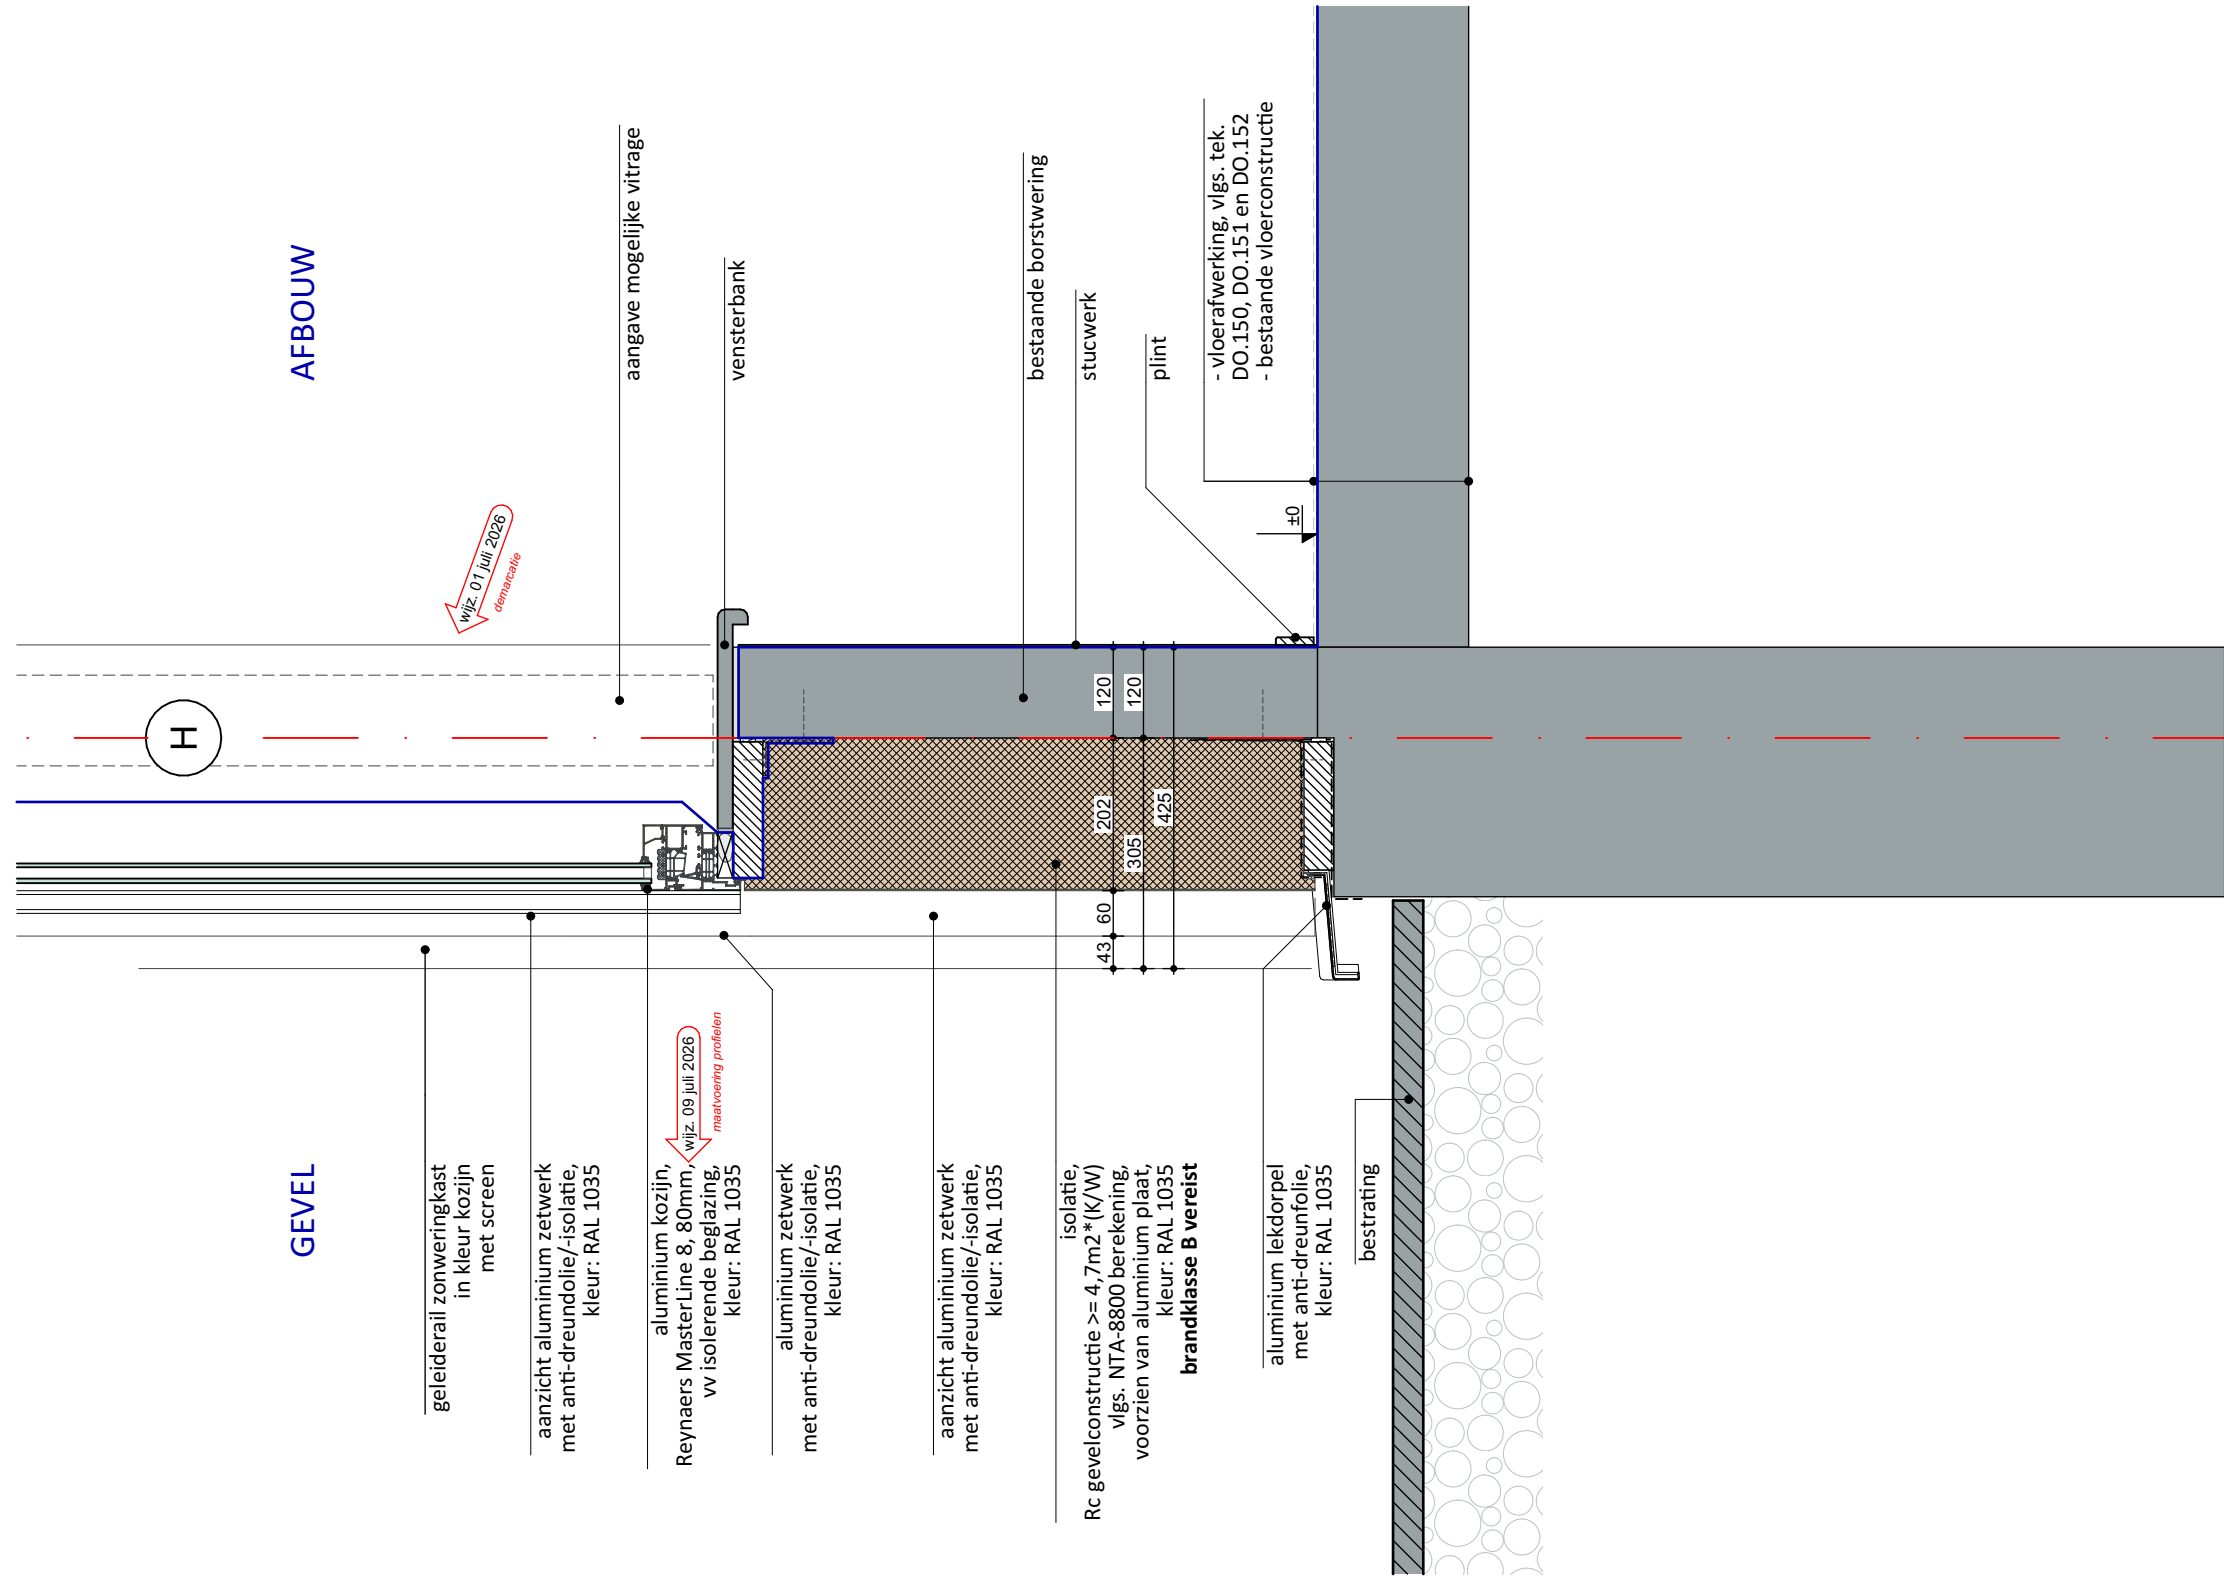

108 Het Martin Buber

Locatie Atrium gebouw N&V
Wijngracht 47-53
6461 EM Kerkrade

Het Martin Buber
Stadskantoor 3
6461 AL Kerkrade

project

03 Bouwkundig - Nieuw

fase

- DEFINITIEF -

project nummer

DO.126
Principedetail V06 - Onderdetail tpv as H (nieuwe opbouw)

onderdeel

opdrachtgever

1:10
schaal
A3
formaat

09 juli 2026
datum

