


V07A

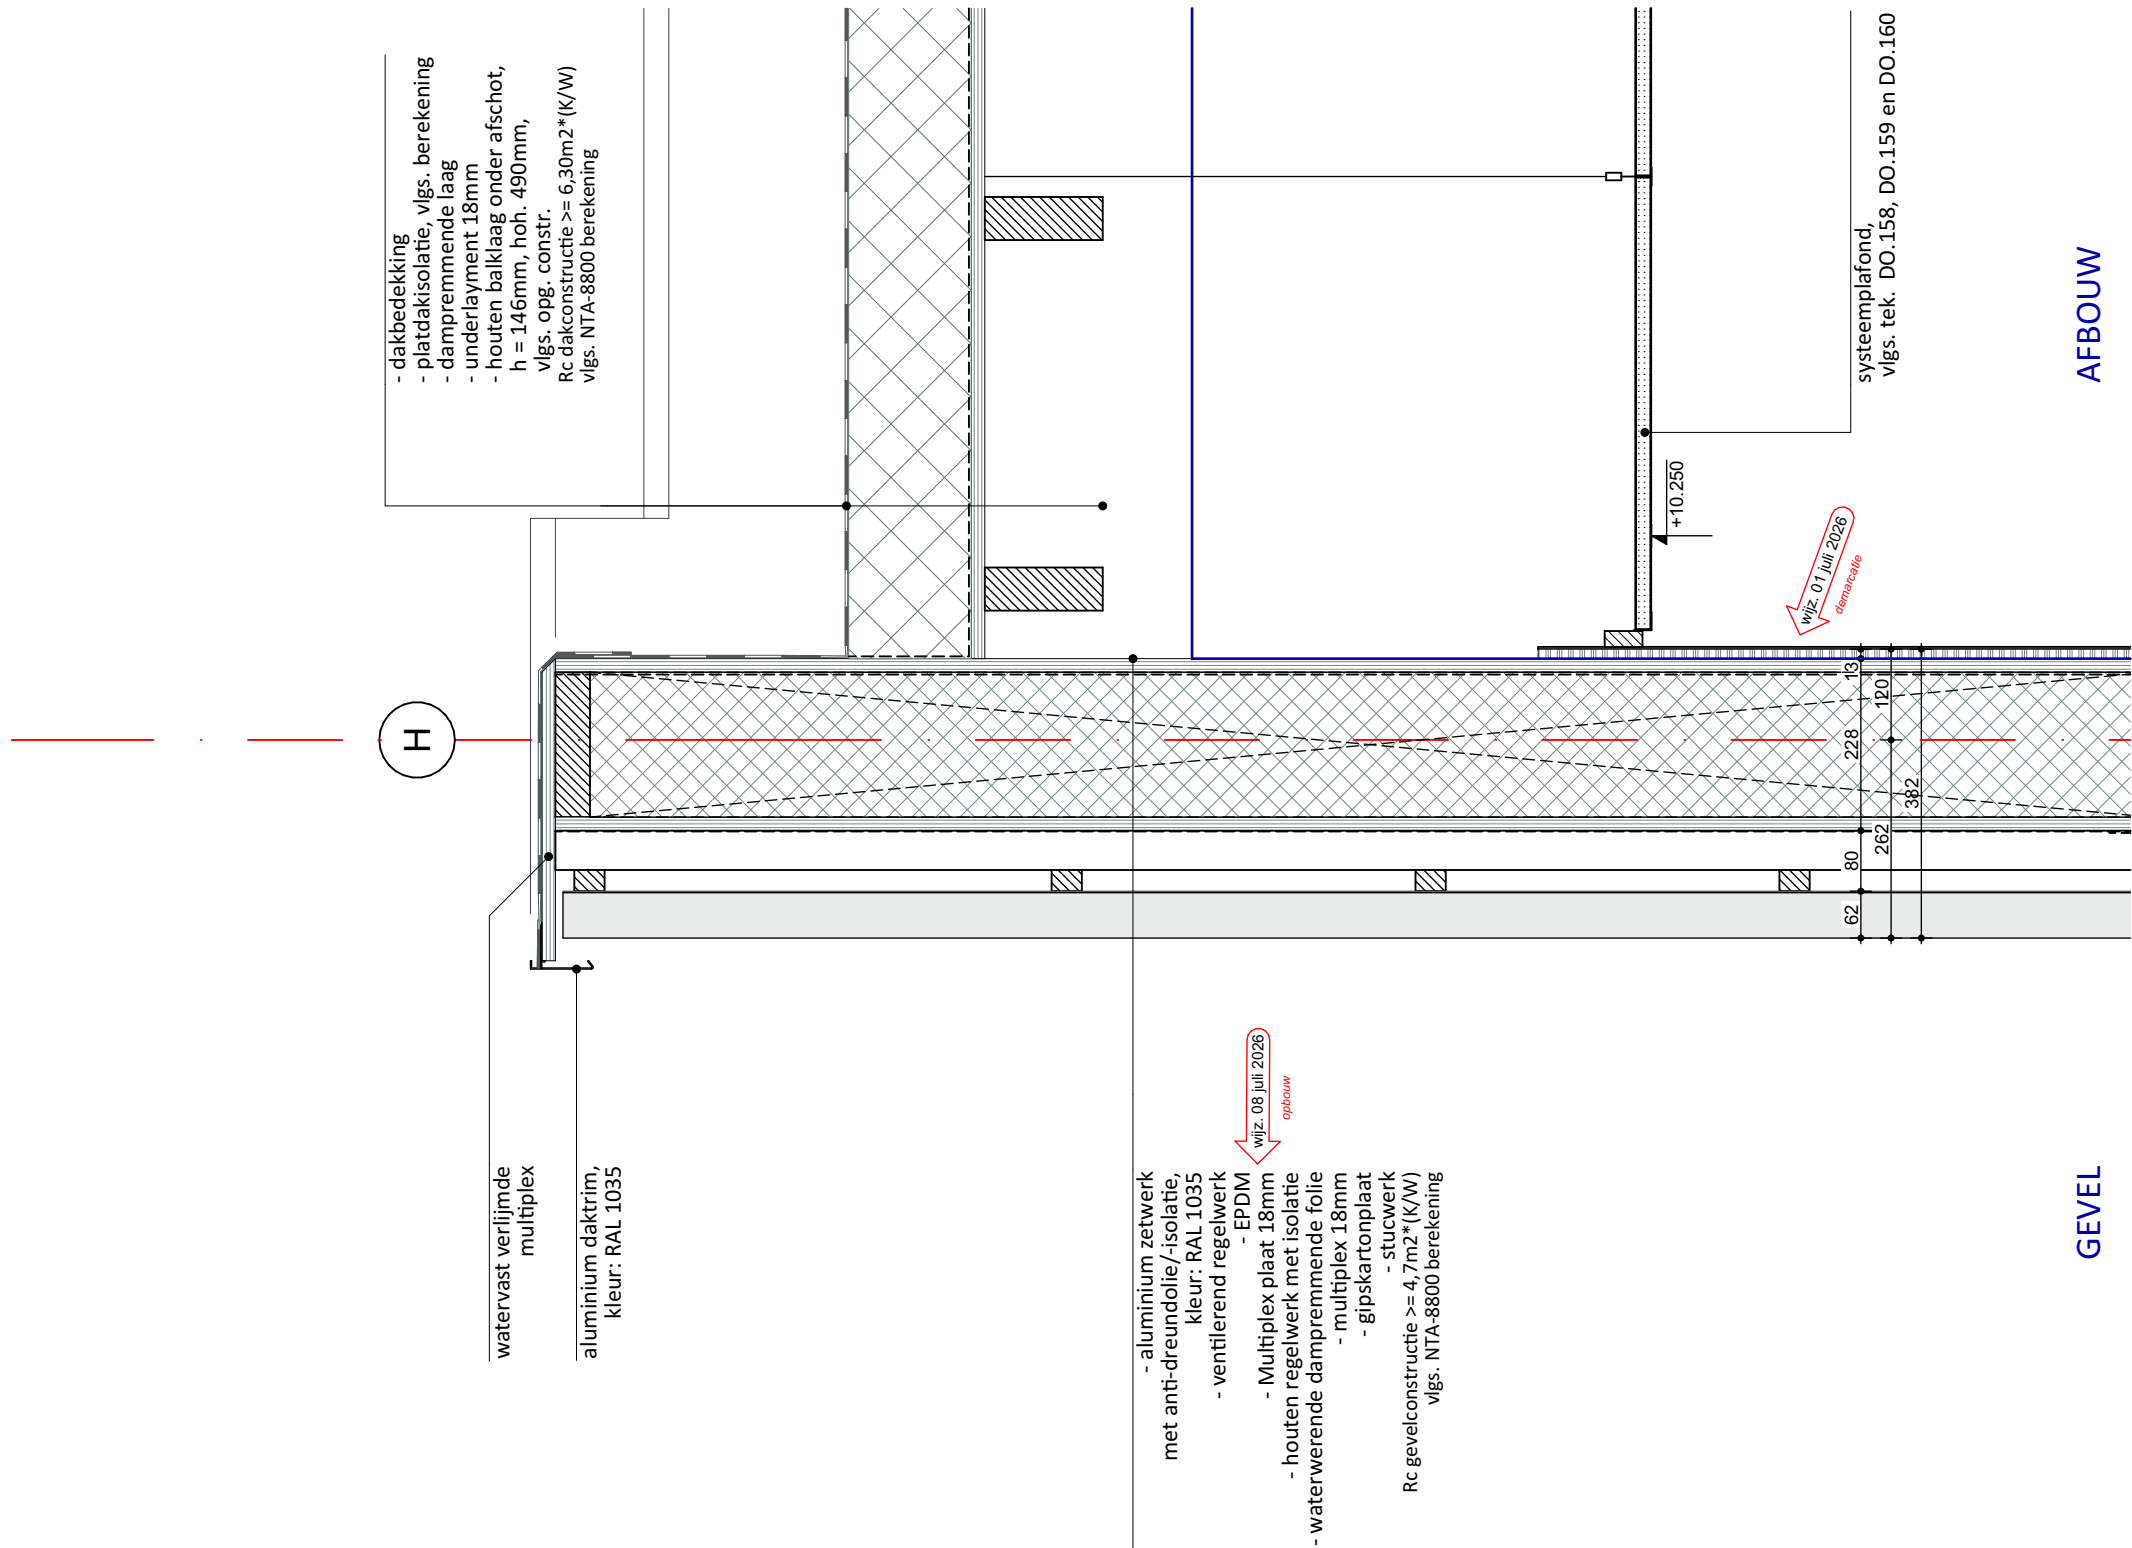

108 Het Martin Buber

Locatie Atrium gebouw N&V
Wijngracht 47-53
6461 EM Kerkrade

Het Martin Buber
Stadskantoor 3
6461 AL Kerkrade

project

project nummer

opdrachtgever

03 Bouwkundig - Nieuw

DO.128
Principedetail V08 - Bovendetail tpv as H (nieuwe opbouw)

1:10
schaal

A3
formaat

fase

- DEFINITIEF -

onderdeel

08 juli 2026
datum

Phidias Community Innovation Watersley 31 6132KASittard info@phidias.pro www.phidias.pro

