


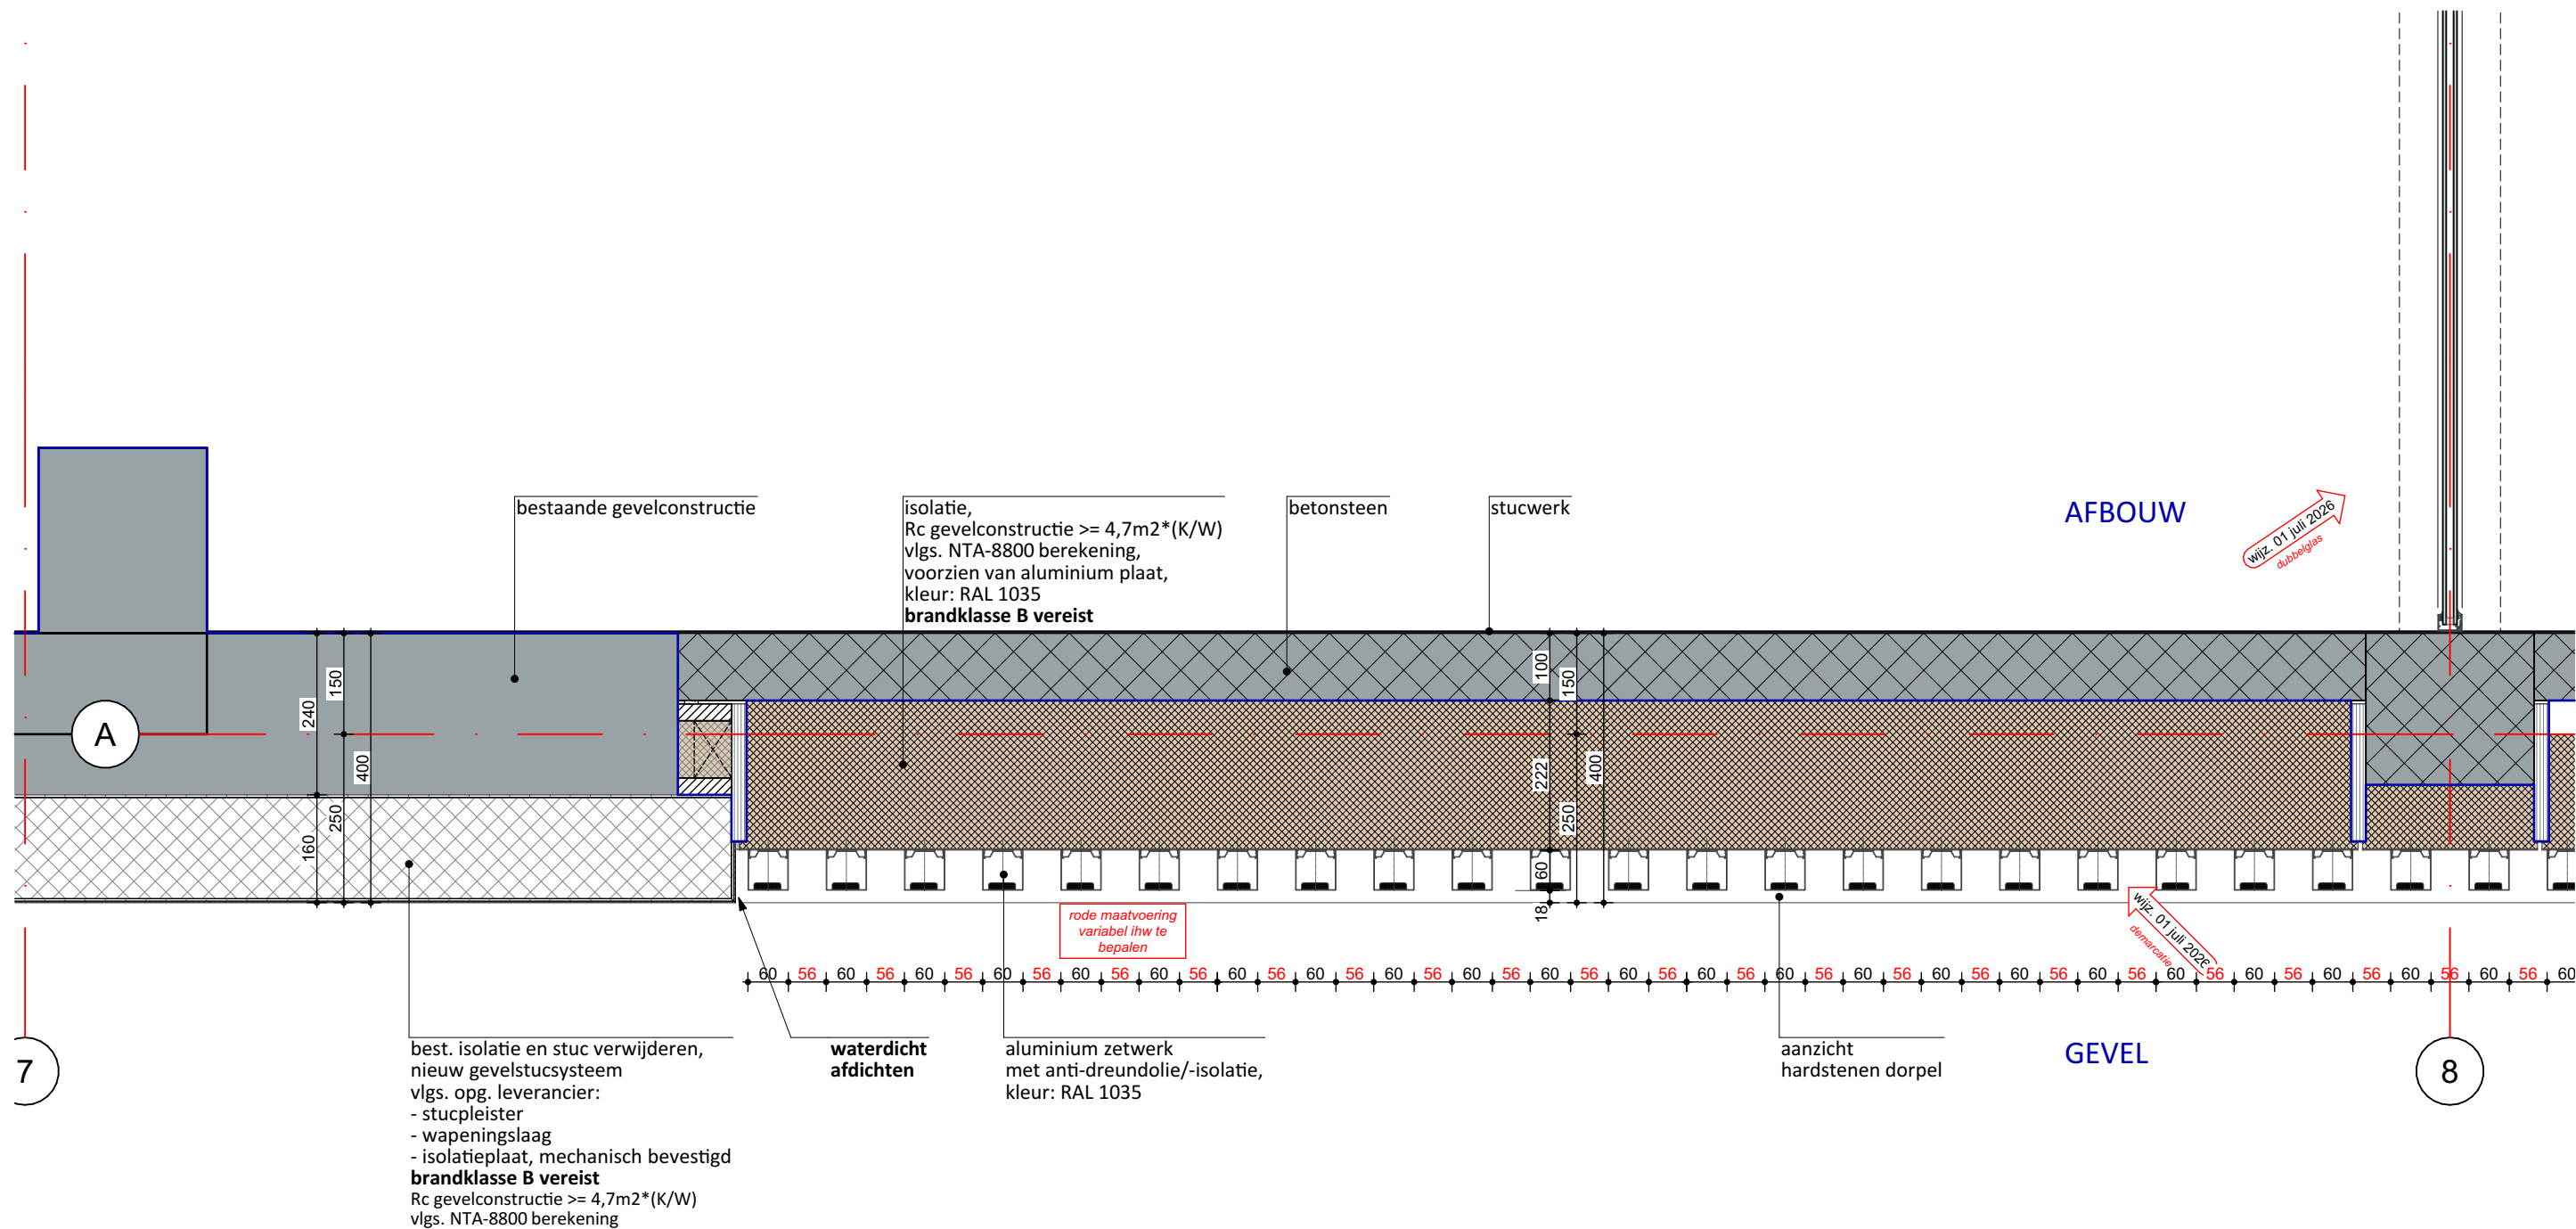

108 Het Martin Buber

Locatie Atrium gebouw N&V

Wijngracht 47-53
6461 EM Kerkrade

Het Martin Buber

Stadskantoor 3
6461 AL Kerkrade

project

03 Bouwkundig - Nieuw

fase

- DEFINITIEF -

project nummer

DO.130

Principedetail H01 - horizontaal detail as A (oude entree)
tpv aansluiting stucgevel / alu. zetwerk

onderdeel

opdrachtgever

1:10

schaal

A3

formaat

09 juli 2026

datum

Phidias Community Innovation Watersley 31 6132KASittard info@phidias.pro www.phidias.pro

