


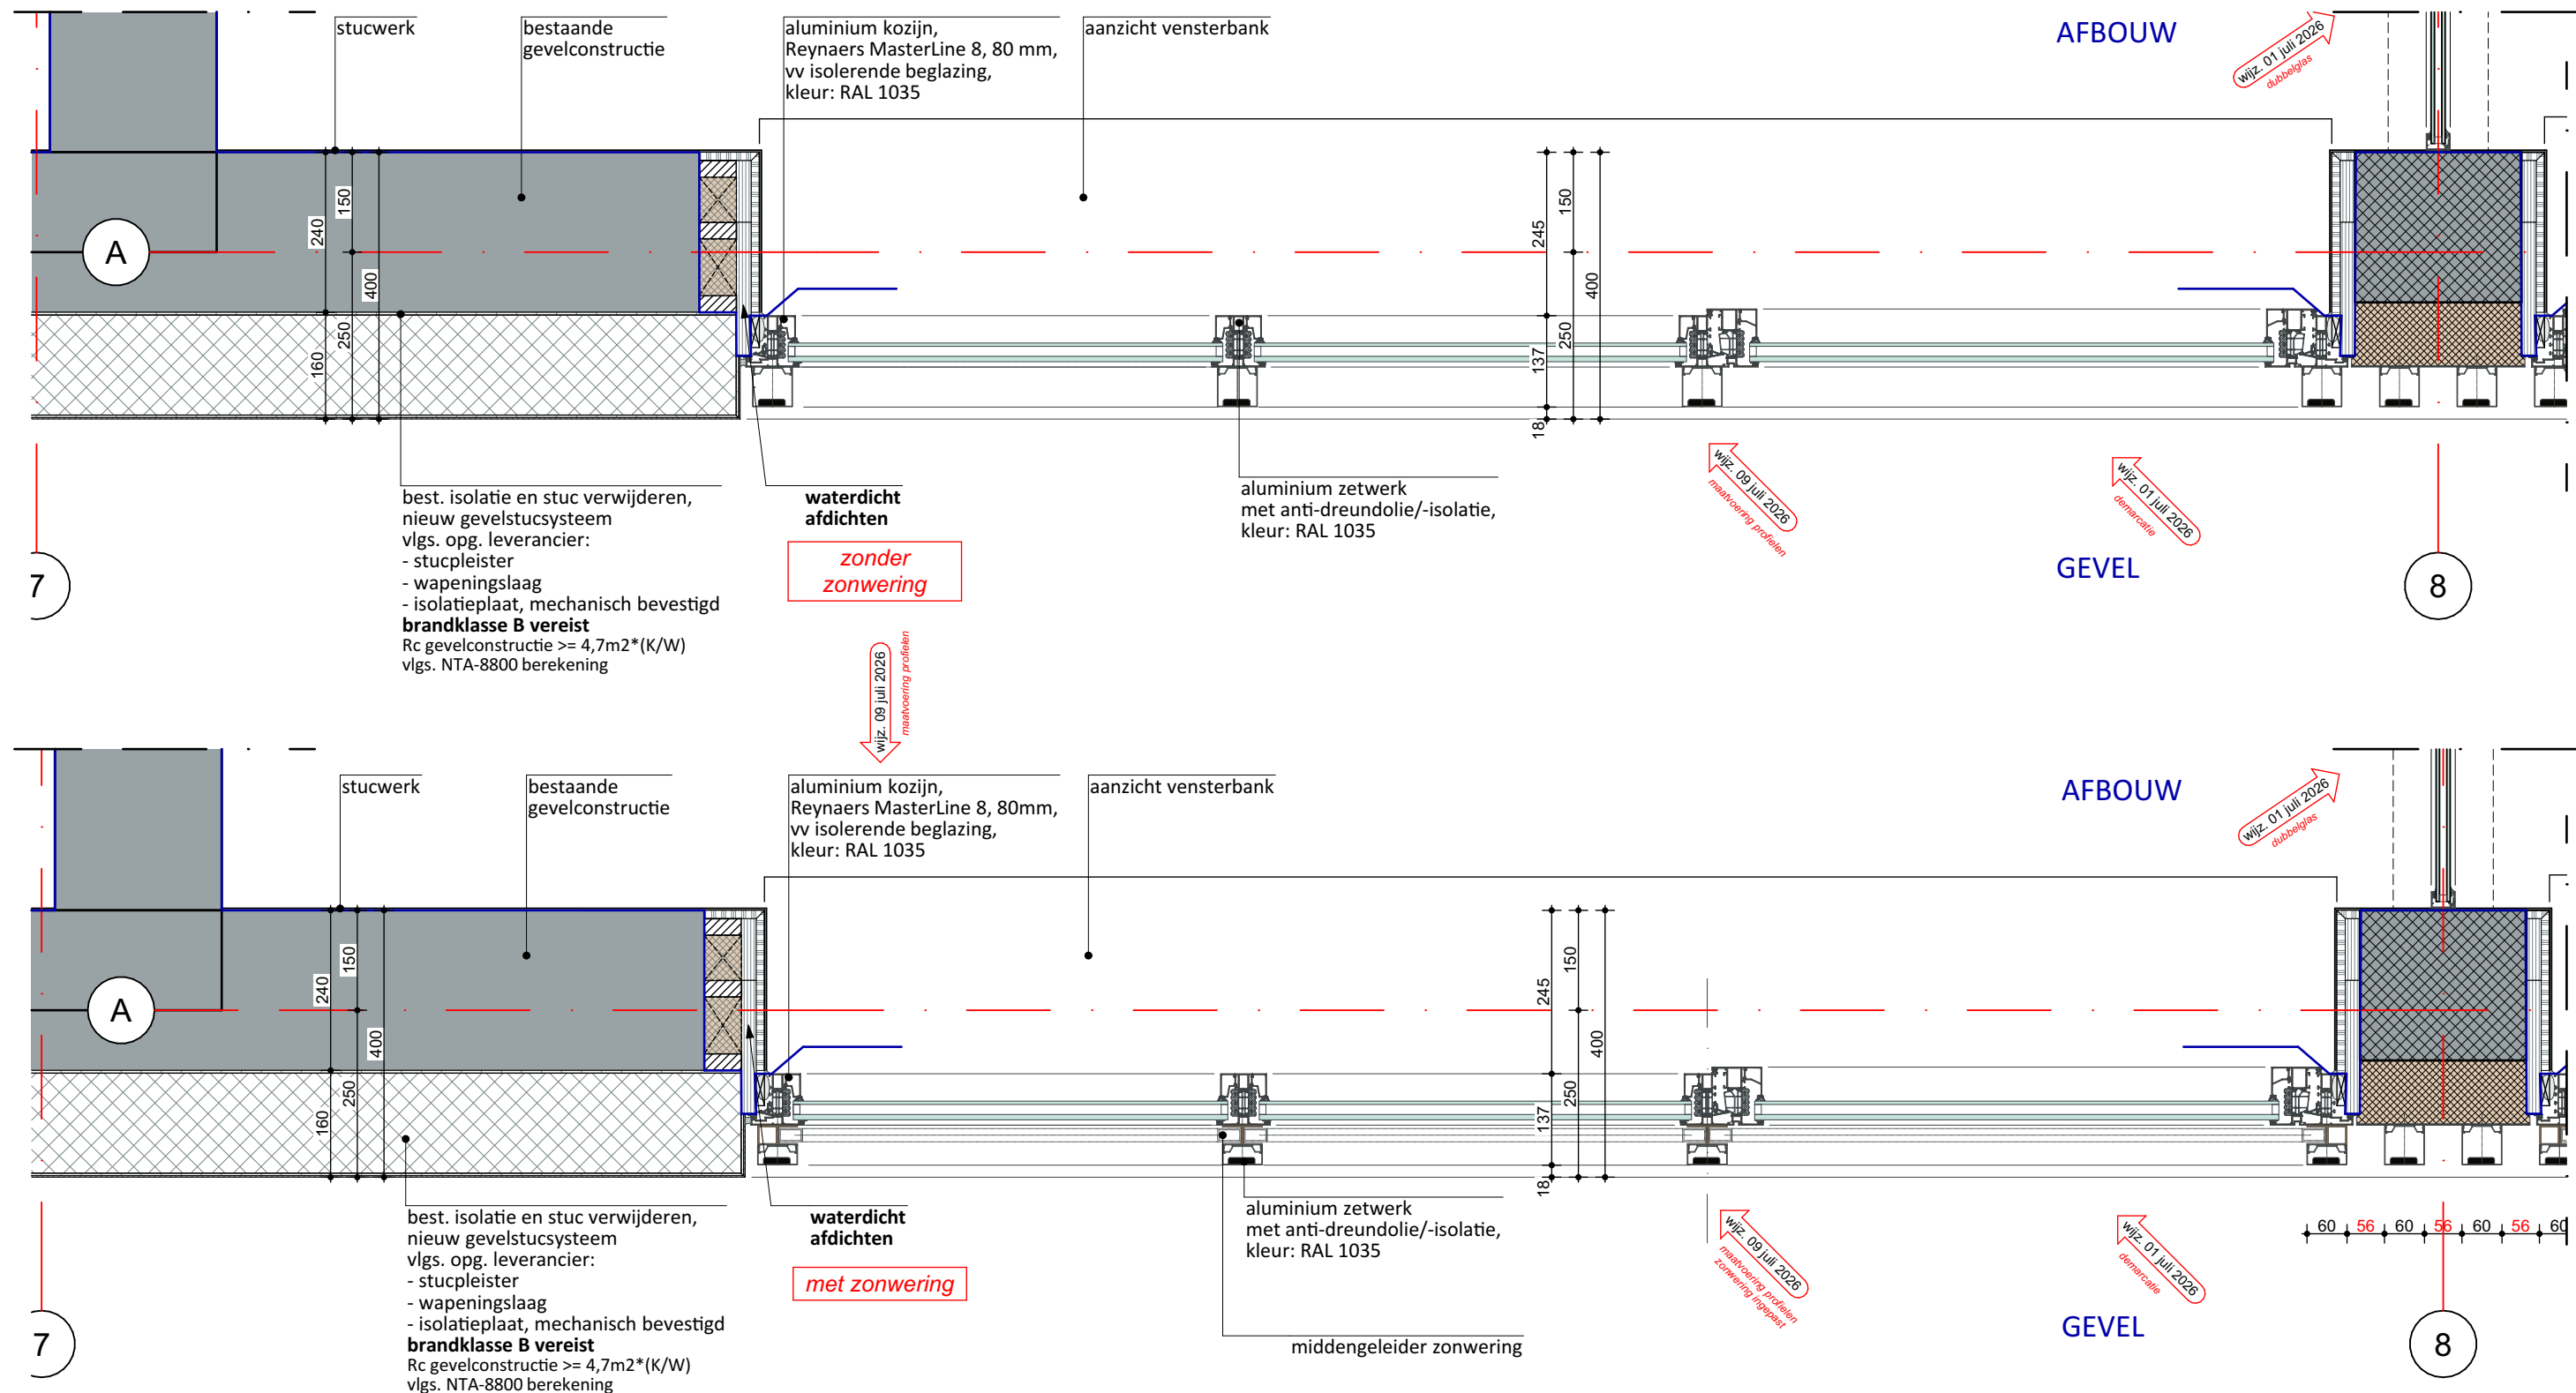

108 Het Martin Buber

Locatie Atrium gebouw N&V

Wijngracht 47-53
6461 EM Kerkrade

Het Martin Buber

Stadskantoor 3
6461 AL Kerkrade

project

03 Bouwkundig - Nieuw

fase

- DEFINITIEF -

project nummer

DO.131
Principedetail H02 - horizontaal detail as A (oude entree)
tpv aansluiting stucgevel / kozijn

onderdeel

opdrachtgever

1:10
schaal
A3
formaat

09 juli 2026
datum

