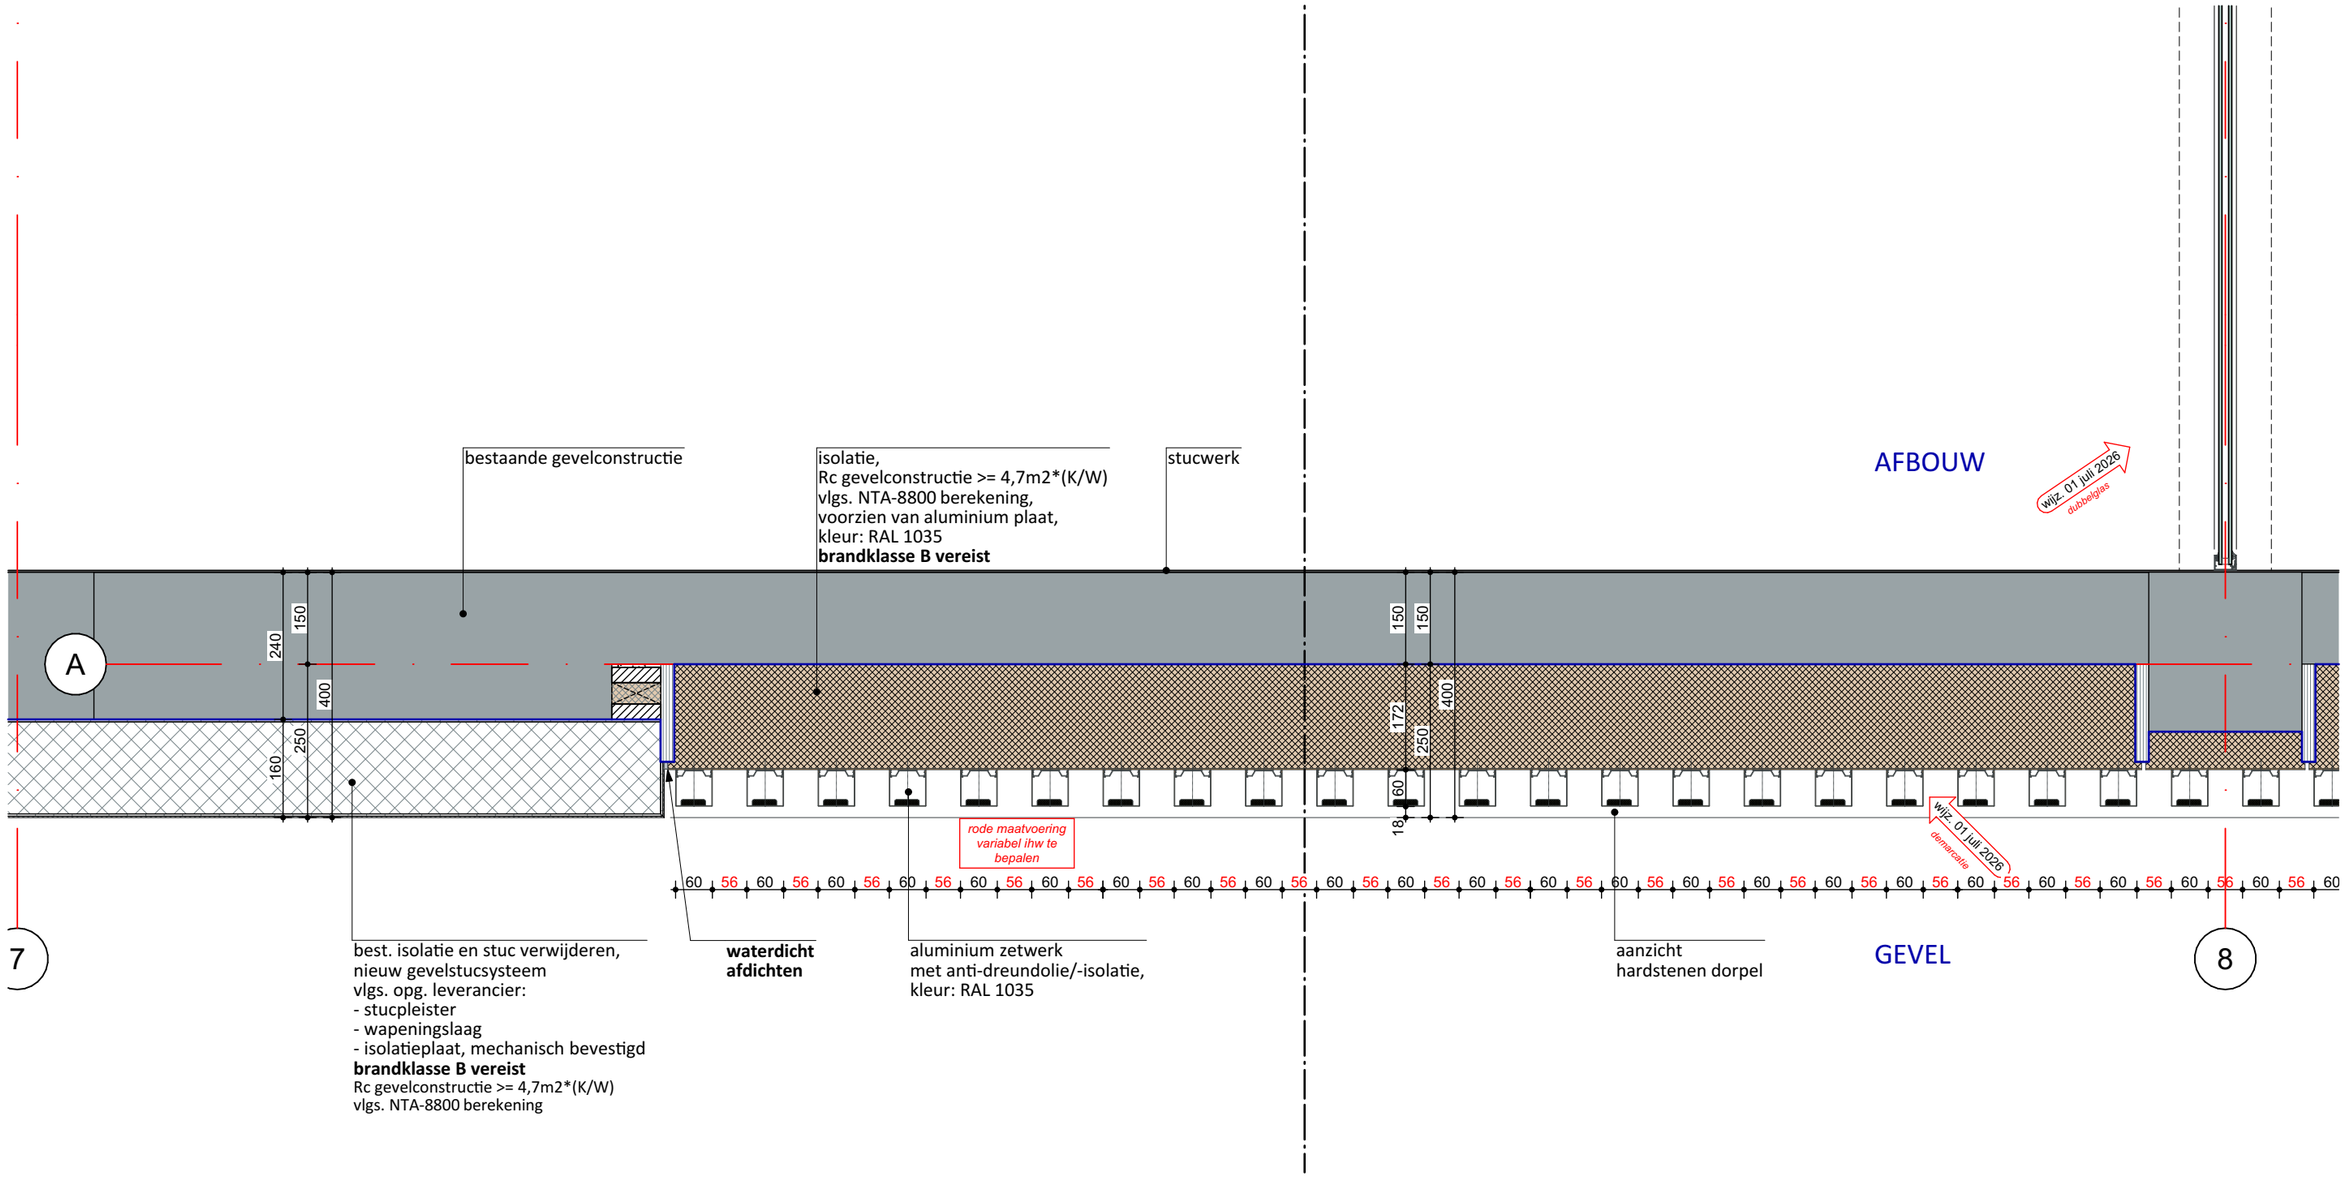

Phidias Community Innovation Watersley 31 6132KASittard info@phidias.pro www.phidias.pro

108 Het Martin Buber	project
03 Bouwkundig - Nieuw	fase
	-DEFINITIEF-
Locatie Atrium gebouw N&V Wijngracht 47-53 6461 EM Kerkrade	project nummer
DO.132	
Principedetail H03 - horizontaal detail as A (oude entree) tpv aansluiting stucgevel / alu. zetwerk	onderdeel
Het Martin Buber Stadskantoor 3 6461 AL Kerkrade	opdrachtgever
1:10 A3	schaal formaat
09 juli 2026	datum