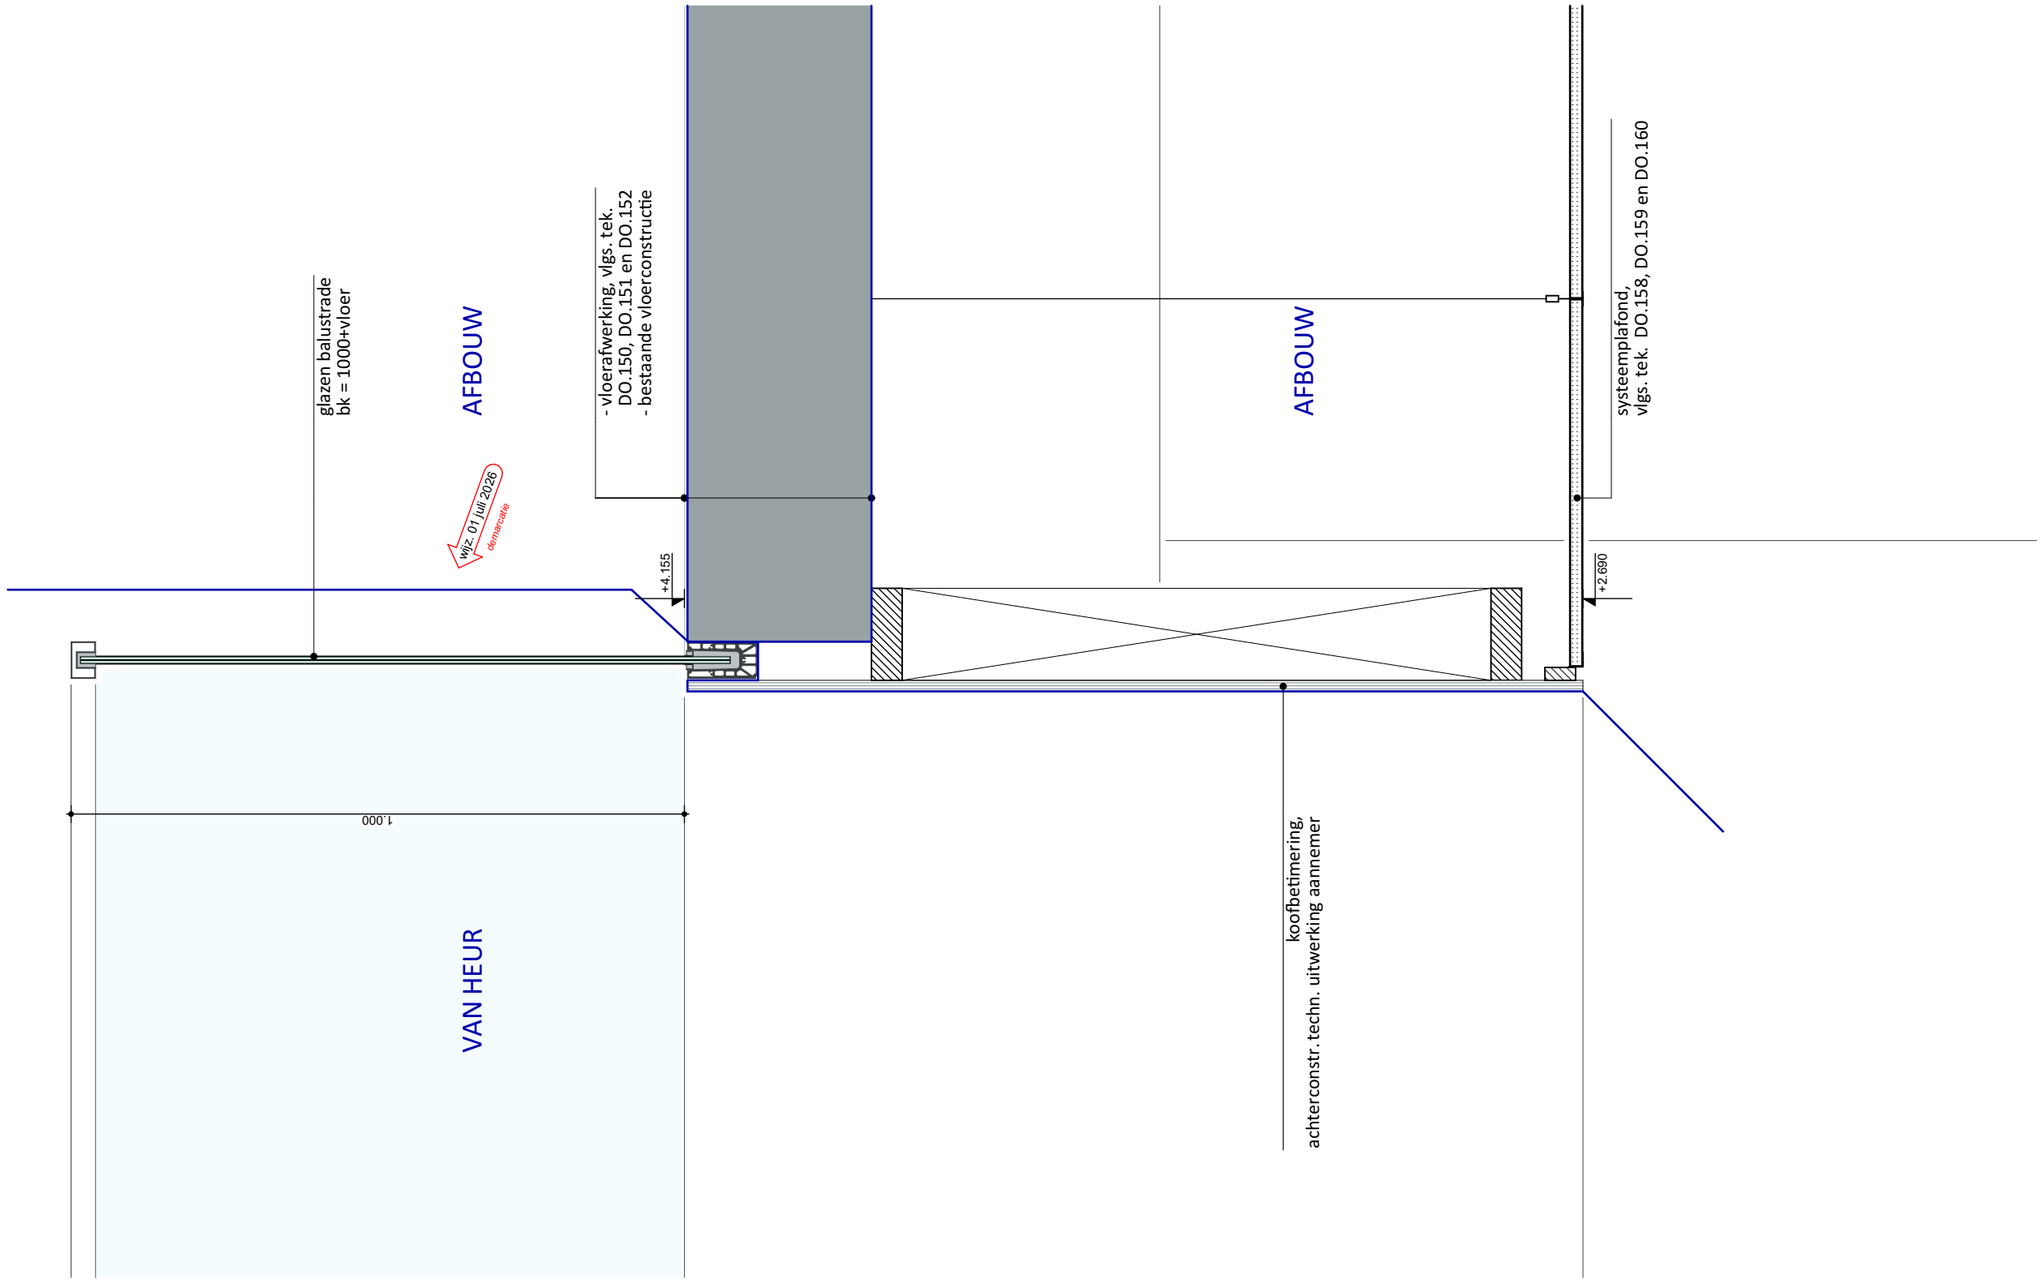

Phidias Community Innovation Watersley 31 6132KASittard info@phidias.pro www.phidias.pro

108 Het Martin Buber	project	03 Bouwkundig - Nieuw	fase -DEFINITIEF-
Locatie Atrium gebouw N&V Wijngracht 47-53 6461 EM Kerkrade	project nummer	DO.133 Principedetail V09 - Vloerrand vide	onderdeel
Het Martin Buber Stadskantoor 3 6461 AL Kerkrade	opdrachtgever	1:10 schaal / A3 formaat	01 juli 2026 datum