


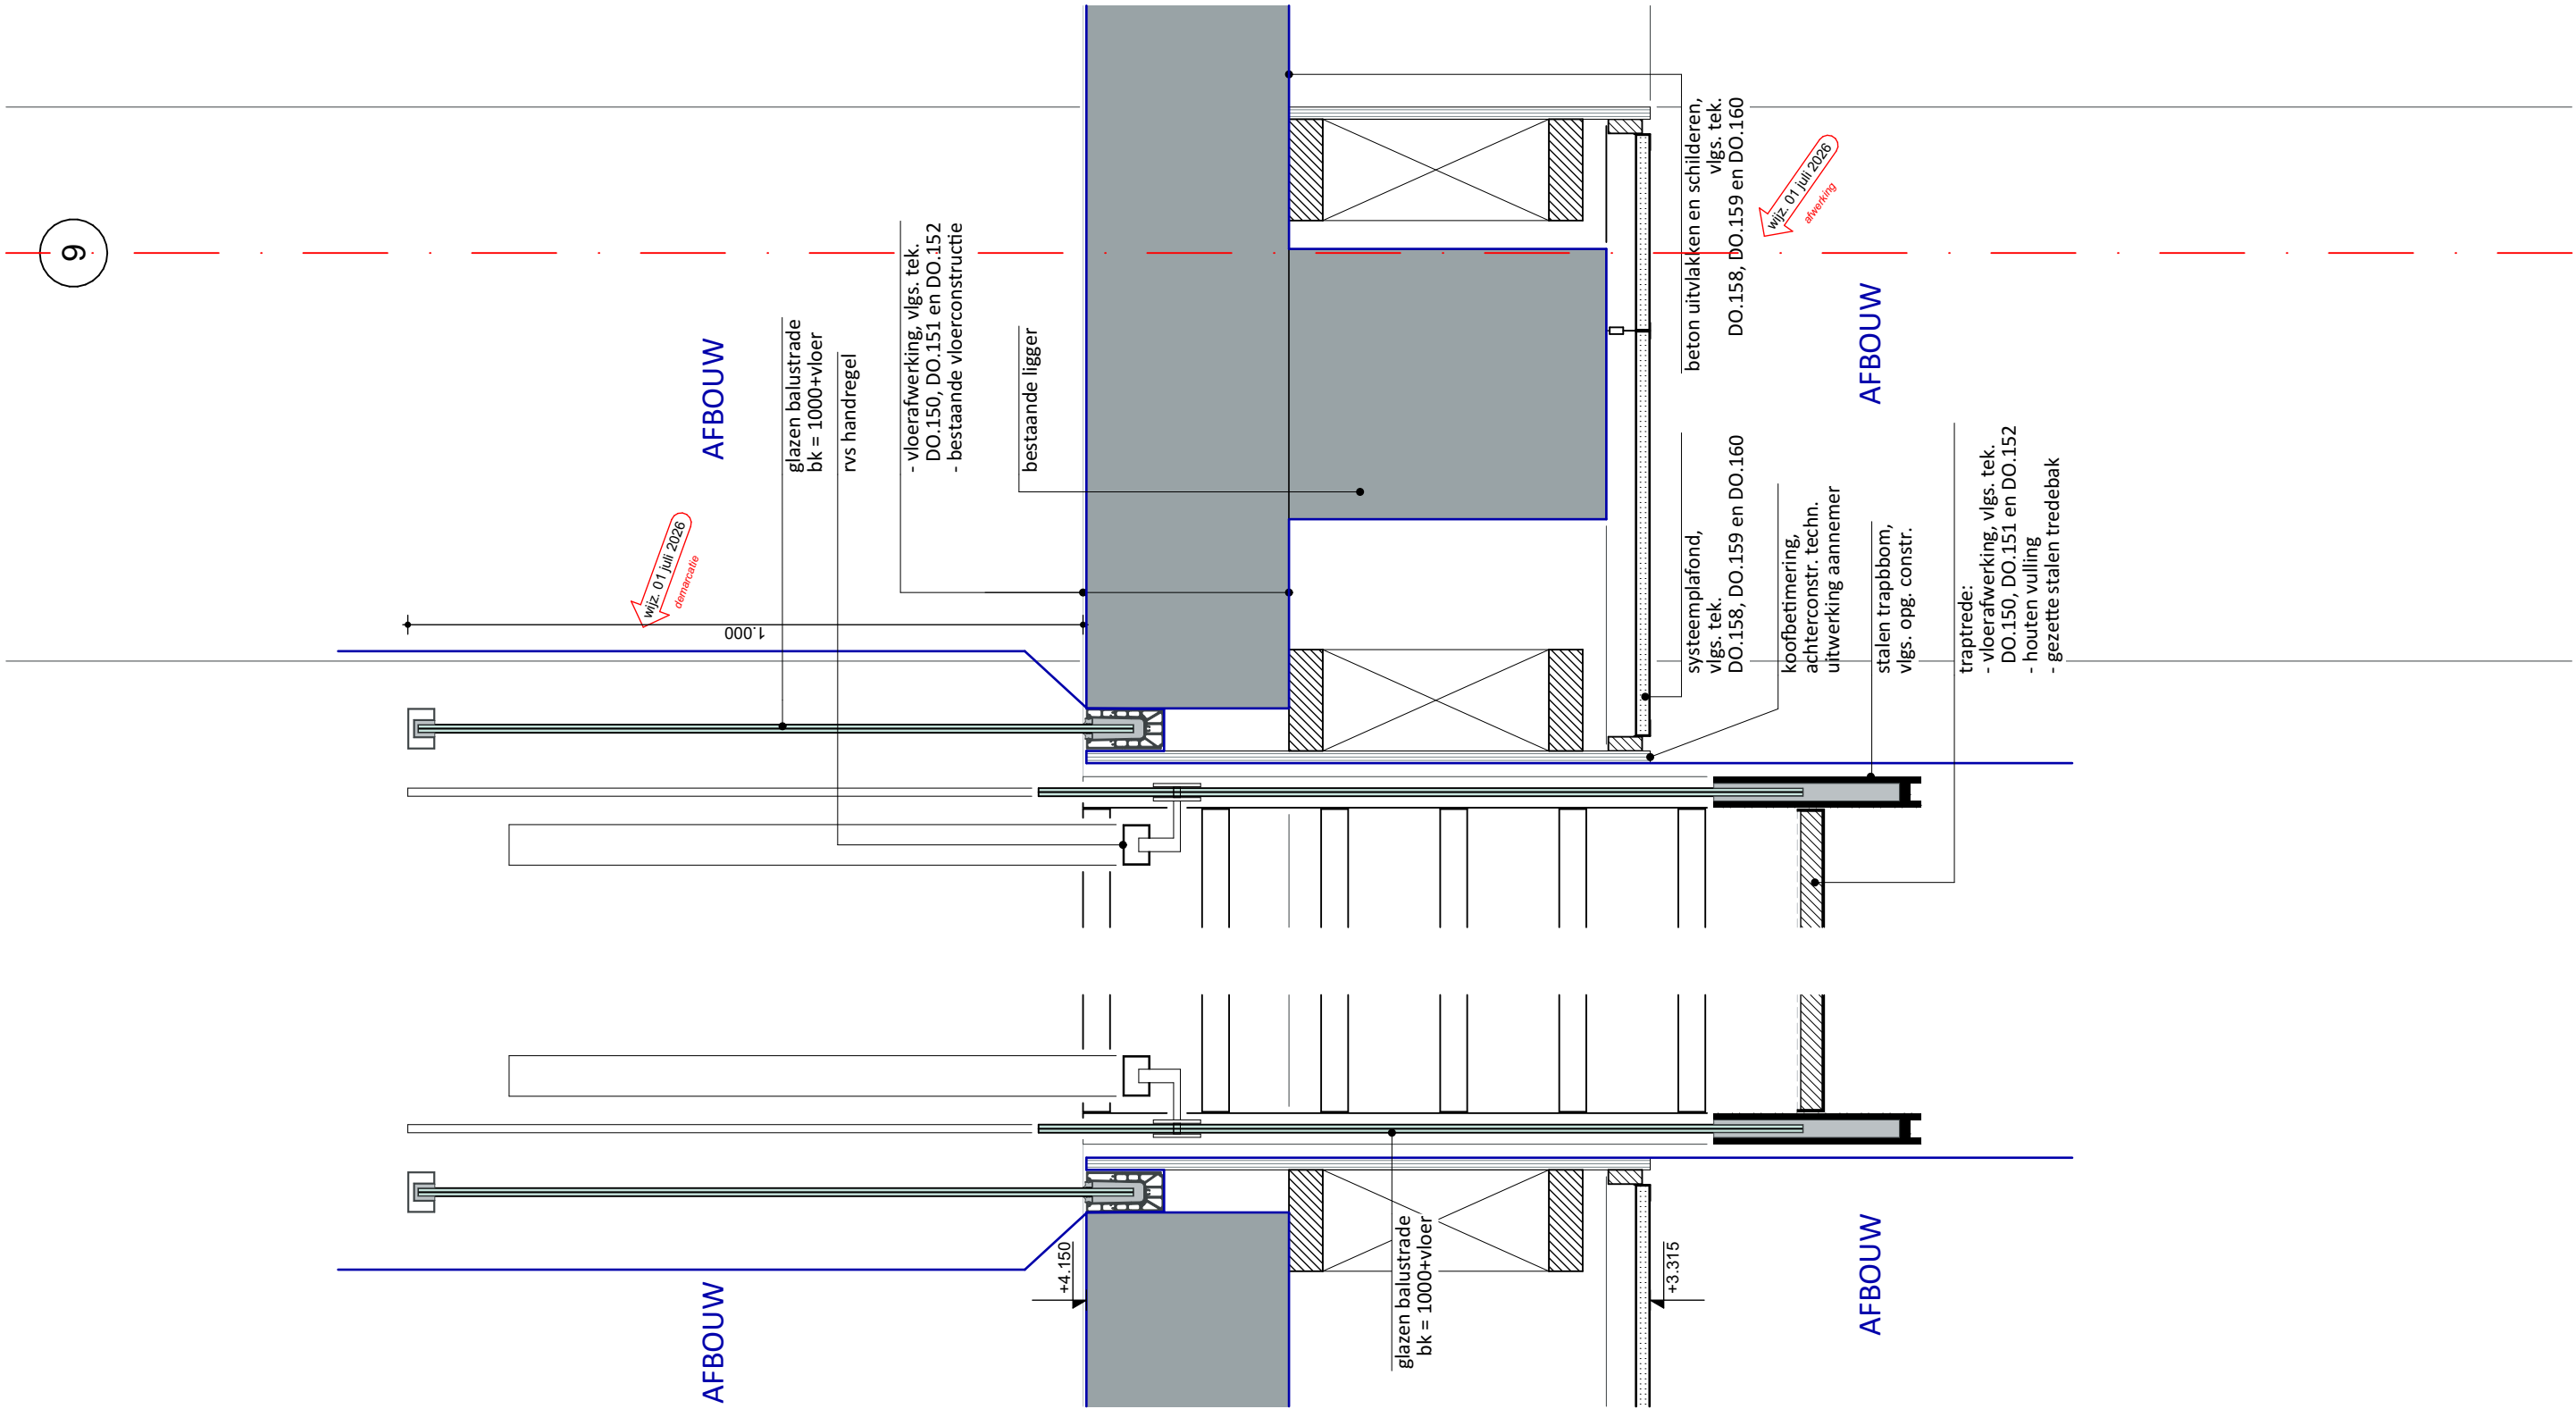

108 Het Martin Buber

Locatie Atrium gebouw N&V

Wijngracht 47-53
6461 EM Kerkrade

Het Martin Buber

Stadskantoor 3
6461 AL Kerkrade

project

03 Bouwkundig - Nieuw

fase

- DEFINITIEF -

project nummer

DO.135
Principedetail V11 - Vloerrand trapgat

onderdeel

opdrachtgever

1:10
schaal
A3
formaat

01 juli 2026
datum

Phidias Community Innovation Watersley 31 6132KASittard info@phidias.pro www.phidias.pro

