
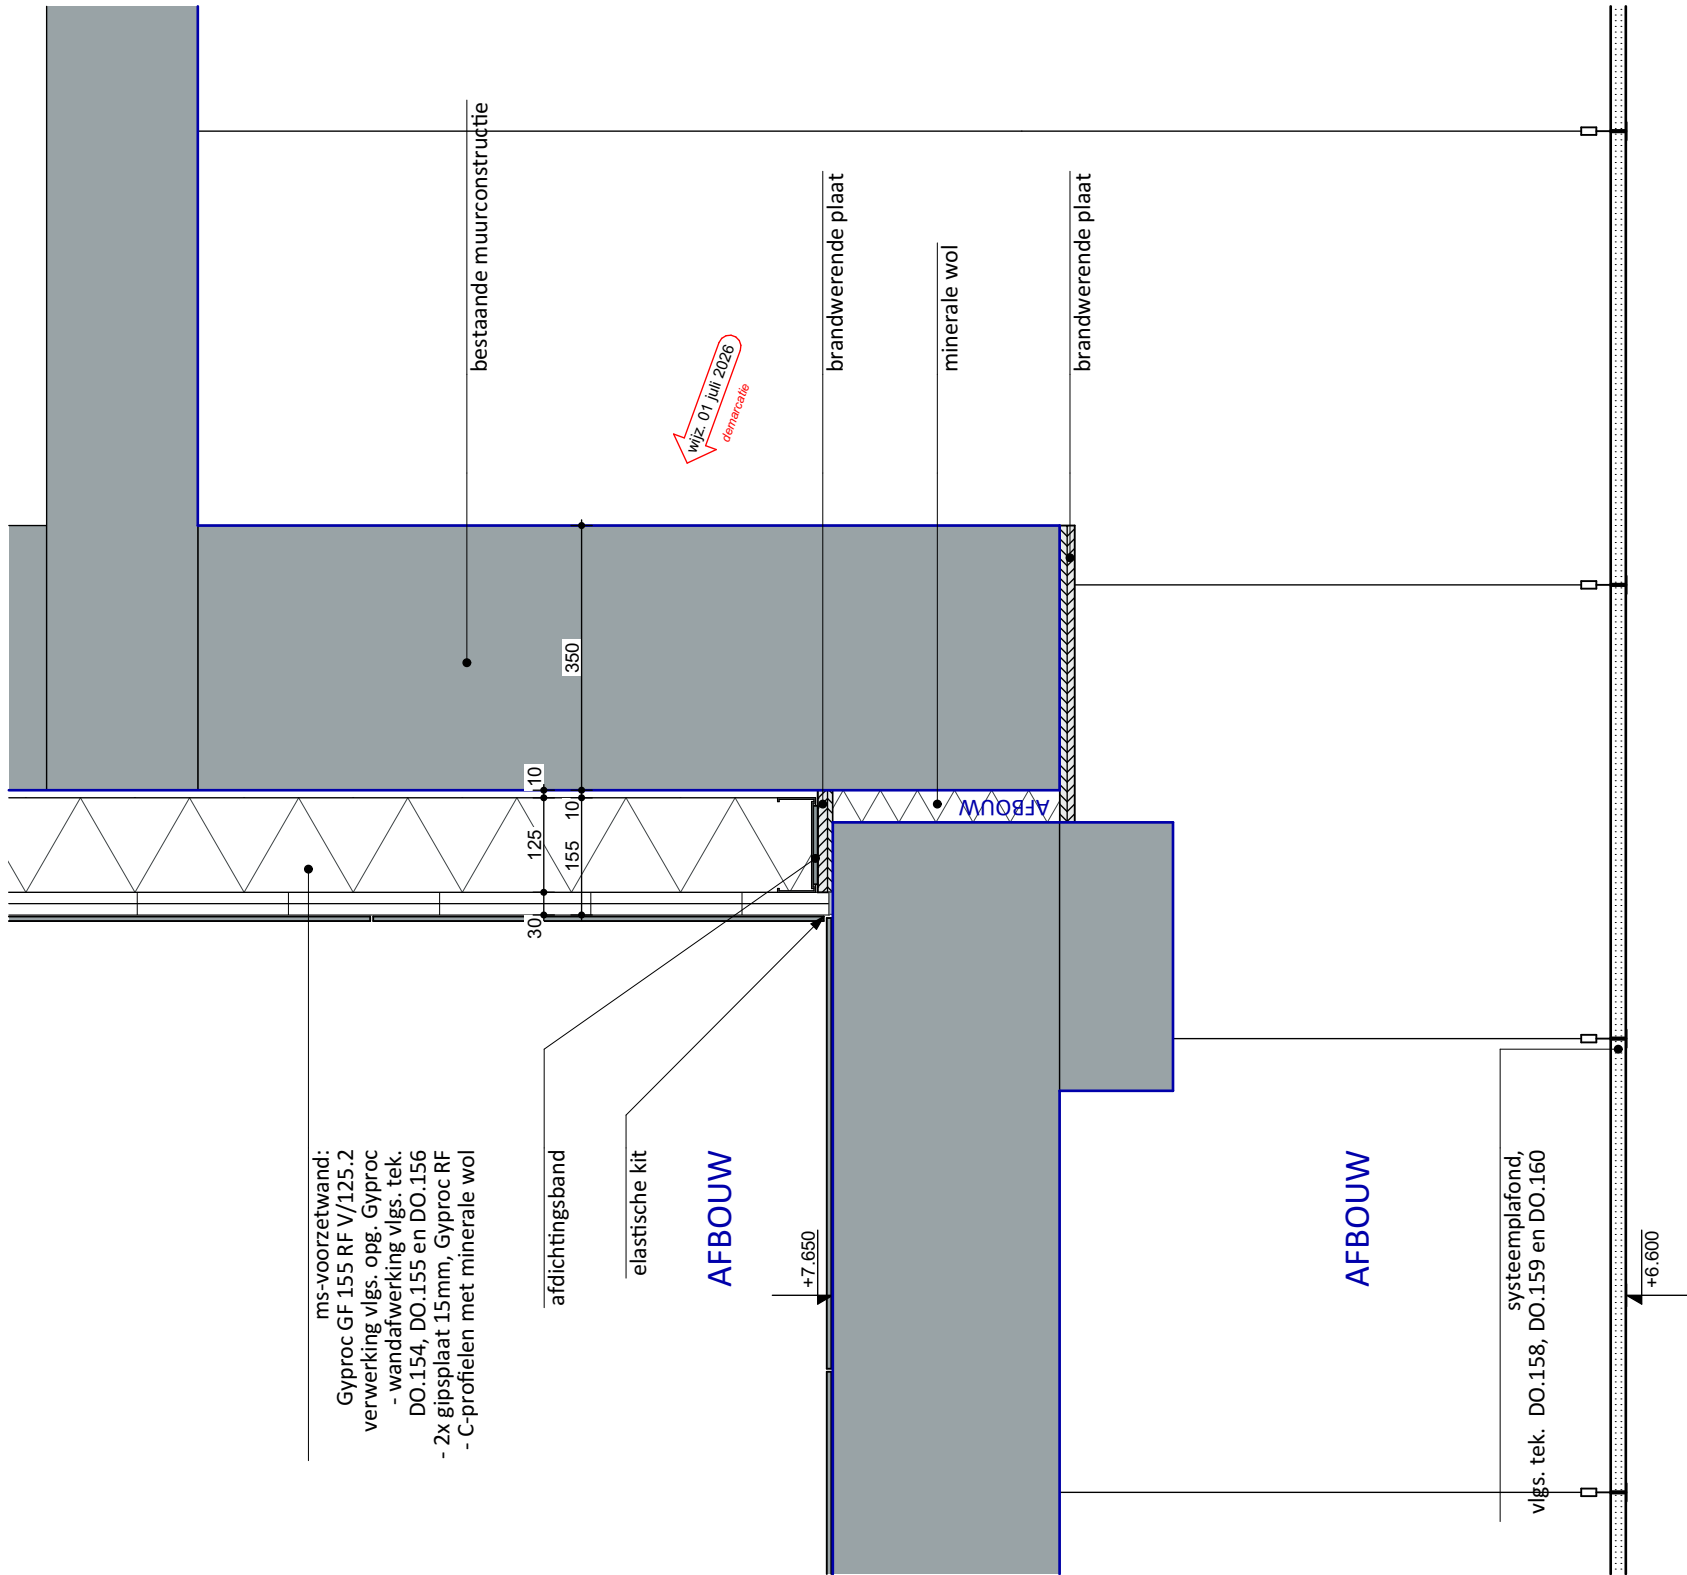


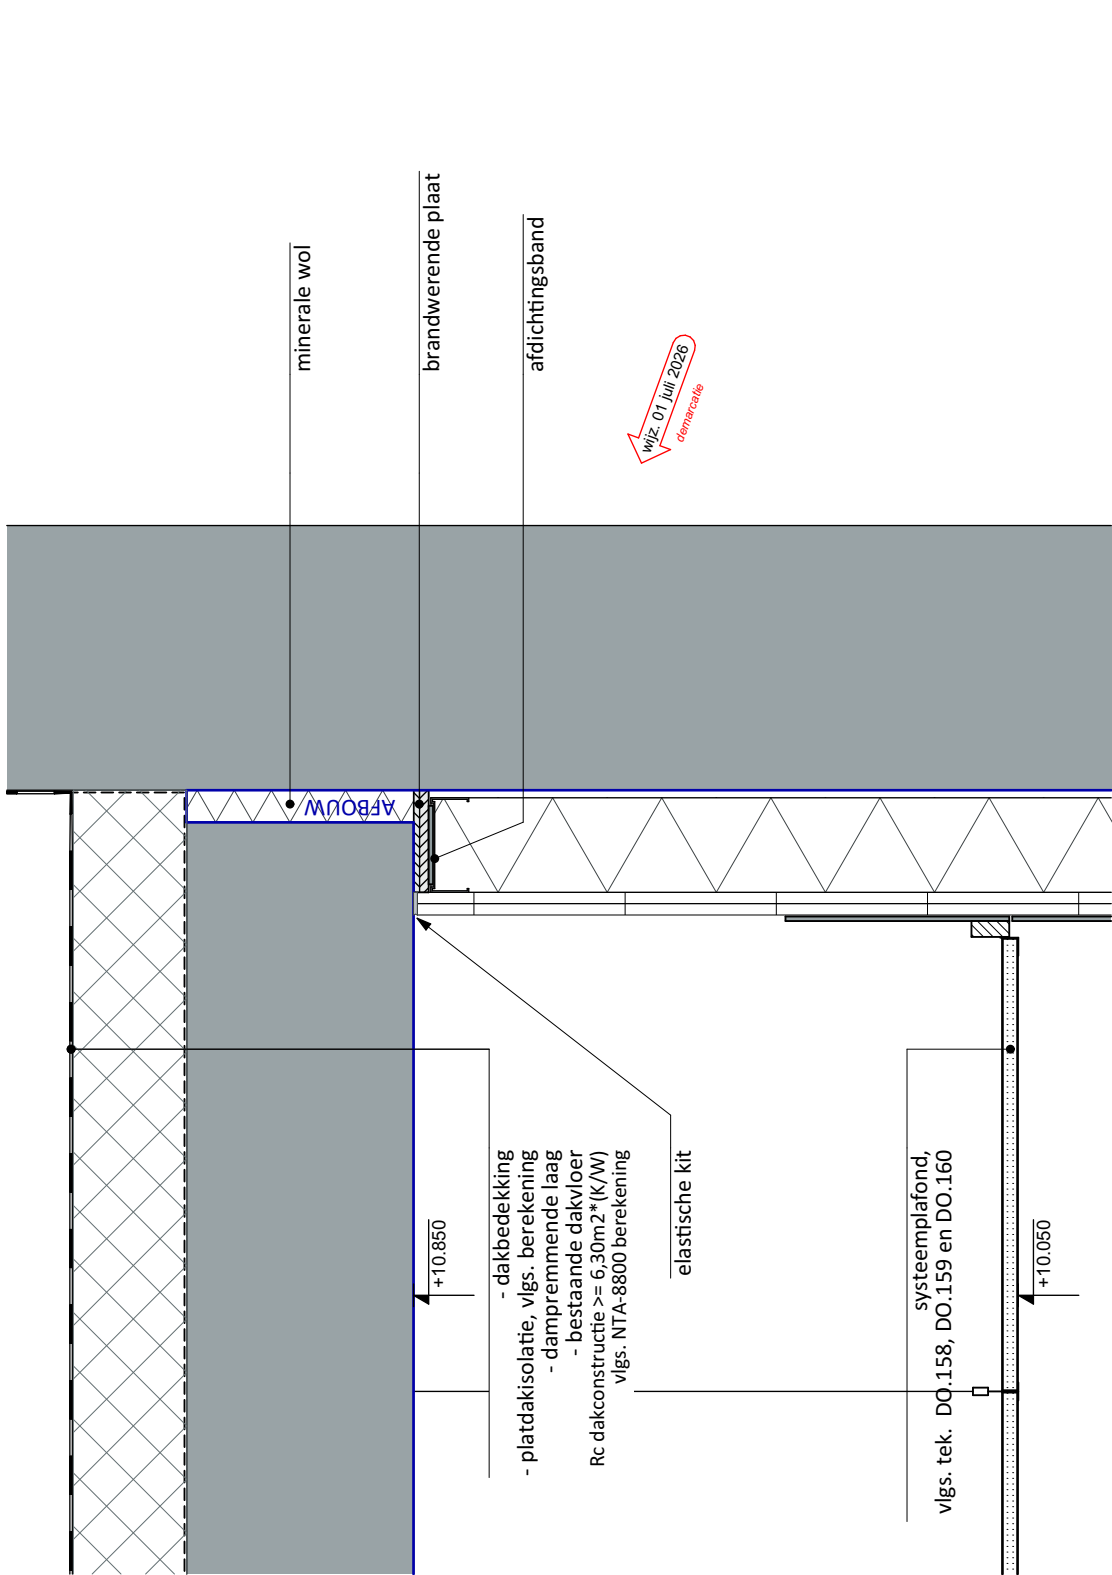

108 Het Martin Buber

Locatie Atrium gebouw N&V

Wijngracht 47-53
6461 EM Kerkrade

Het Martin Buber

Stadskantoor 3
6461 AL Kerkrade

project

project nummer

opdrachtgever

03 Bouwkundig - Nieuw

DO.136
Principedetail V12 - Scheidingswand tussen gebouwdeel N en V

1:10
schaal
A3
formaat

fase

- DEFINITIEF -

onderdeel

14 juli 2026
datum

