


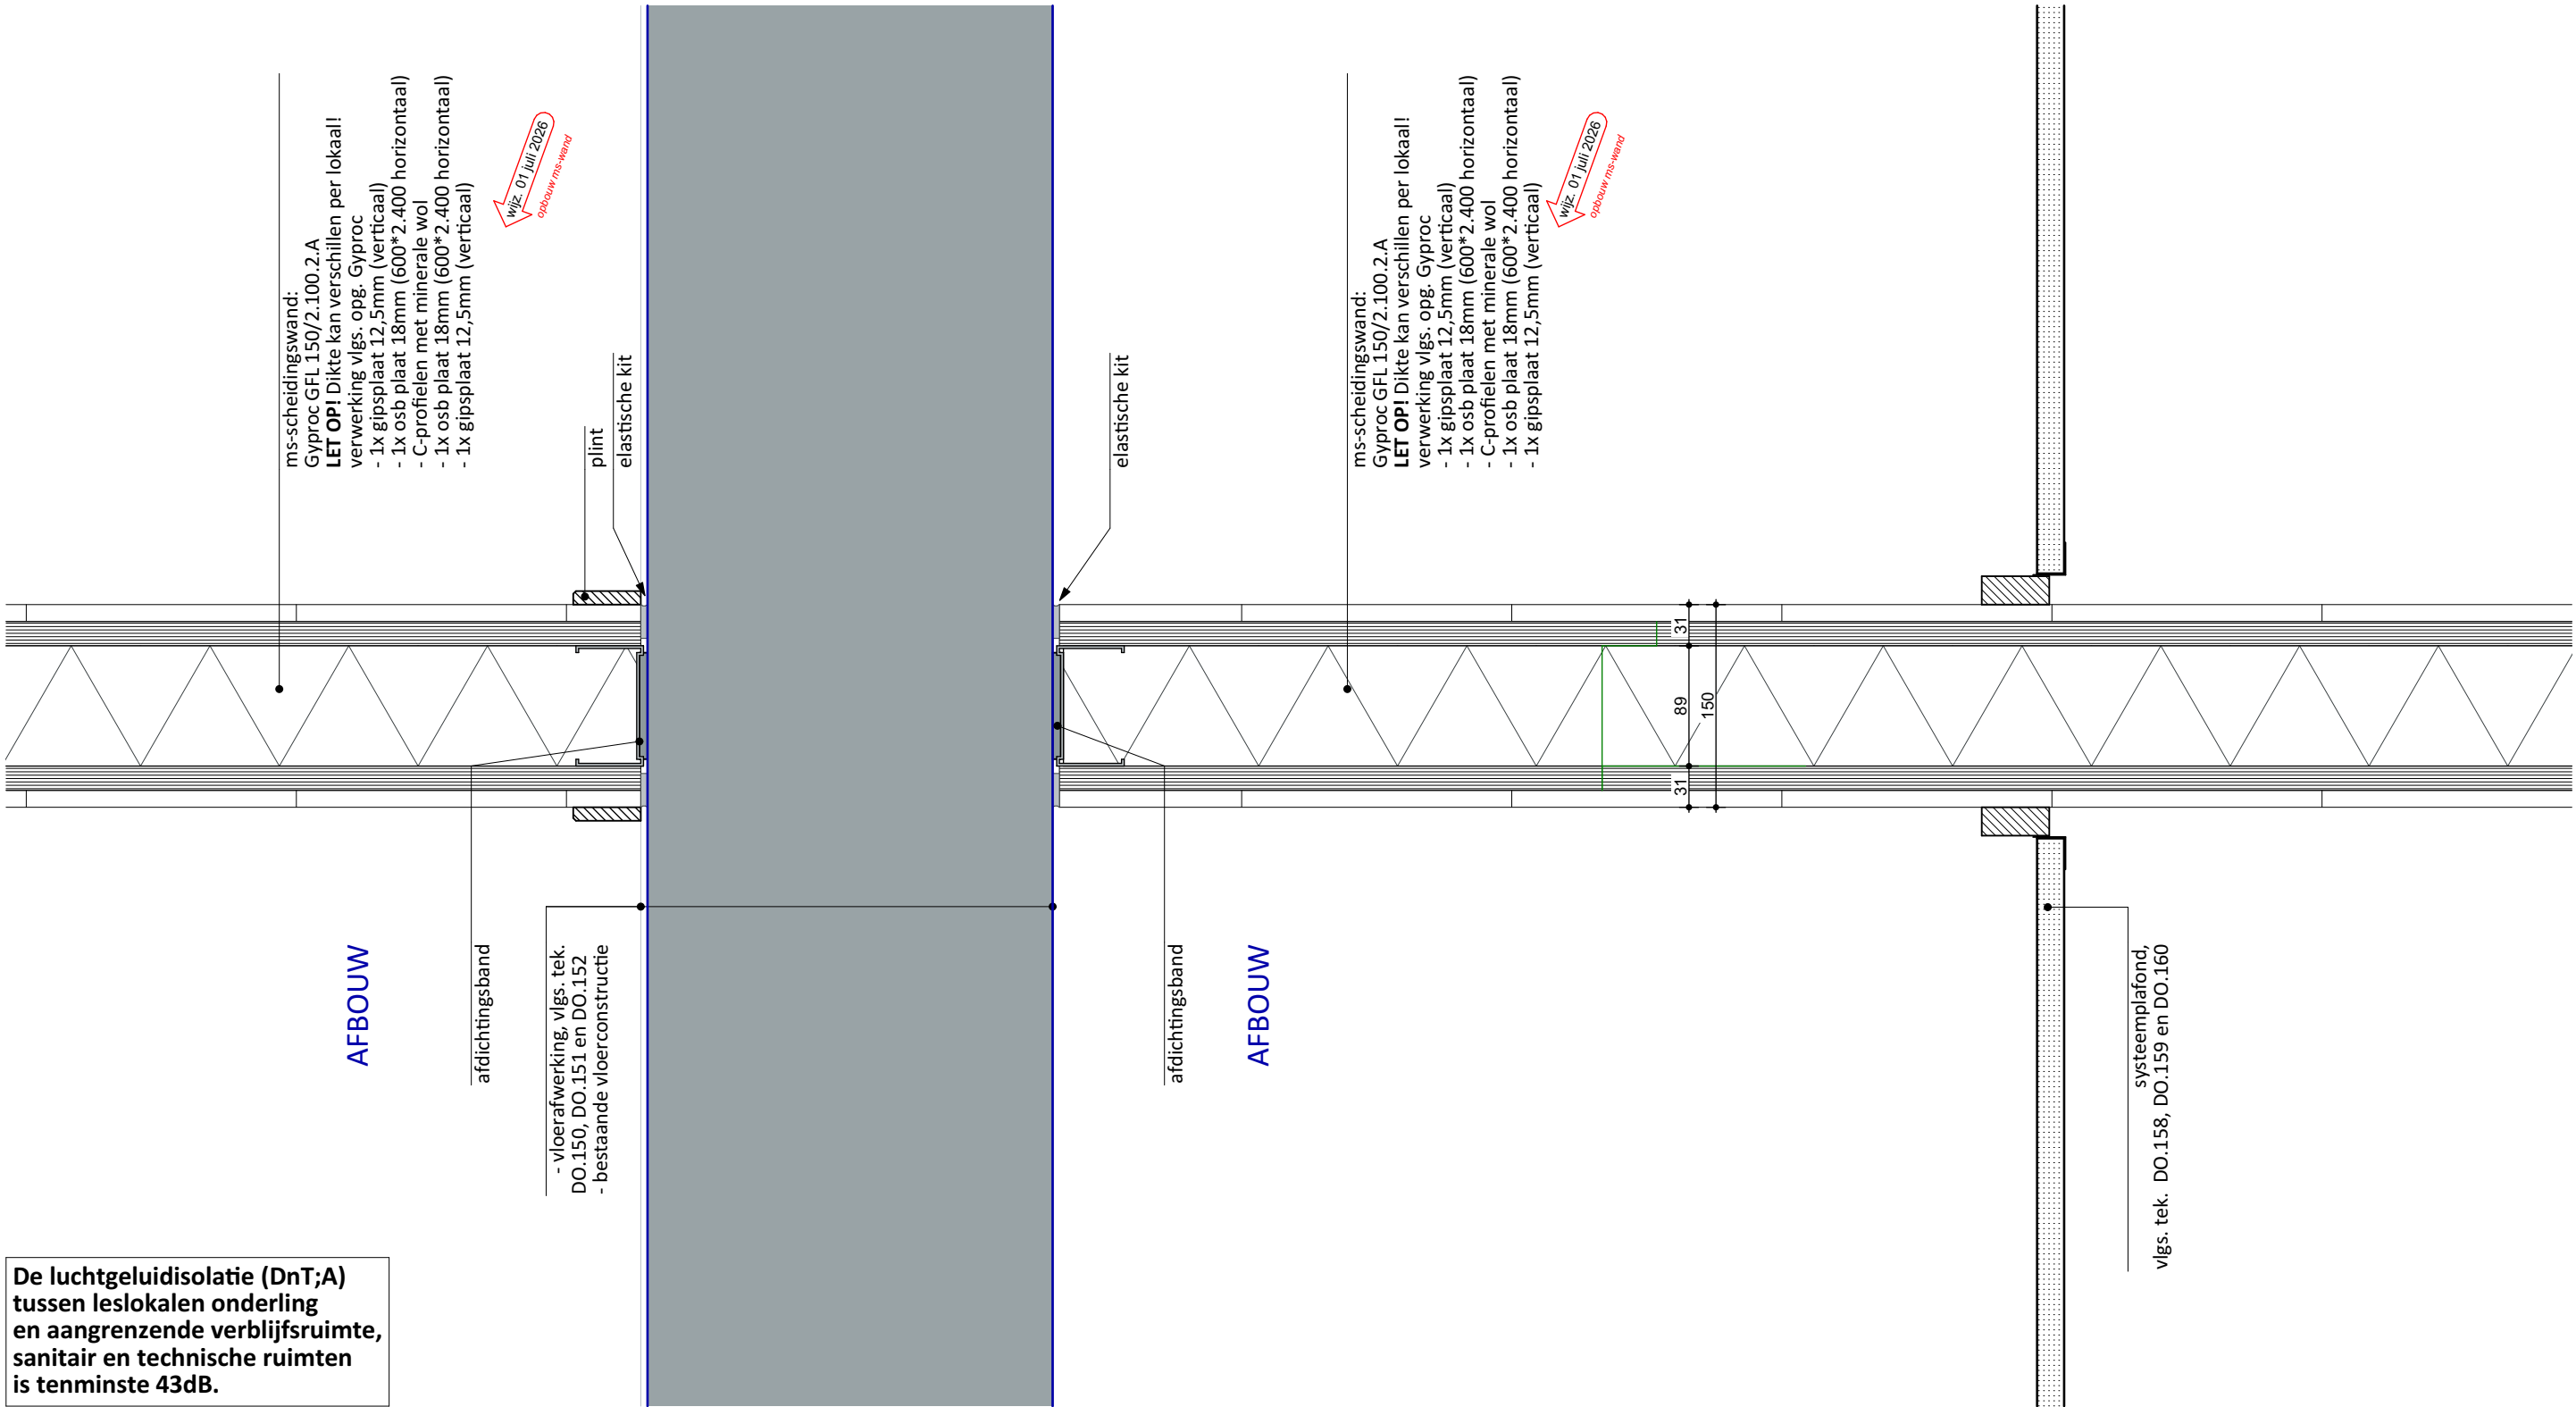

De luchtgeluidisolatie (DnT;A) tussen leslokalen onderling en aangrenzende verblijfsruimte, sanitair en technische ruimten is tenminste 43dB.

108 Het Martin Buber

Locatie Atrium gebouw N&V
Wijngracht 47-53
6461 EM Kerkrade

Het Martin Buber
Stadskantoor 3
6461 AL Kerkrade

project

03 Bouwkundig - Nieuw

fase

- DEFINITIEF -

project nummer

DO.137
Principedetail V13 - Scheidingswand tpv leerplein / vloer

onderdeel

opdrachtgever

1:5
schaal
A3
formaat

01 juli 2026
datum

