


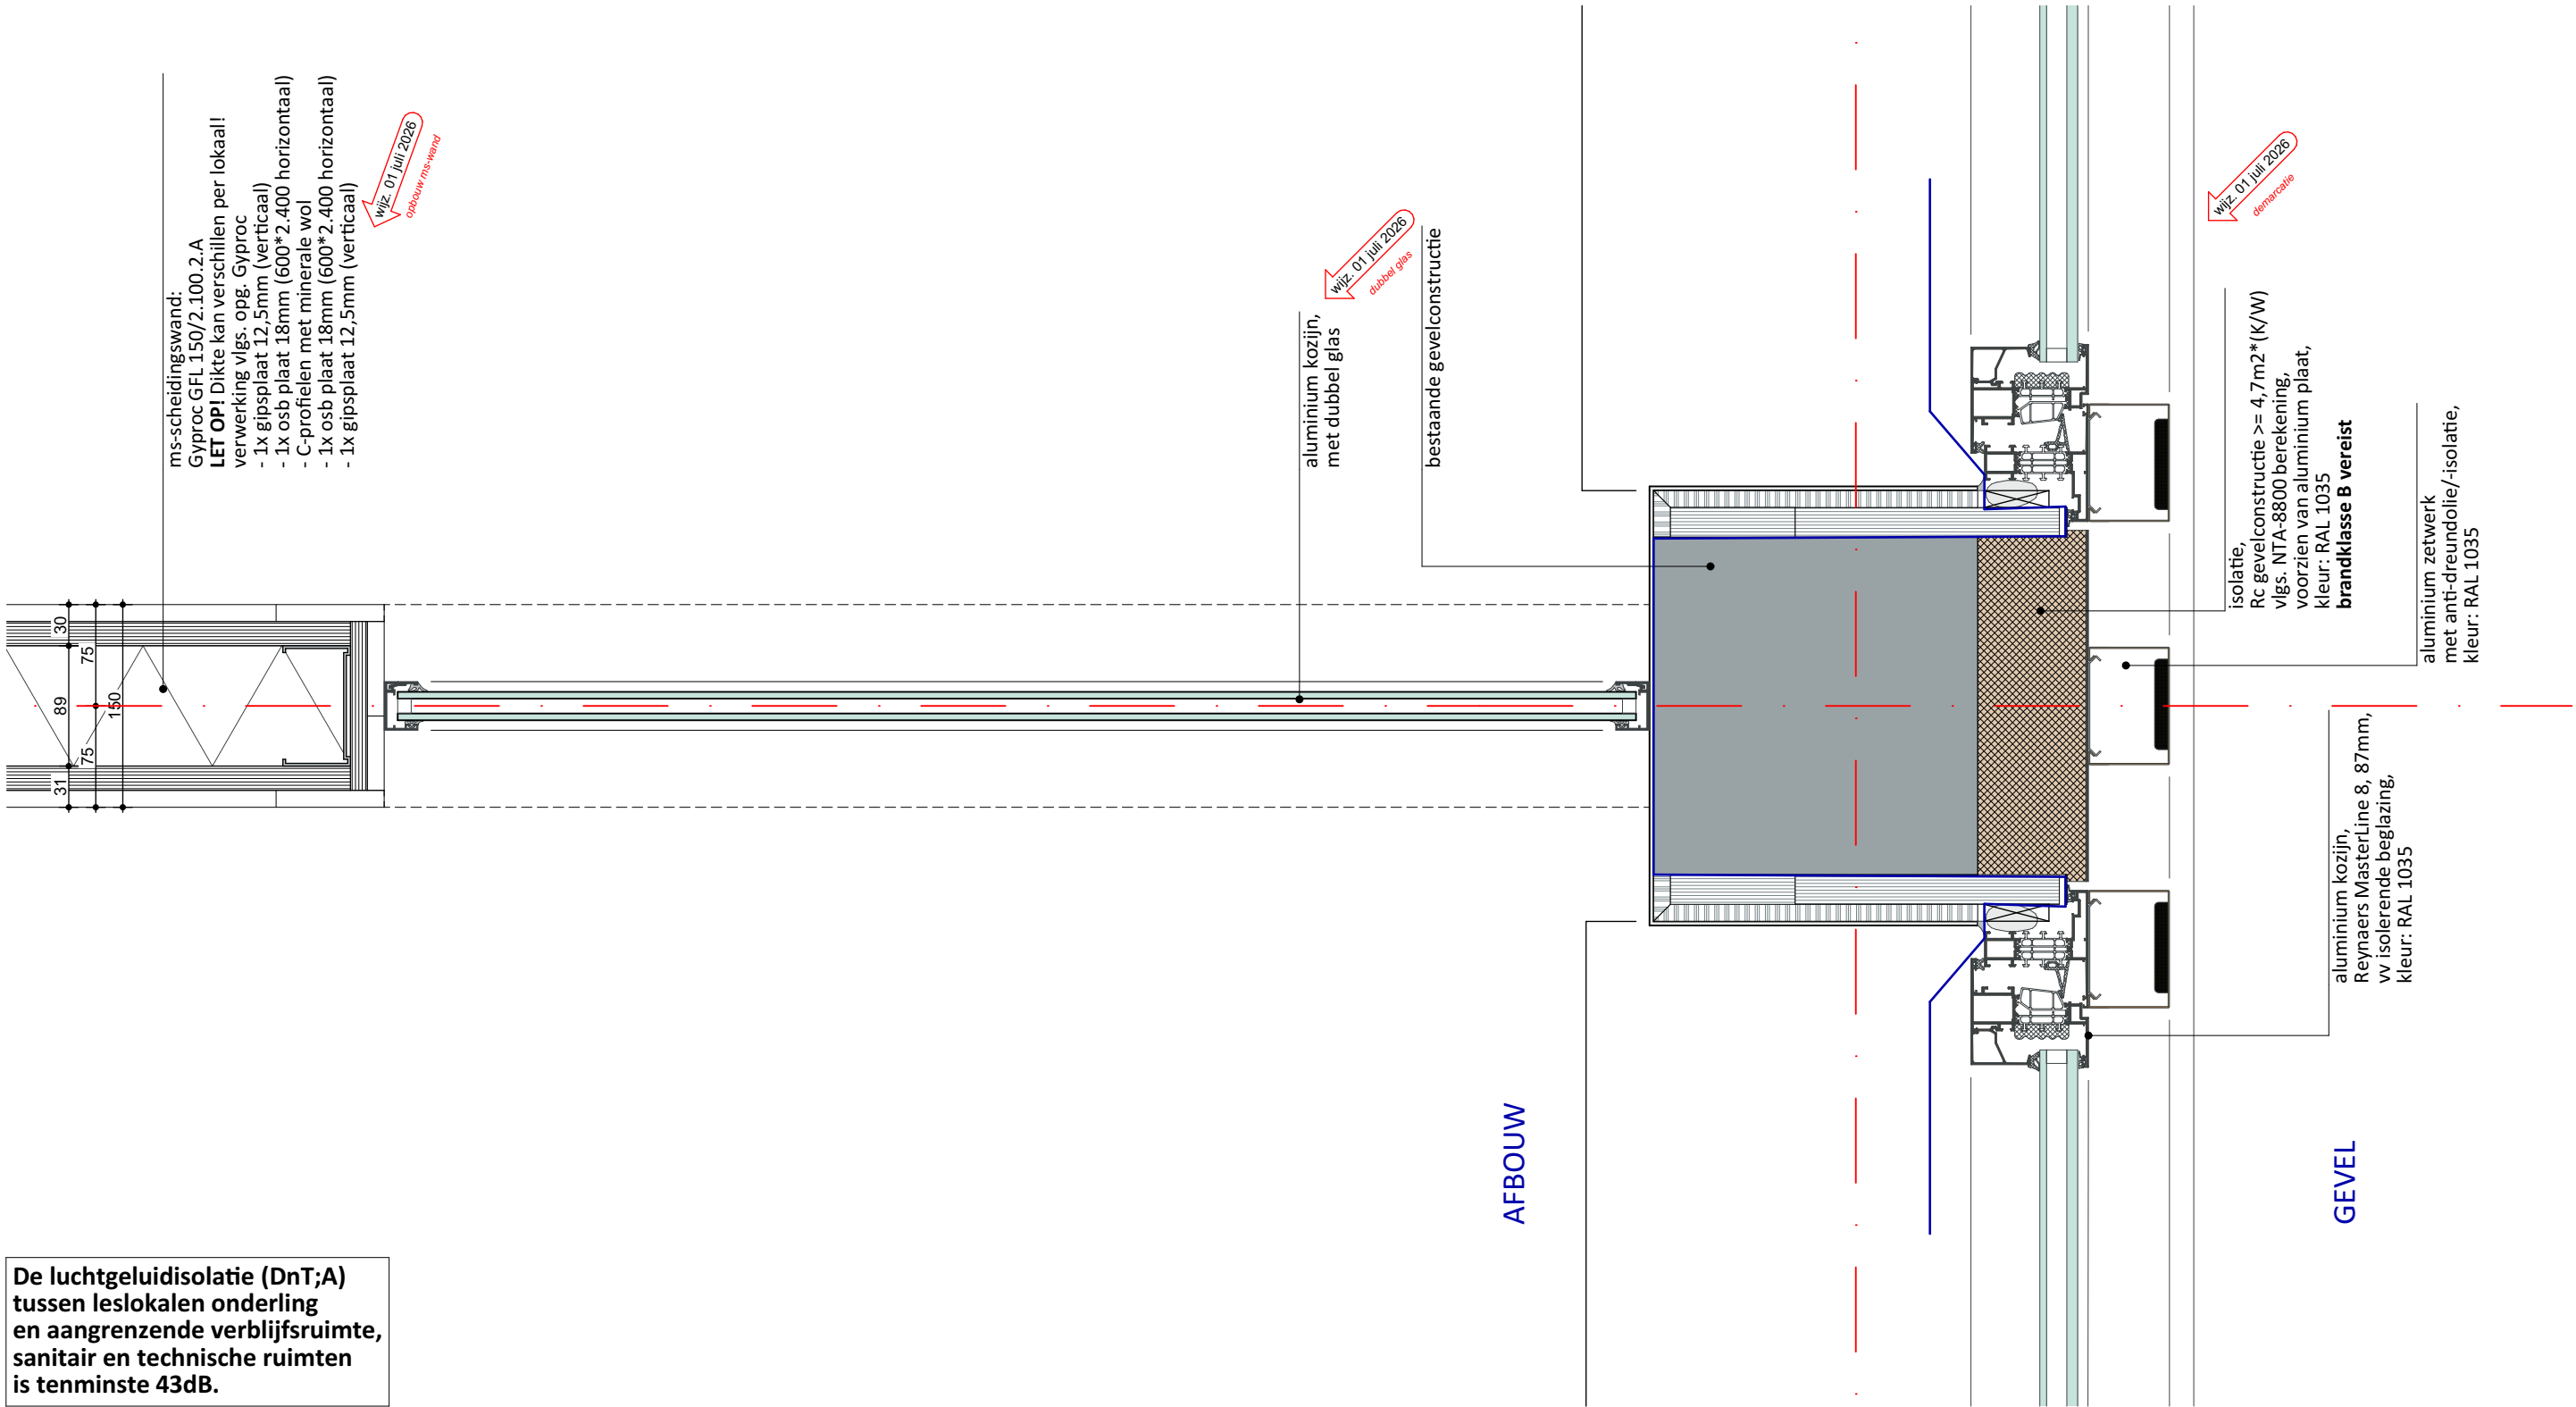

108 Het Martin Buber

Locatie Atrium gebouw N&V

Wijngracht 47-53
6461 EM Kerkrade

Het Martin Buber

Stadskantoor 3
6461 AL Kerkrade

project

03 Bouwkundig - Nieuw

fase

- DEFINITIEF -

DO.138
Principedetail H04 - Scheidingswand tpv leerplein / gevel

onderdeel

1:5
schaal

A3
formaat

01 juli 2026
datum

