
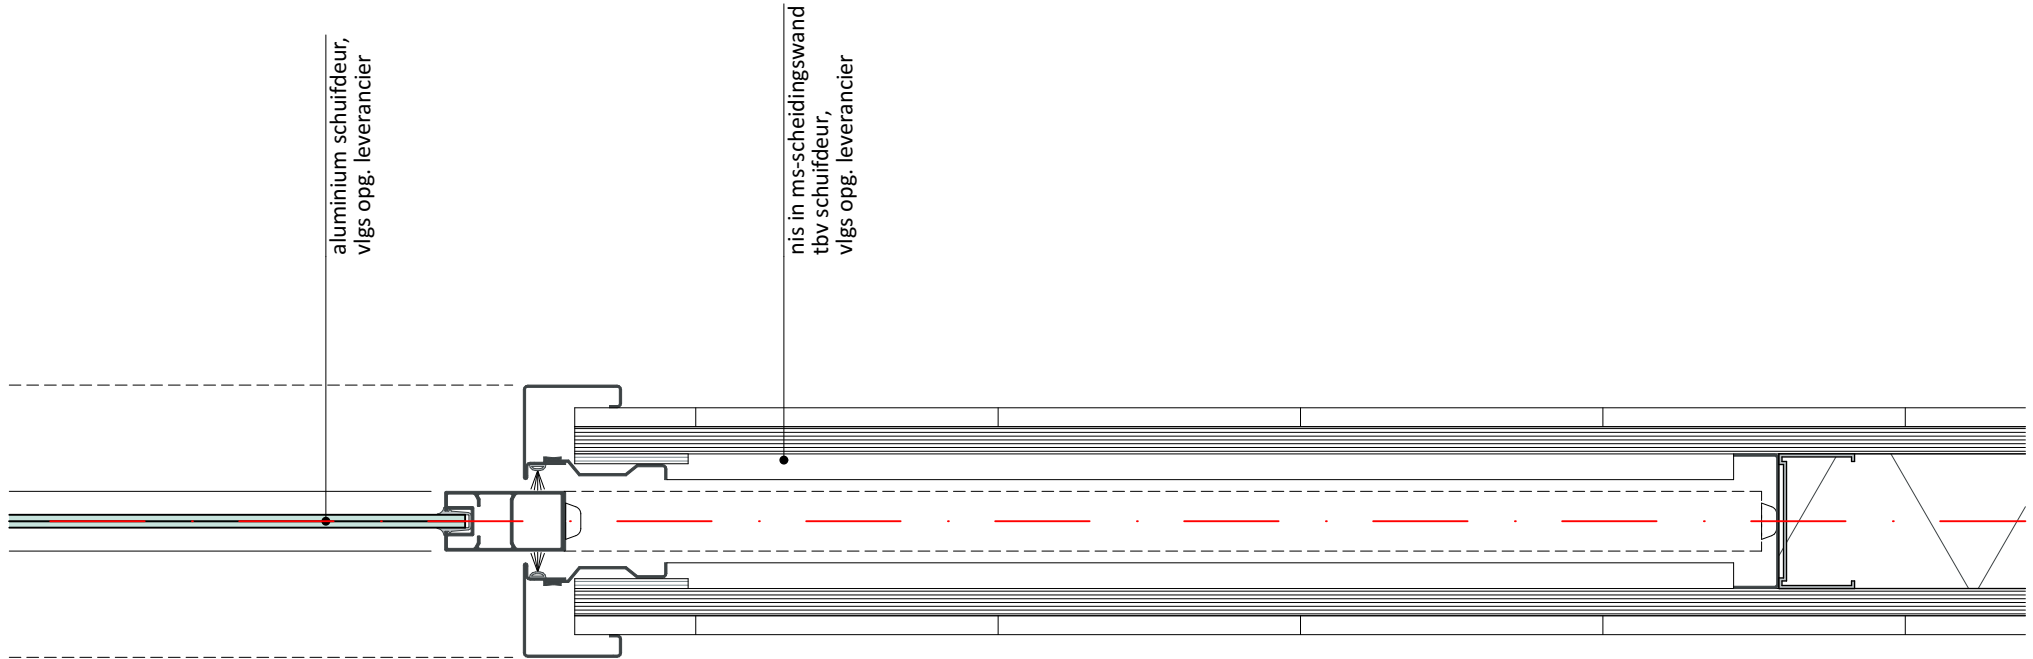


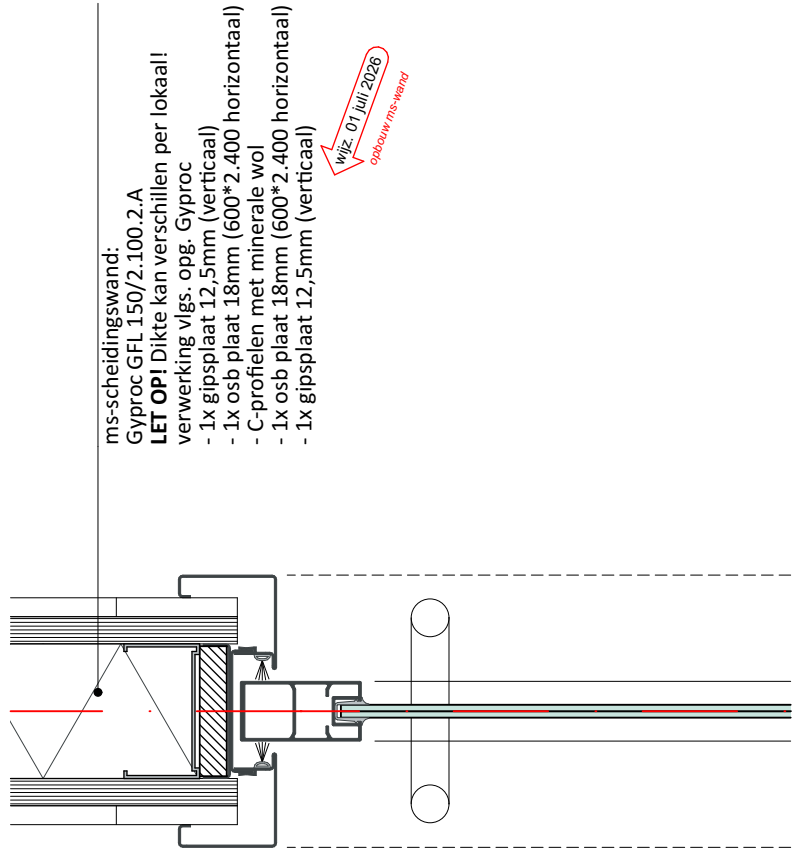

De luchtgeluidisolatie (DnT;A) tussen leslokalen onderling en aangrenzende verblijfsruimte, sanitair en technische ruimten is tenminste 43dB.

108 Het Martin Buber

Locatie Atrium gebouw N&V
Wijngracht 47-53
6461 EM Kerkrade

Het Martin Buber
Stadskantoor 3
6461 AL Kerkrade

project

project nummer

opdrachtgever

03 Bouwkundig - Nieuw

DO.165
Principedetail H06 - Schuifdeur in wand

1:5
schaal

A3
formaat

fase

- DEFINITIEF -

onderdeel

08 juli 2026
datum

