


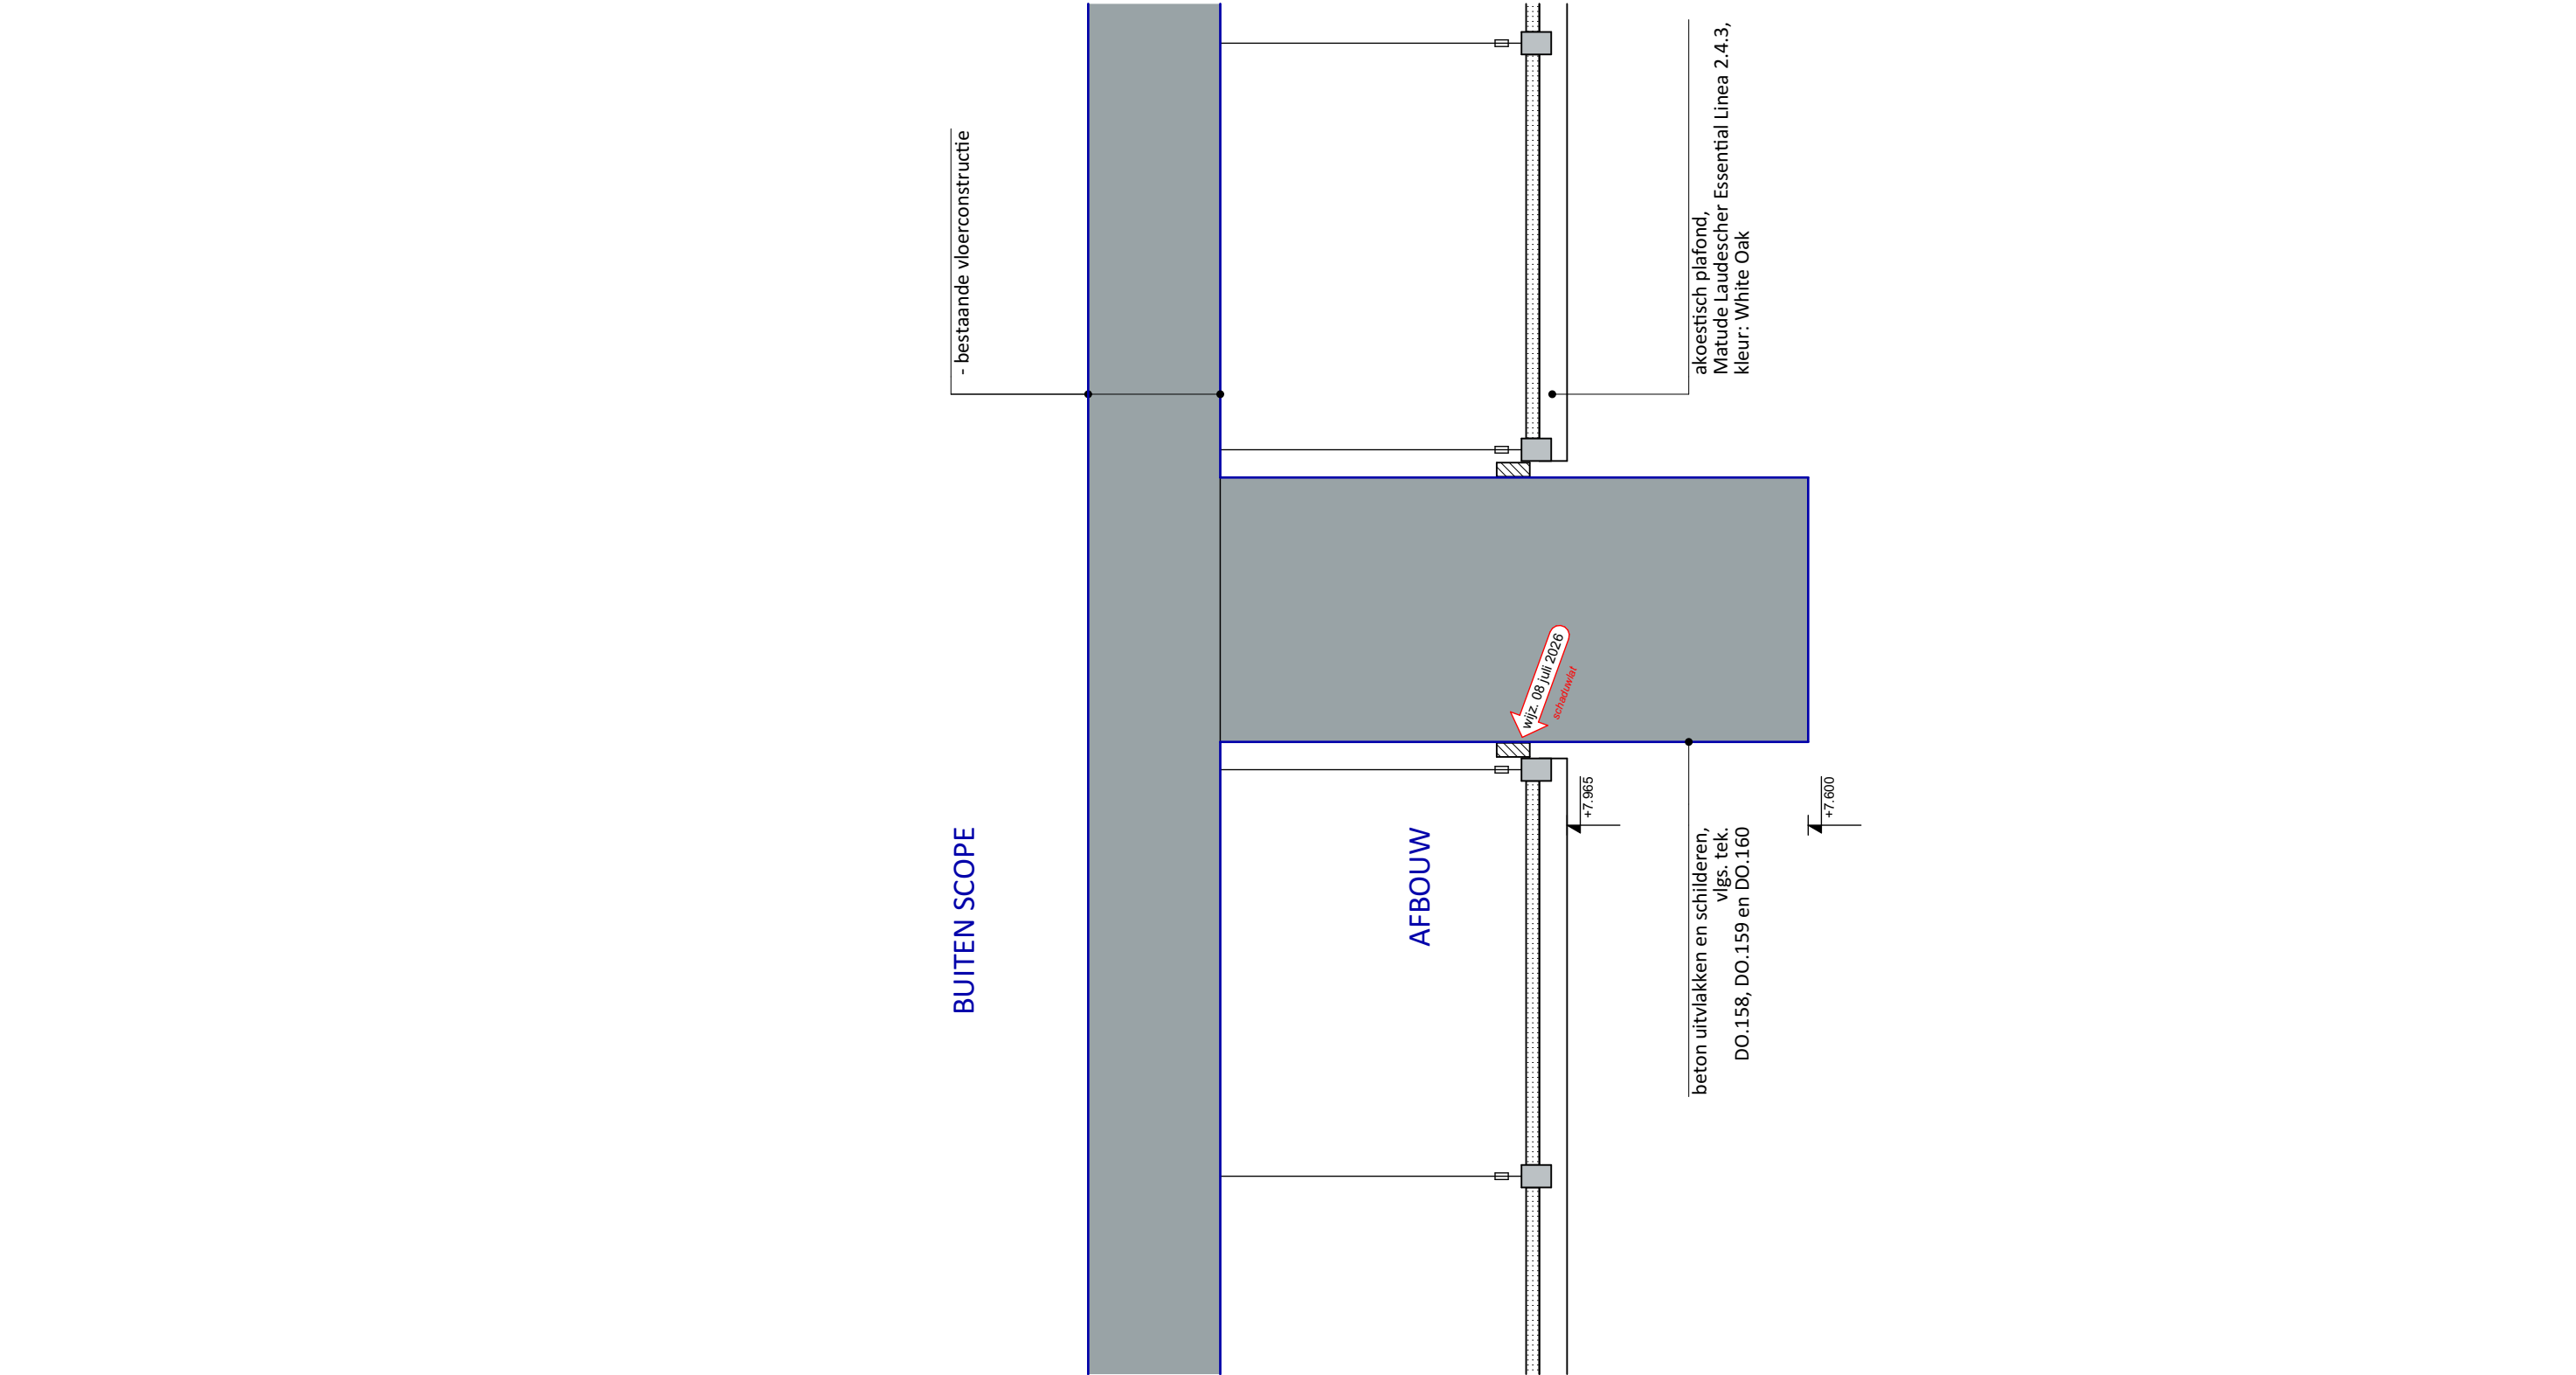

108 Het Martin Buber		project	03 Bouwkundig - Nieuw		fase
Locatie Atrium gebouw N&V		project nummer	DO.174		- DEFINITIEF -
Wijngracht 47-53			Principedetail V15 - Akoestisch plafond restaurant		onderdeel
6461 EM Kerkrade		opdrachtgever	1:10	A3	08 juli 2026
Het Martin Buber			schaal	formaat	datum
Stadskantoor 3					
6461 AL Kerkrade					

