



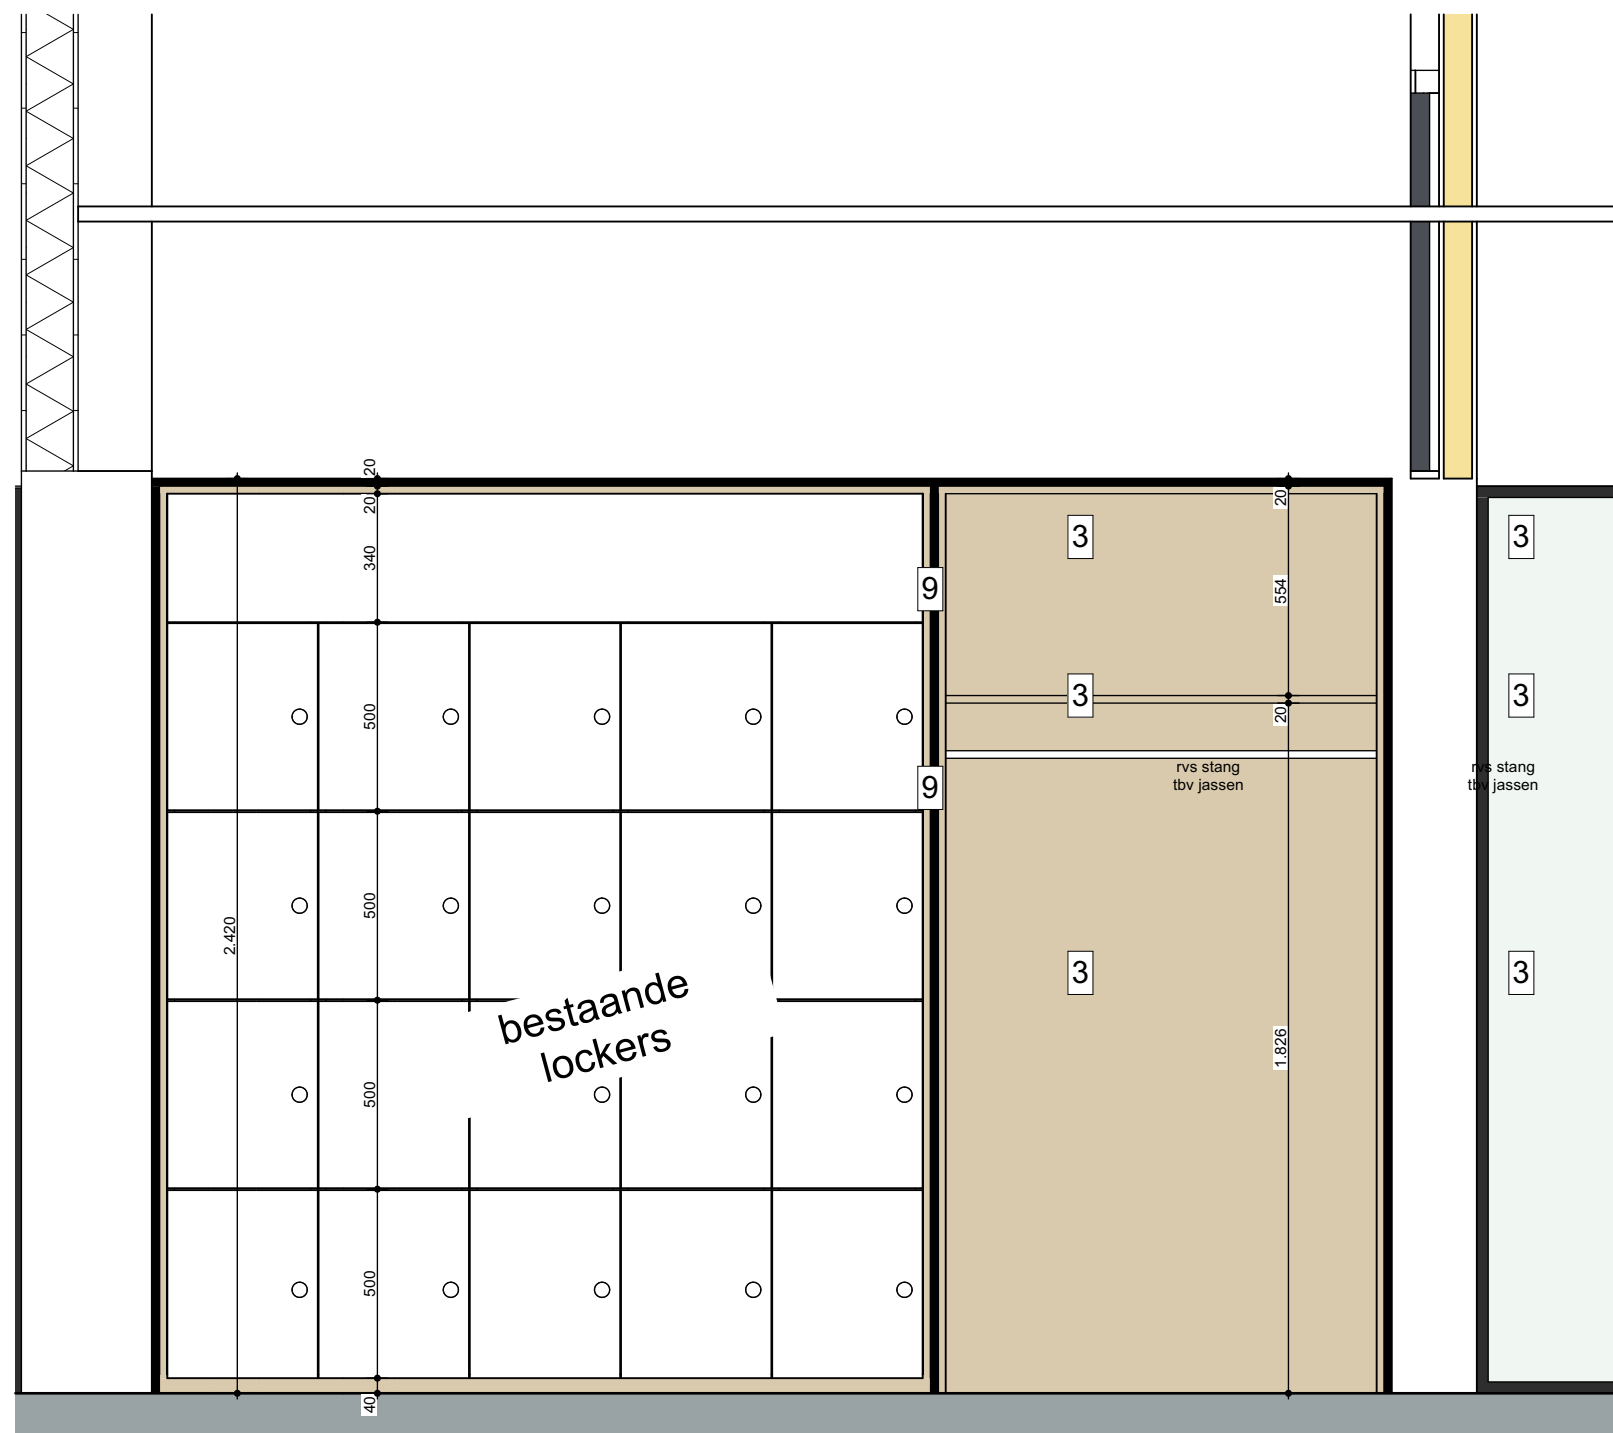

Aanzicht

1:20

0.26_01 1.29_01 2.19_01

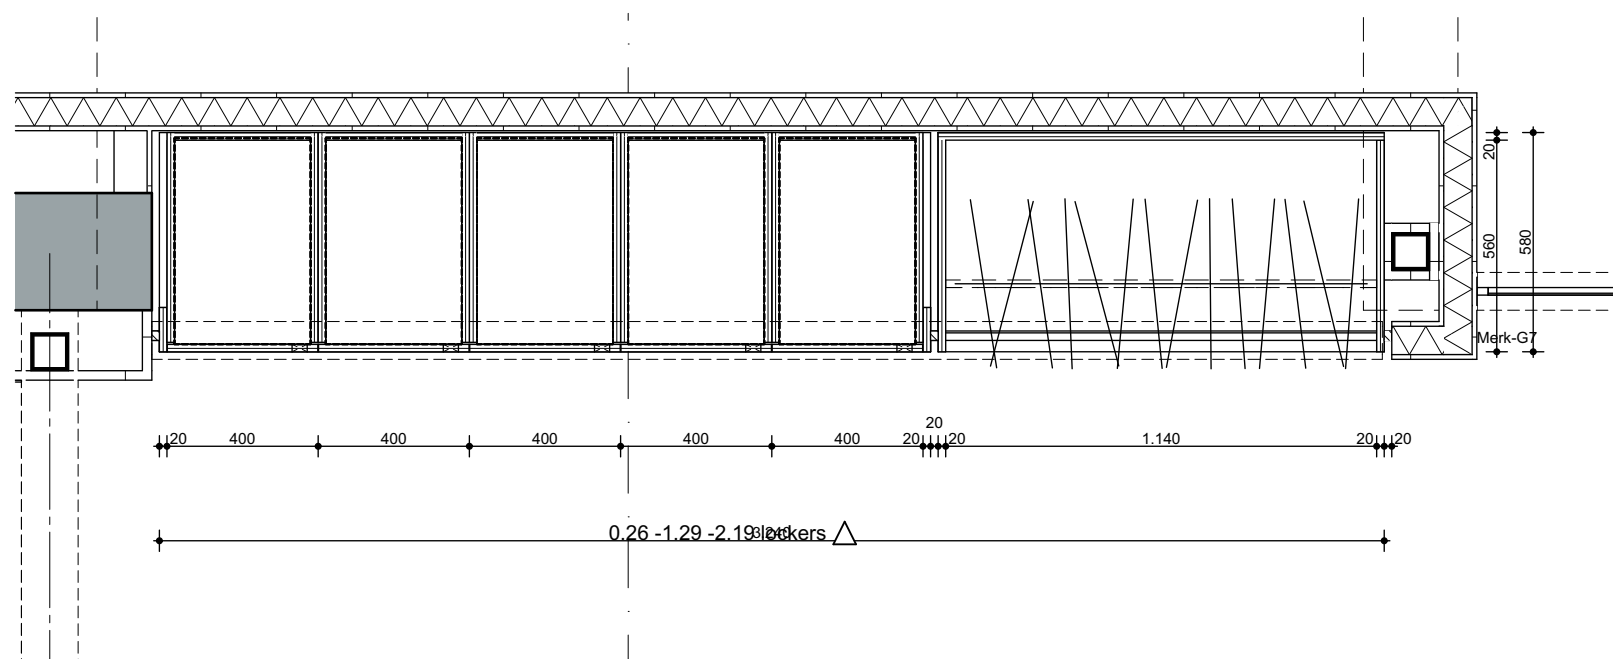

SO Begane grond N - nieuw

1:20

0.26_01 1.29_01 2.19_01

versie: datum: omschrijving:

wijz. A	01 juli 2026	Bestaande lockers
---------	--------------	-------------------

wijz. B

wijz. C

wijz. D

wijz. E

DEFINITIEF-

108 Het Martin Buber

project nummer

Locatie Atrium gebouw N&V

Wijngracht 47-53

6461 EM Kerkrade

project

Het Martin Buber

Stadskantoor 3

6461 AL Kerkrade

opdrachtgever

05 Maatwerk

fase

DO.203F

Lockers

onderdeel

1:20


schaal

A2

formaat

20 februari 2026

datum

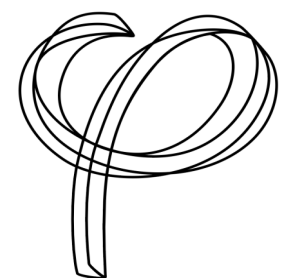

Deze tekening is eigendom van
Phidias Community Innovation
en mag zonder schriftelijk
toestemming niet gereproduceerd
of anderszins gebruikt worden

Phidias Community Innovation
Watersley 31
6132 KA Sittard
+31 (0) 46 711 1736
info@phidias.pro