


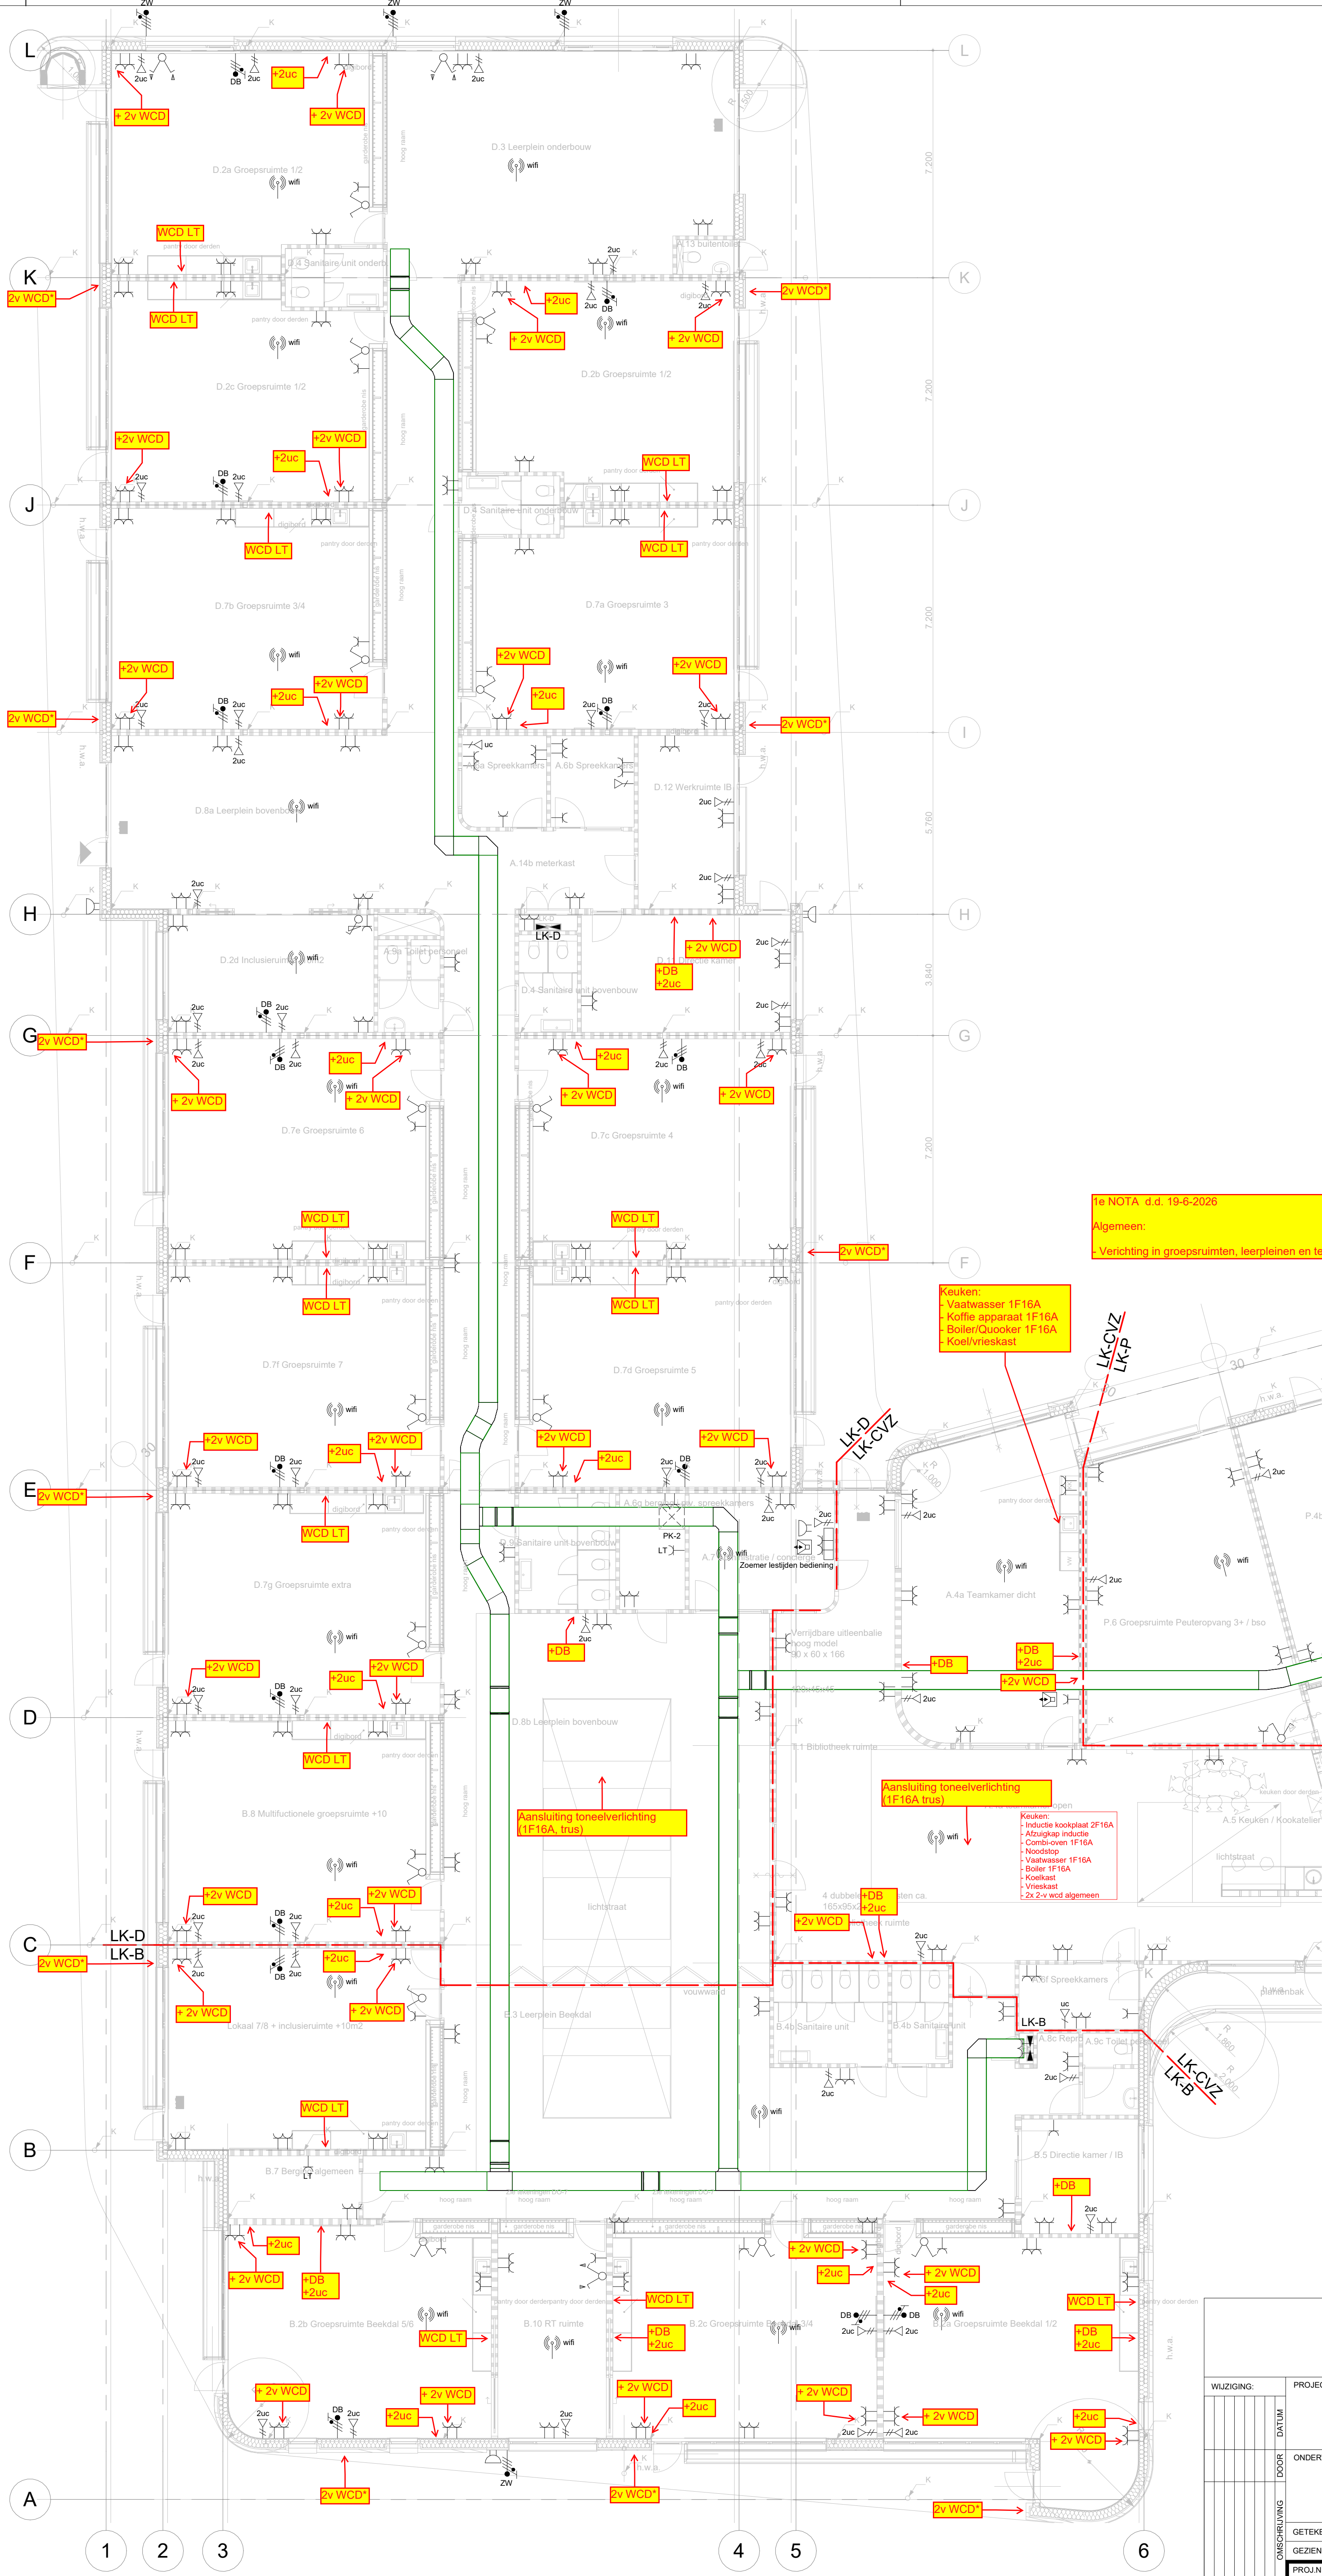

1e NOTA d.d. 19-6-2026
Algemeen:
- Verlichting in groepsruimten, leerpleinen en teamkamers (dicht en open) in twee zones dimbaar in plaats van geschakeld uitvoeren!

Keuken:
- Vaatwasser 1F16A
- Koffie apparaat 1F16A
- Boiler/Quooker 1F16A
- Koel/vrieskast

Afkortingen	
BO	Boiler
DA	Deurautomaat
DV	Hydrofoor
KA	Koffieautomaat
KK	Koelkast
MA	Magnetron
VW	Vaatwasser

DB = Digibord
LT = Laptop laadkar (1F16A)
* = centraal geschakeld

Renvooi: Aansluitpunten

- Aansluitpunt 1 fase, nul en beschermingscontact
- Aansluitpunt 3 fasen, nul en beschermingscontact
- Wandcontactdoos 1 fase, nul en beschermingscontact
- Wandcontactdoos 1-voudig met beschermingscontact
- Wandcontactdoos 1-voudig met beschermingscontact (boven plafond)
- Wandcontactdoos 2-voudig met beschermingscontact in 2 inbouwdozen
- Wandcontactdoos 3 fasen, nul en beschermingscontact
- Aansluitpunt zonwering
- Aansluitpunt niet bedraad
- Vloerdoos 2v Wcd + 2x T/D

Renvooi: Schakelaars

- Detector, plafond
- Type b : aanwezigheidsensor vrijgave verlichting
- Enkelpolige schakelaar
- Enkelpolige dimschakelaar
- Serie schakelaar
- Zonwering schakelaar

Renvooi: Communicatie

- Patchkast data
- Universele data/telefoon (Cat. 6A) 1v en 2v
- Wifi-punt
- Zoemer lestijd signalering
- Bel
- Beeldruiker



WIJZIGING:		PROJECT: Nieuwbouw Kindcentrum Chaam	
GEZIEN:		ONDERWERP: Kabelwegen, verdeelkasten begane grond - Deel A	
GETEKEND:	JB	DATUM:	13-05-2026
GEZIEN:	HJW	BOUWK. ONDERLEGGER:	05-05-2026
PROJ. NR.:	26173	FASE:	T.O.
TEK. NR.:	E100A	BLAD:	VAN