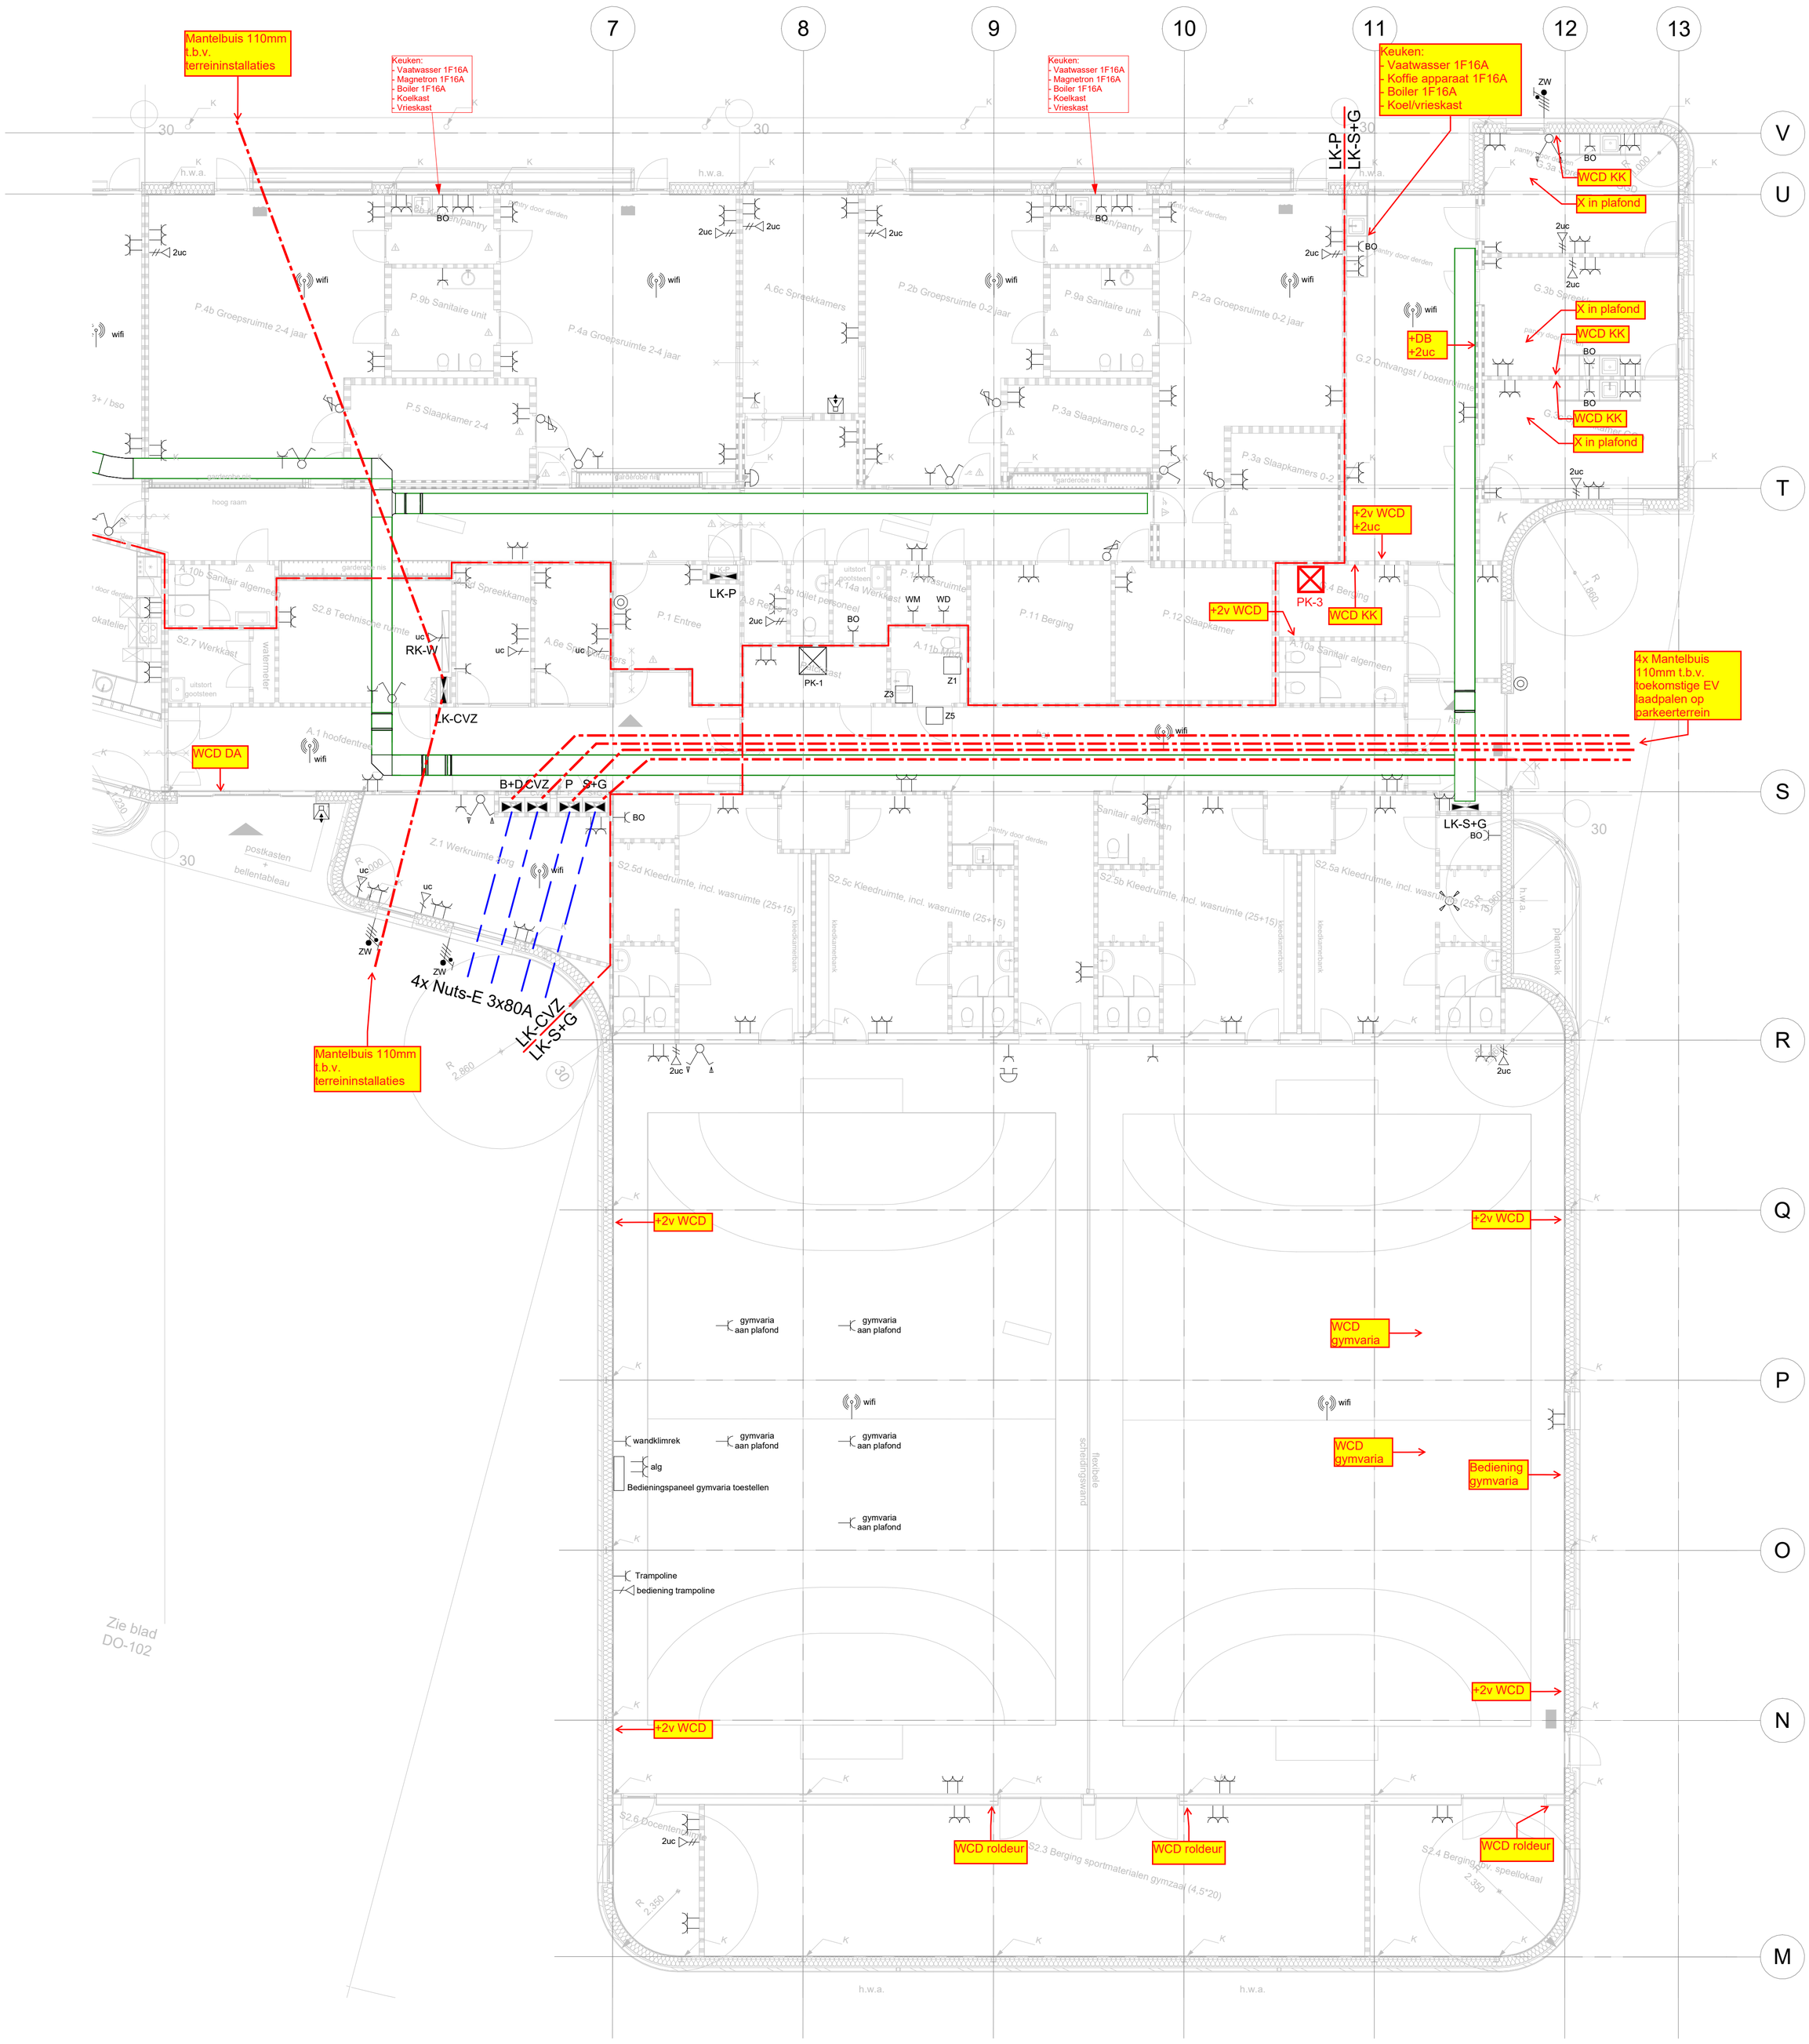

Renvooi: Aansluitpunten

- Aansluitpunt 1 fase, nul en beschermingscontact
- Aansluitpunt 3 fasen, nul en beschermingscontact
- Wandcontactdoos 1 fase, nul en beschermingscontact
- Wandcontactdoos 1-voudig met beschermingscontact
- Wandcontactdoos 1-voudig met beschermingscontact (boven plafond)
- Wandcontactdoos 2-voudig met beschermingscontact in 2 inbouwdozen
- Wandcontactdoos 3 fasen, nul en beschermingscontact
- ZW Aansluitpunt zonwering
- Aansluitpunt niet bedraad
- Vloerdoos 2v Wcd + 2x T/D

Renvooi: Schakelaars

- Detector, plafond
  Type b : aanwezigheidssensor vrijgave verlichting
- Enkelpolige schakelaar
- Enkelpolige dimschakelaar
- Serie schakelaar
- Zonwering schakelaar

Renvooi: Communicatie

- Patchkast data
- Universele data/telefoon (Cat. 6A) 1v en 2v
- Wifi-punt
- Zoemer lestijd signalering
- Bel
- Beldrukker

Afkortingen	
BO	Boiler
DA	Deurautomaat
DV	Hydrofoor
KA	Koffieautomaat
KK	Koelkast
MA	Magnetron
VW	Vaatwasser

DB = Digibord / Narrowcasting
X = aansluiting onderzoekverlichting

1e NOTA d.d. 19-6-2026

Algemeen:

- Verichting in groepsruimten, leerpleinen en teamkamers (dicht en open) in twee zones dimbaar in plaats van geschakeld uitvoeren!

De InstallatieDesk B.V.

WIJZIGING:	DATUM	DOOR	OMSCHRIJVING

PROJECT: Nieuwbouw Kindcentrum Chaam

ONDERWERP: Kabelwegen, verdeelkasten begane grond - Deel B

GETEKEND:	JB	DATUM:	13-05-2026	SCHAAL:	1:100
GEZIEN:	HJdW	BOUWK. ONDERLEGGER:	05-05-2026	FORMAAT:	A1

PROJ.NR.:	FASE:	TEK.NR.:	BLAD	VAN
26173	T.O.	E100B		

Deze tekening blijft eigendom van de De Installatiedesk B.V.,
en mag zonder toestemming niet worden gekopieerd en/of ter inzage gegeven worden aan derden.

P:\ID 2026\26173 Chaam kindcentrum\4. Revit tekenwerk\1 Centraal model\26173 IKC Chaam - W-E-installaties-R24 (TO).rvt
11-5-2026 13:27:49