

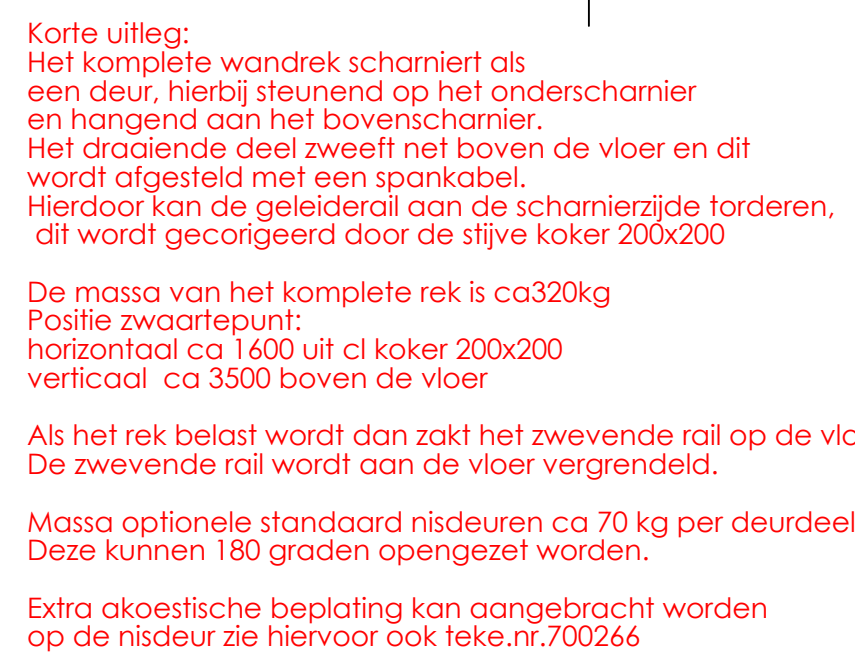


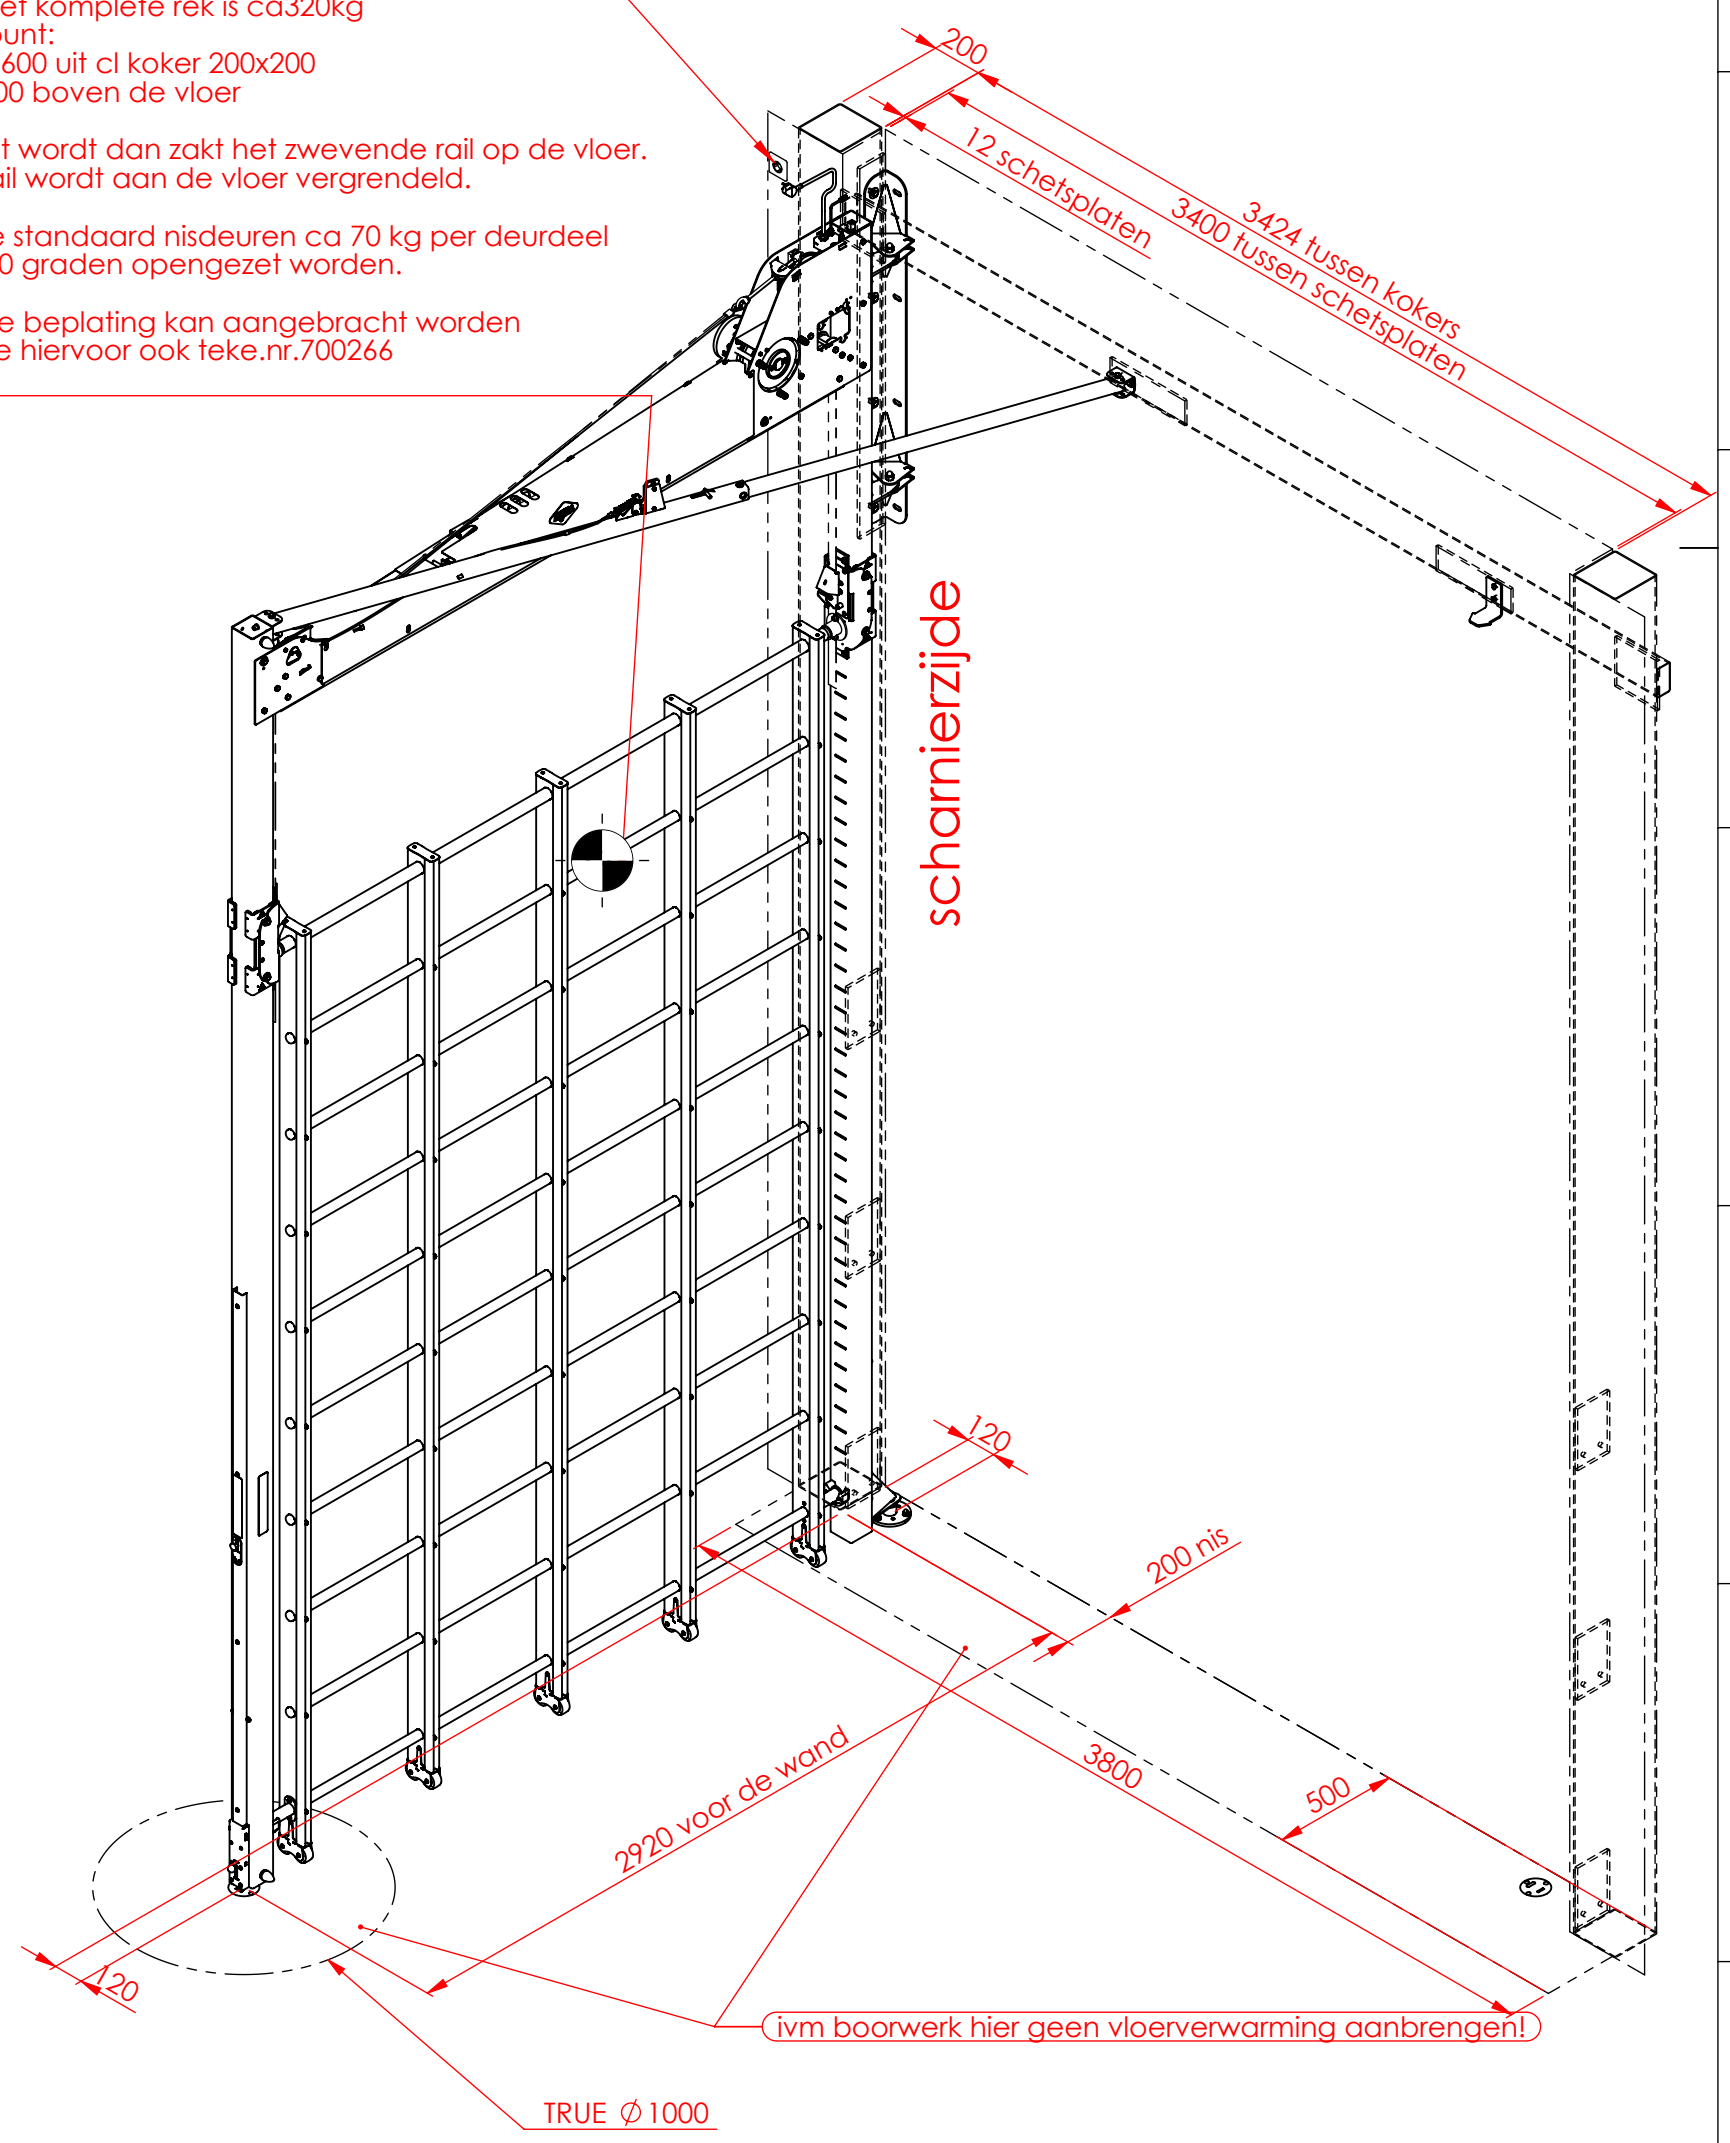

REVISIELIJST			
REVISIE	OMSCHRIJVING	DATUM	ENGINEER
A	Nis 3400 was 3300, diverse toevoegingen	13-02-2026	HSc

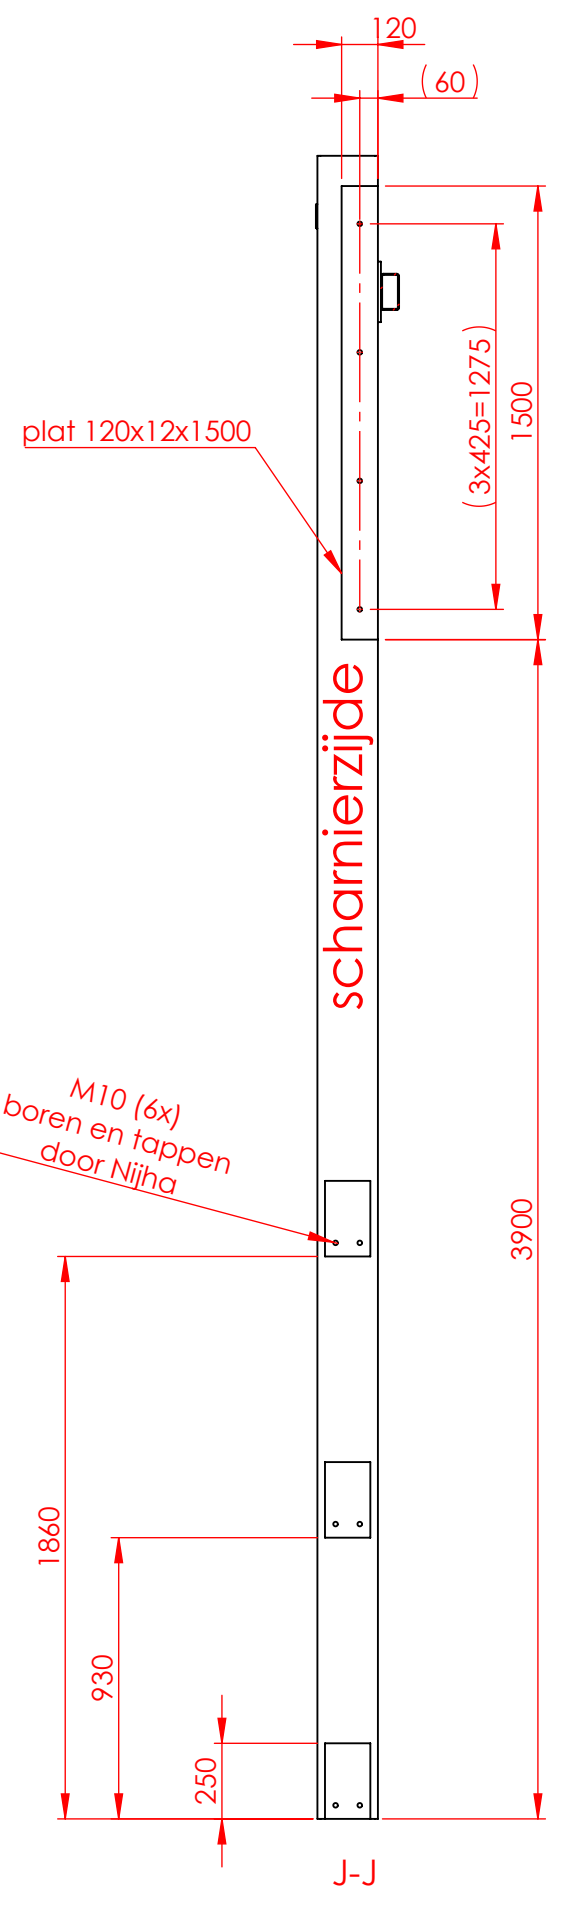


Installateur: Installatiewerk
Aannemer: extra informatie

Approved

TENZU ANDERS VERMELD:
BEMATING IN MILLIMETERS

ALG. RUWHEID :
TOLERANTIE : ±0.5mm
ANGULAR : ±1°

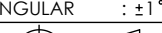

OPMERKING:



POSTBUS 3
TEL: (31)573-288555
FAX: (31)573-254554
Email: Marketing@nijha.nl

BEHANDELING:

	NAAM	DATUM
getekend	HSc	03-12-2024
akkoord		

MATERIAAL:

GEWICHT: 418013.9kg

AFBRAGEN EN KANTEN BREKEN
TENZU ANDERS VERMELD

Nijha behoudt alle eigendoms- en auteursrechten voor. Deze tekening of haar inhoud mag zonder toestemming van eigenaar/nieuw gebel noch gedeeltelijk in welke vorm dan ook ter beschikking gesteld worden aan derden.

OMSCHRIJVING:
Draaibaarrek scharnier links
Nis montage

PROJECT NO. -	A.3	A2
TEKENING NO. A700282	REVISIE	KADER

SCHAAL: 1:25

BLAD 1 VAN 2

8

