


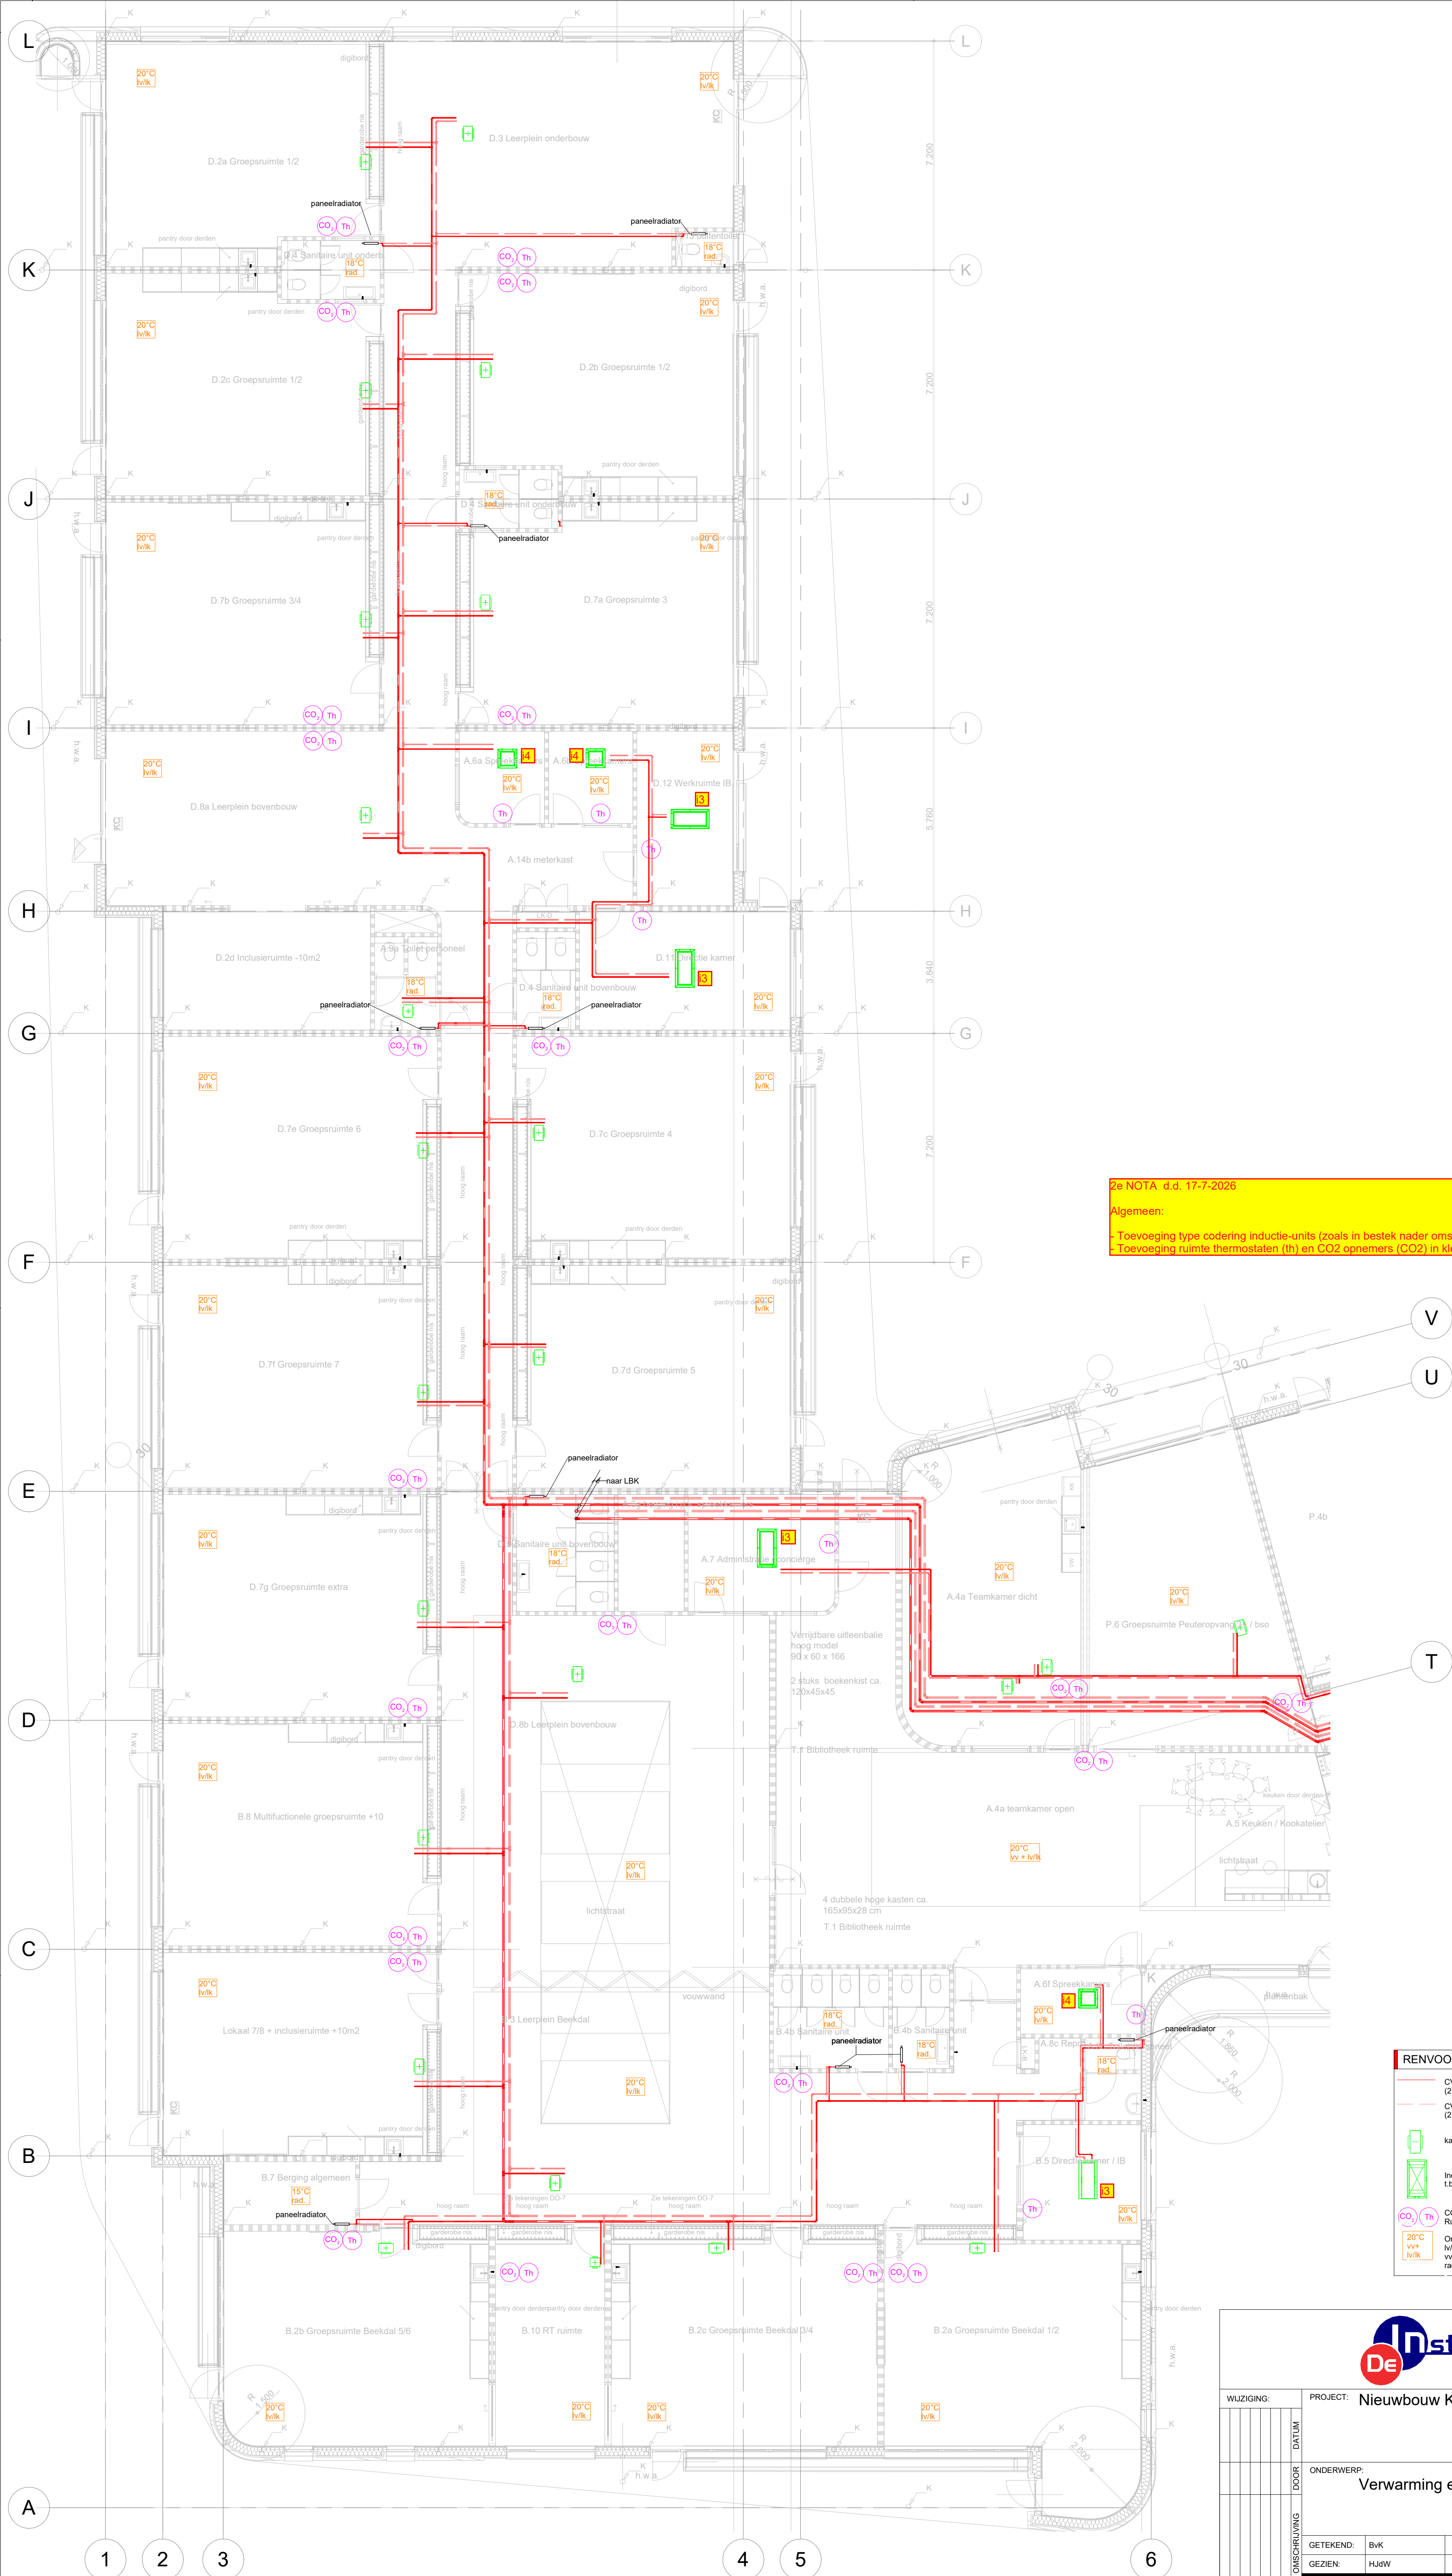

2e NOTA d.d. 17-7-2026

Algemeen:

- Toevoeging type codering inductie-units (zoals in bestek nader omschreven)
- Toevoeging ruimte thermostaten (th) en CO2 opnemers (CO2) in kleedruimten en/of gymzaal

RENVOOI VERWARMING EN KOELING

— CV/GKW aanvoer net (2 pijps - change-over)

— CV/GKW retour net (2 pijps - change-over)

kanalverwarmer

Inductie/fancoil unit (bv v. koeling(-) en verwarming(+))

CO2 opnemer en Ruimtethermostaat

Onwerptemp. slootkeuze
lv/k=luftverwarming/luftkoeling
vv/k=voerverwarming/voerkoeeling
rad=radiaatorverwarming

Algemeen:

- Doorvoeringen door brandwerende bouwkundige constructies 30 & 60 min., voorzien van brandwerende voorzieningen.
- Leidingen waar vorstgevaar kan ontstaan v.v. tracing.
- Leidingwerk en appendages dienen geïsoleerd te worden.

Zak- en stijgleidingen

Paneelradiator

Verdelers voerverwarming/voerkoeeling



WIJZIGING:		PROJECT: Nieuwbouw Kindcentrum Chaam	
ONDERWERP:	DOOR:	GEWIGZIGD d.d. 17-07-2026	
		Verwarming en koelinstallatie begane grond - Deel A	
GETEKEND:	BvK	DATUM:	13-05-2026
GEZIEN:	HJW	BOUWK. ONDERLEGGER:	05-05-2026
PROJ. NR.:	26173	FASE:	T.O.
TEK. NR.:	W100A -a	SCHAAL:	1:100
BLAD:	VAN	FORMAAT:	A1