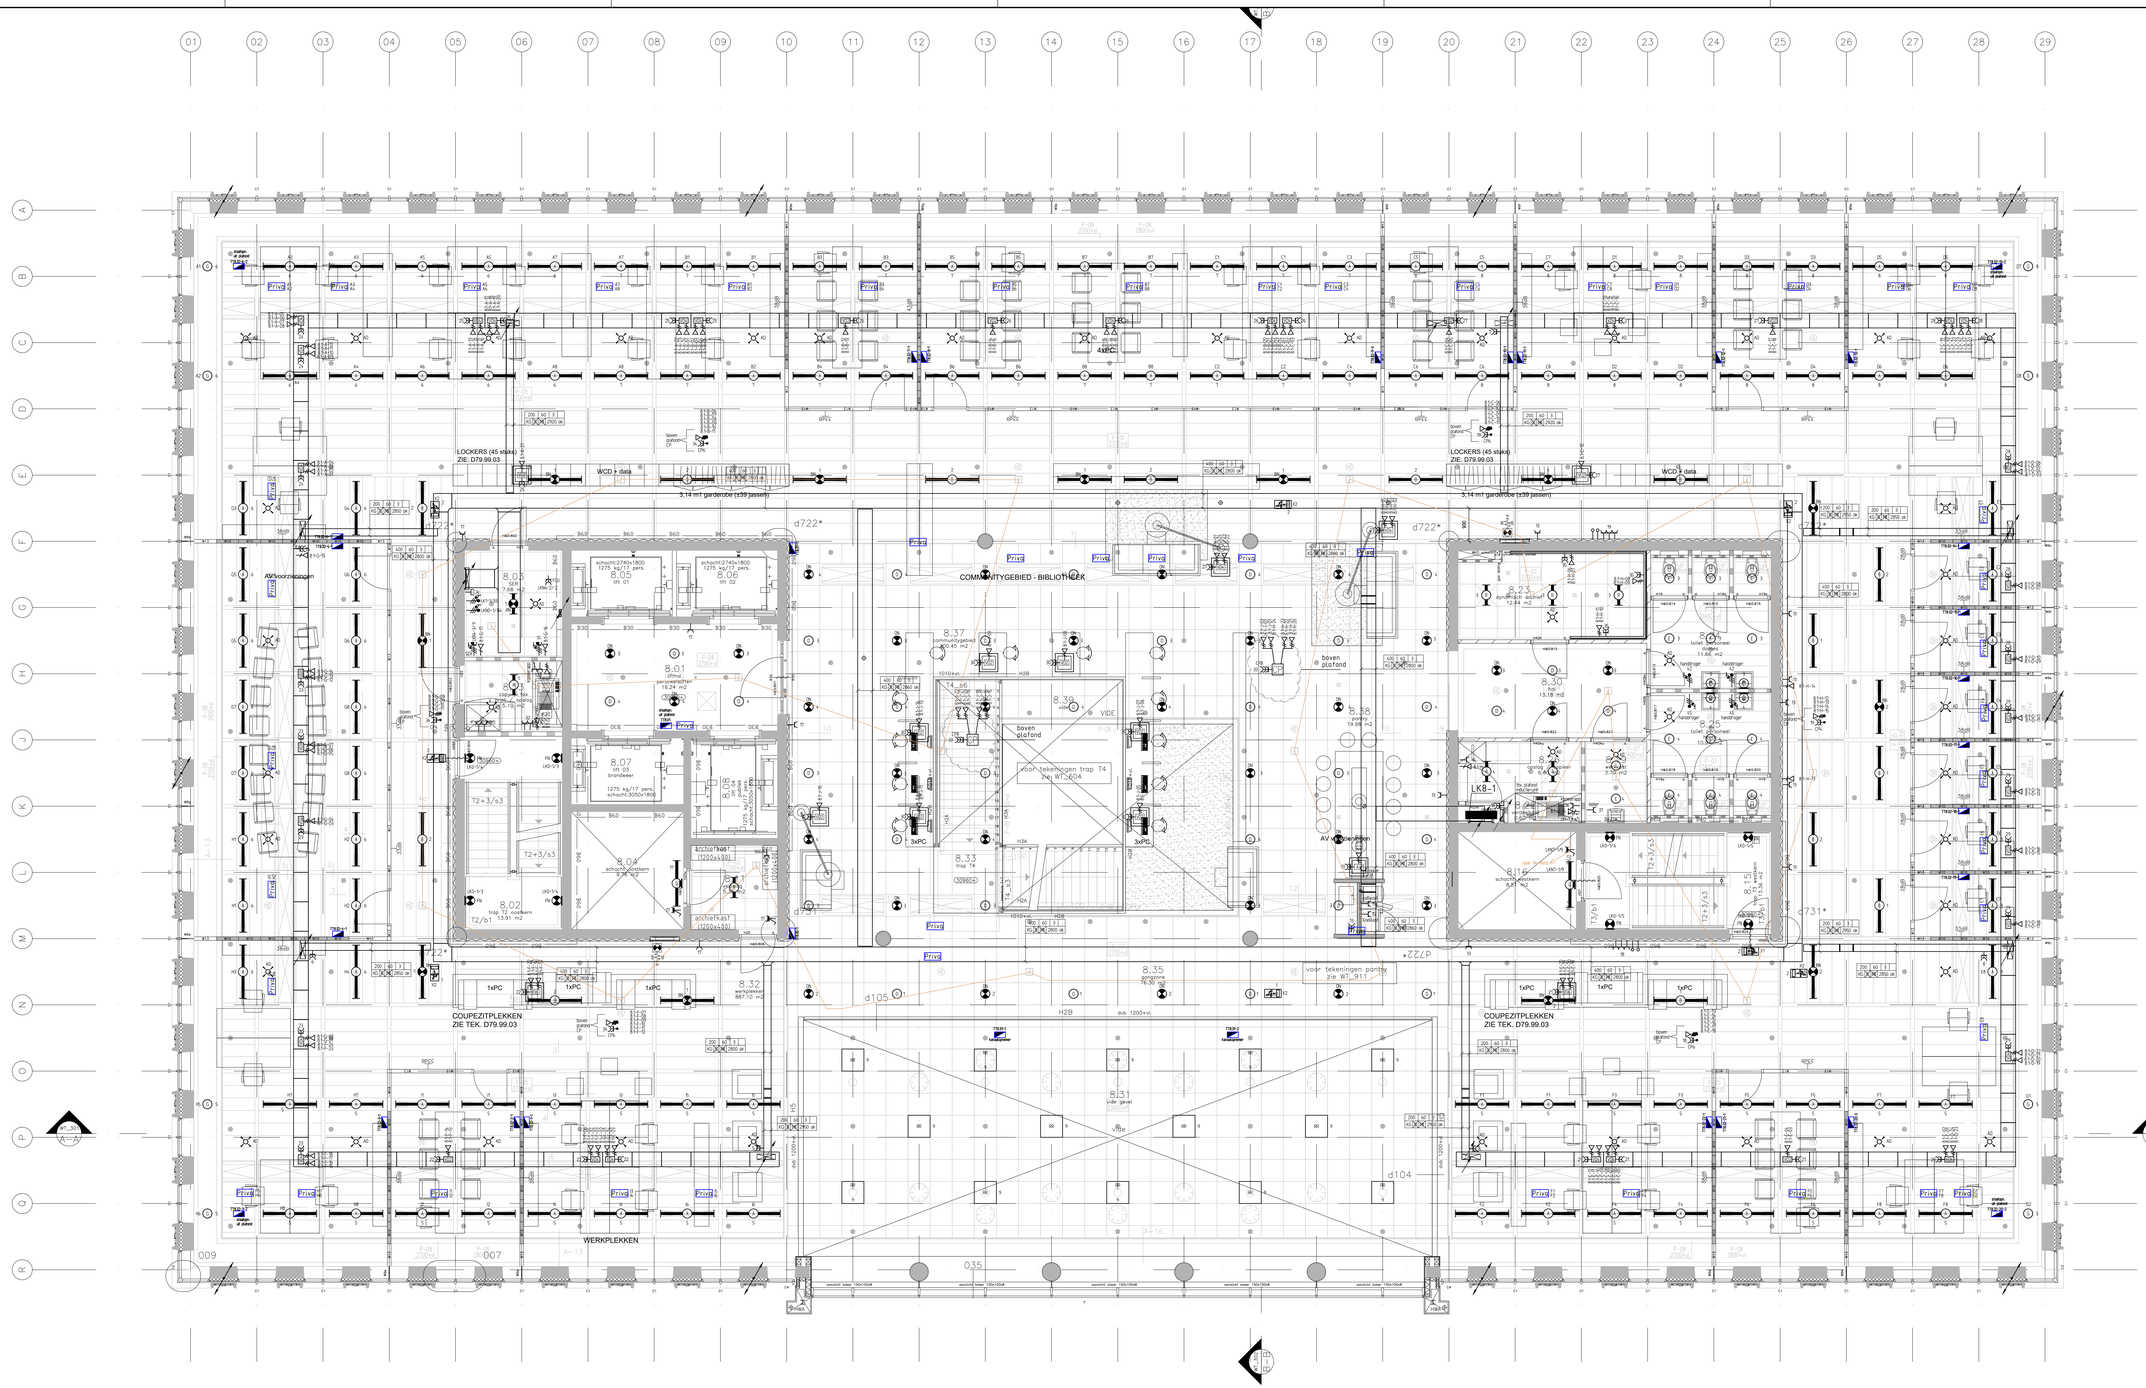

DEZE TEKENING IS GEBASEERD OP:
- DE BOUWKUNDIGE ONDERLEGGER VAN "SOETERS VAN ELDONK ARCHITECTEN"
- TEKENING NUMMER WT_208, DATUM: 30-05-2011.
- DE PLAFOND TEKENING VAN SRA:
- TEKENING B-01, Datum: 01-11-2011.

SCHAAL: 0 0,5 1 2 3 4 5 m

REVISIE 31-05-2012

situatie

DOCUMENTEN REGISTRATIE
unica bodegraven b.v.
Postbus 83
Postbus 83 2410 AB BODEGRAVEN
tel. 0172-044164 fax 044100

TER INFORMATIE	ORDER NR.
VOOR PRIJSAANVRAAG	TER GOEDKEURING
ONTWERP	VOOR UITVOERING
BESTEKTEKENING	AVAILURPL
BESTEKE VOOR REVISIE	PRELIMINARY
REVISIE	GECONTROLEERD DOOR
VRIJGEVEN DD	Paraaf
INGEKOMEN DD	
VERVALLEN DD	

Opdrachtgever: NS Poort Ontwikkeling
Katwijkersstraat 17 - 3511 CE Utrecht
Postbus 8070 - 3503 RB Utrecht
Tel: 088 - 671 19 00
Fax: 088 - 671 19 26
www.nsposrt.nl

Adviseur: HORI RAADGEVEND INGENIEURSBUREAU BV
Stationsbaan 10 3701 EP Zeist Telefoon 030-691 26 28 Fax 030-691 26 14 E-mail info@hori.nl

project:
Huis van de Stad
Burgemeester Jamesplein, 2803 PG, Gouda

onderwerp:
Elektrische Installatie
8e Verdieping

schaal	1:50	datum	31-05-12	getekend	RE	projectleider	A.J.M. van Wijk	tekner	AOM	gef.	datum	gec.

unica bodegraven bv
installatietechniek
centrale verwarming
warmtepompen
electrische installaties
sanitair en gas
sanitair installaties
centrale stofzuigersystemen
energiebesparende
sprinkler installaties
Bereikbaarheid 2
Postbus 83
2410 AB BODEGRAVEN
Telefoon : 0172 - 044164
Telefax : 0172 - 044100
Internet : http://www.unica.nl
KIWA
KOMO BRL 6010 Installatiebedrijven

WEDERIK
projectnummer: 70090075
projectdeel:
tekeningnummer: E-1-800
Nr.
E-1-800

B-nrnf datum WT_208 dd 190100