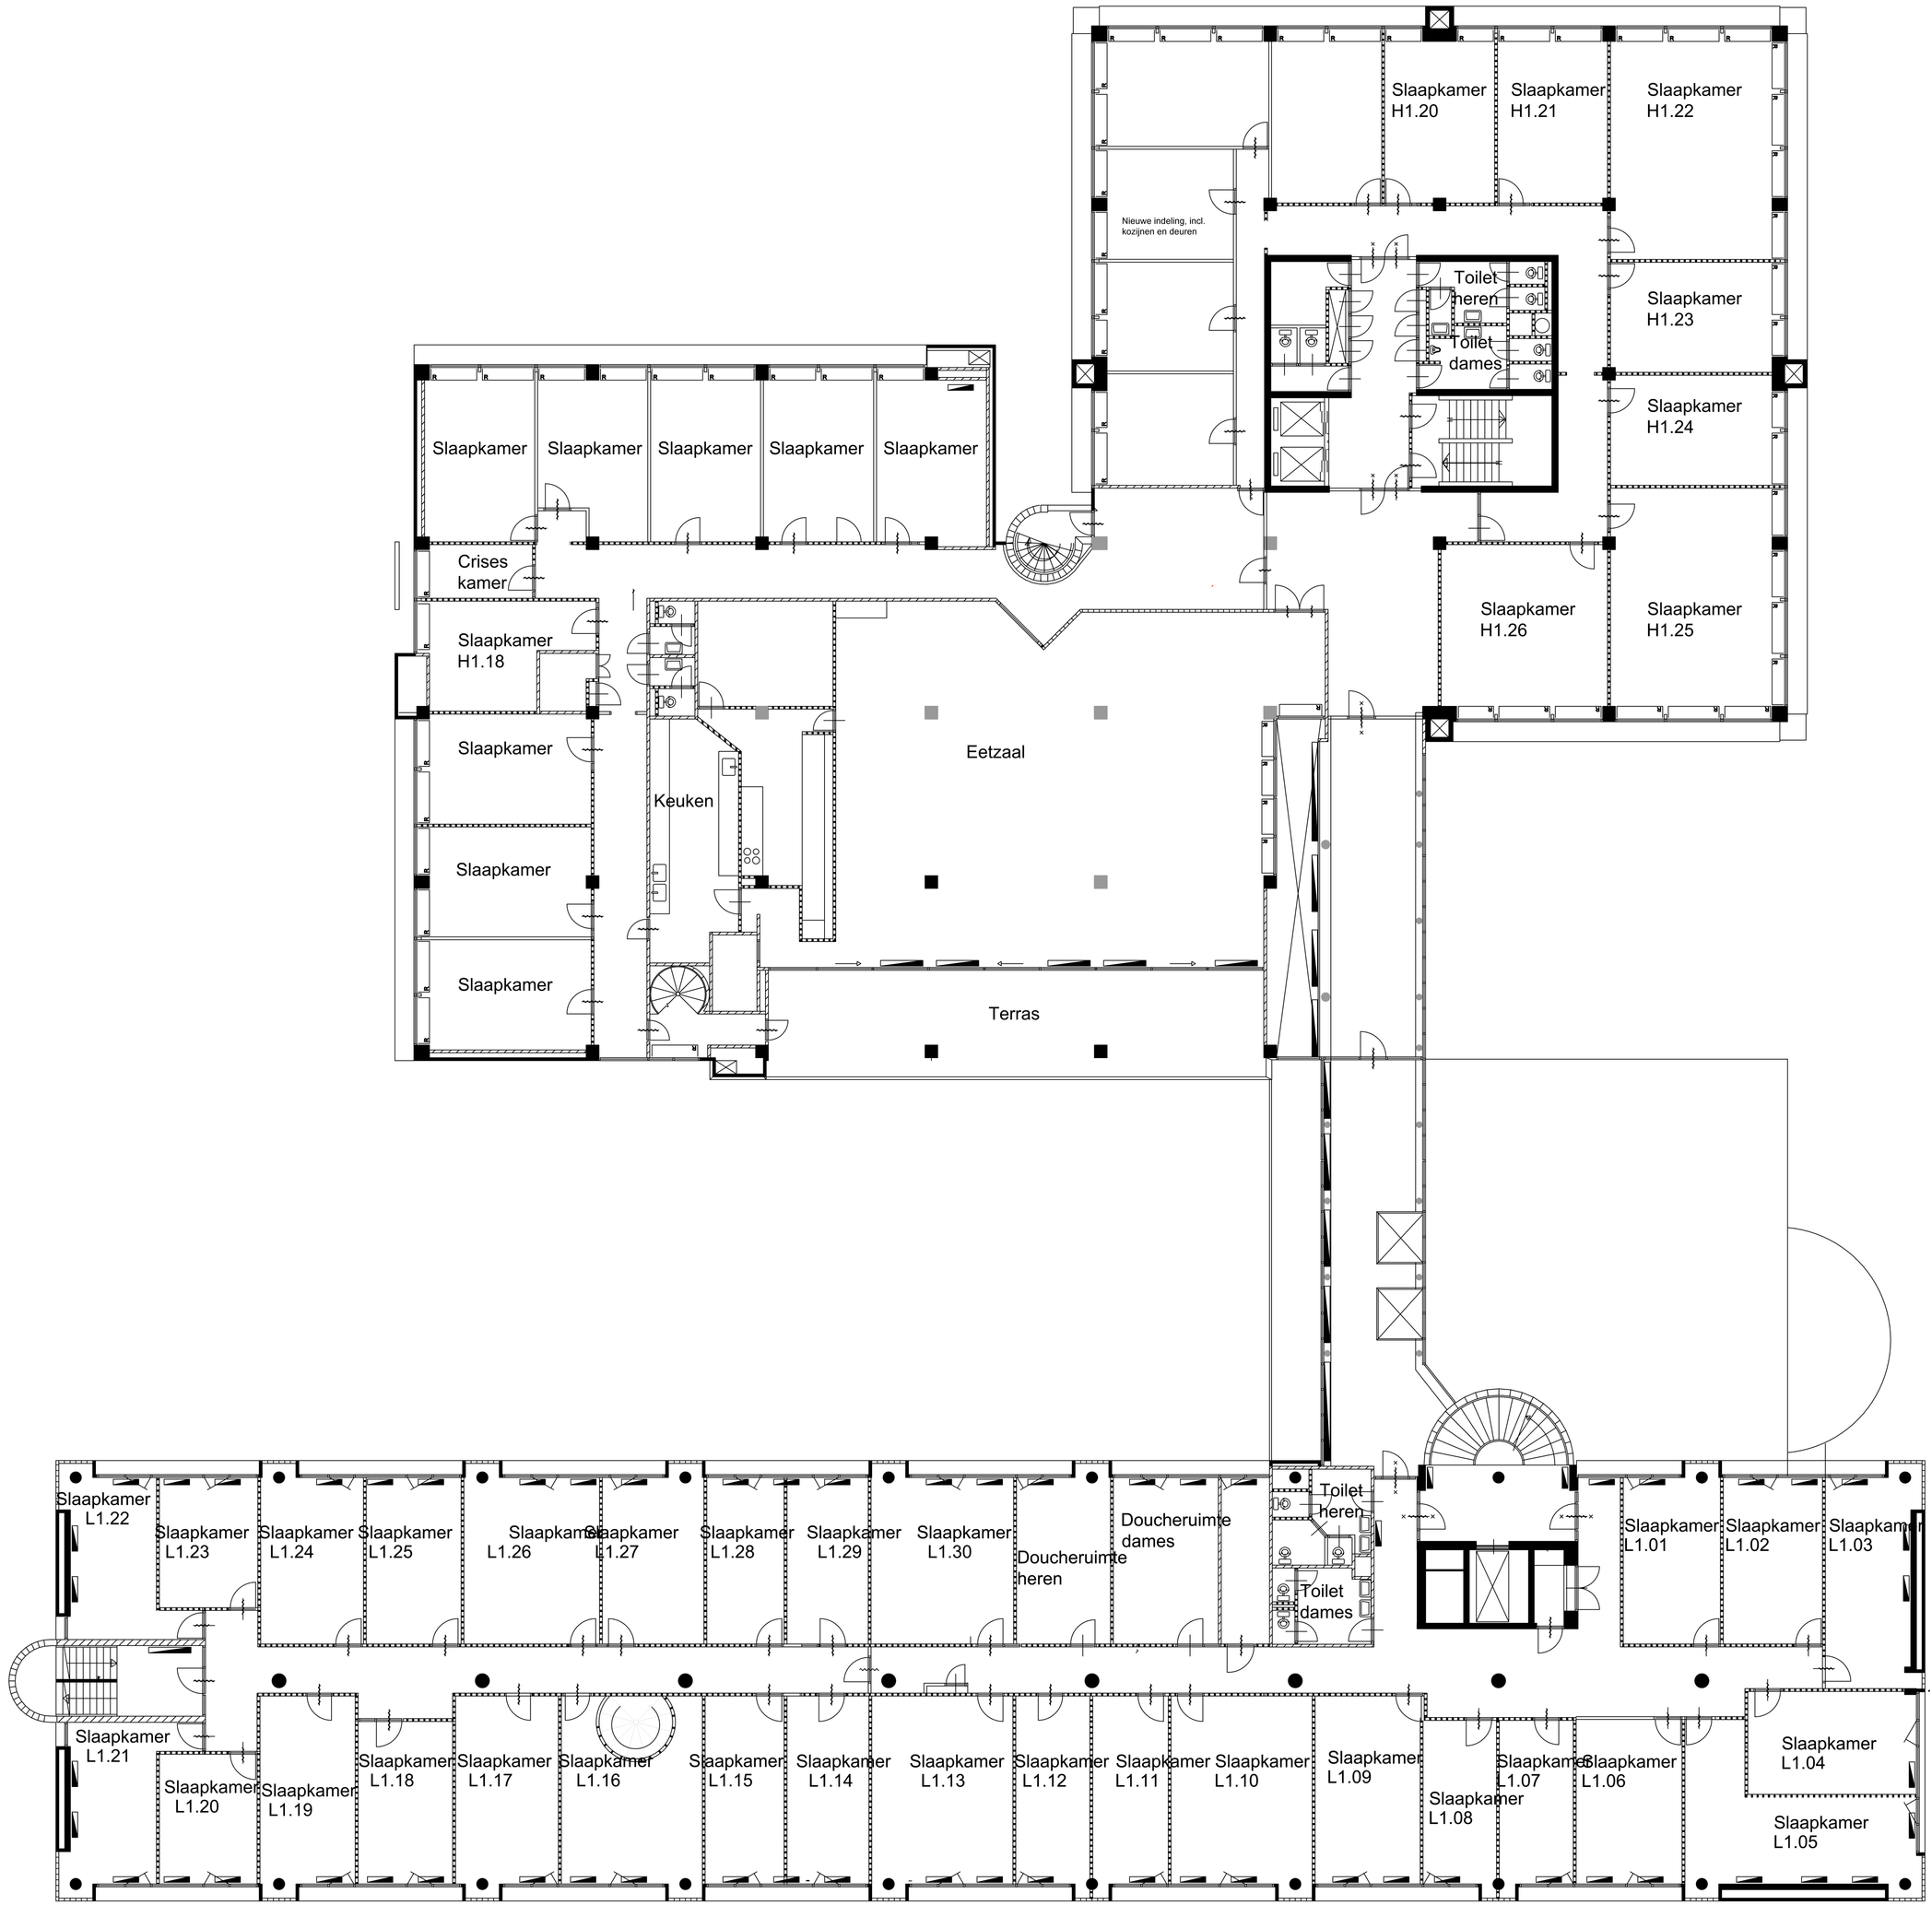


# Revisietekening 1e verdieping

Project
Vluchtelingenopvang Christiaan Geurtsweg 10

Betreft
Plattegrond 1e verdieping

Schaal 1 : 100
Formaat **A0**
Gewijzigd

Datum 25-03-2025
Getekend RI

REV

Werknr. 12554\
Tekening nr. **REV-003**

Draisma Bouw
Parnassiaweg 100
7333 PB Apeldoorn
T. 055-538 38 40
E. info@draisma.nl
www.draisma.nl