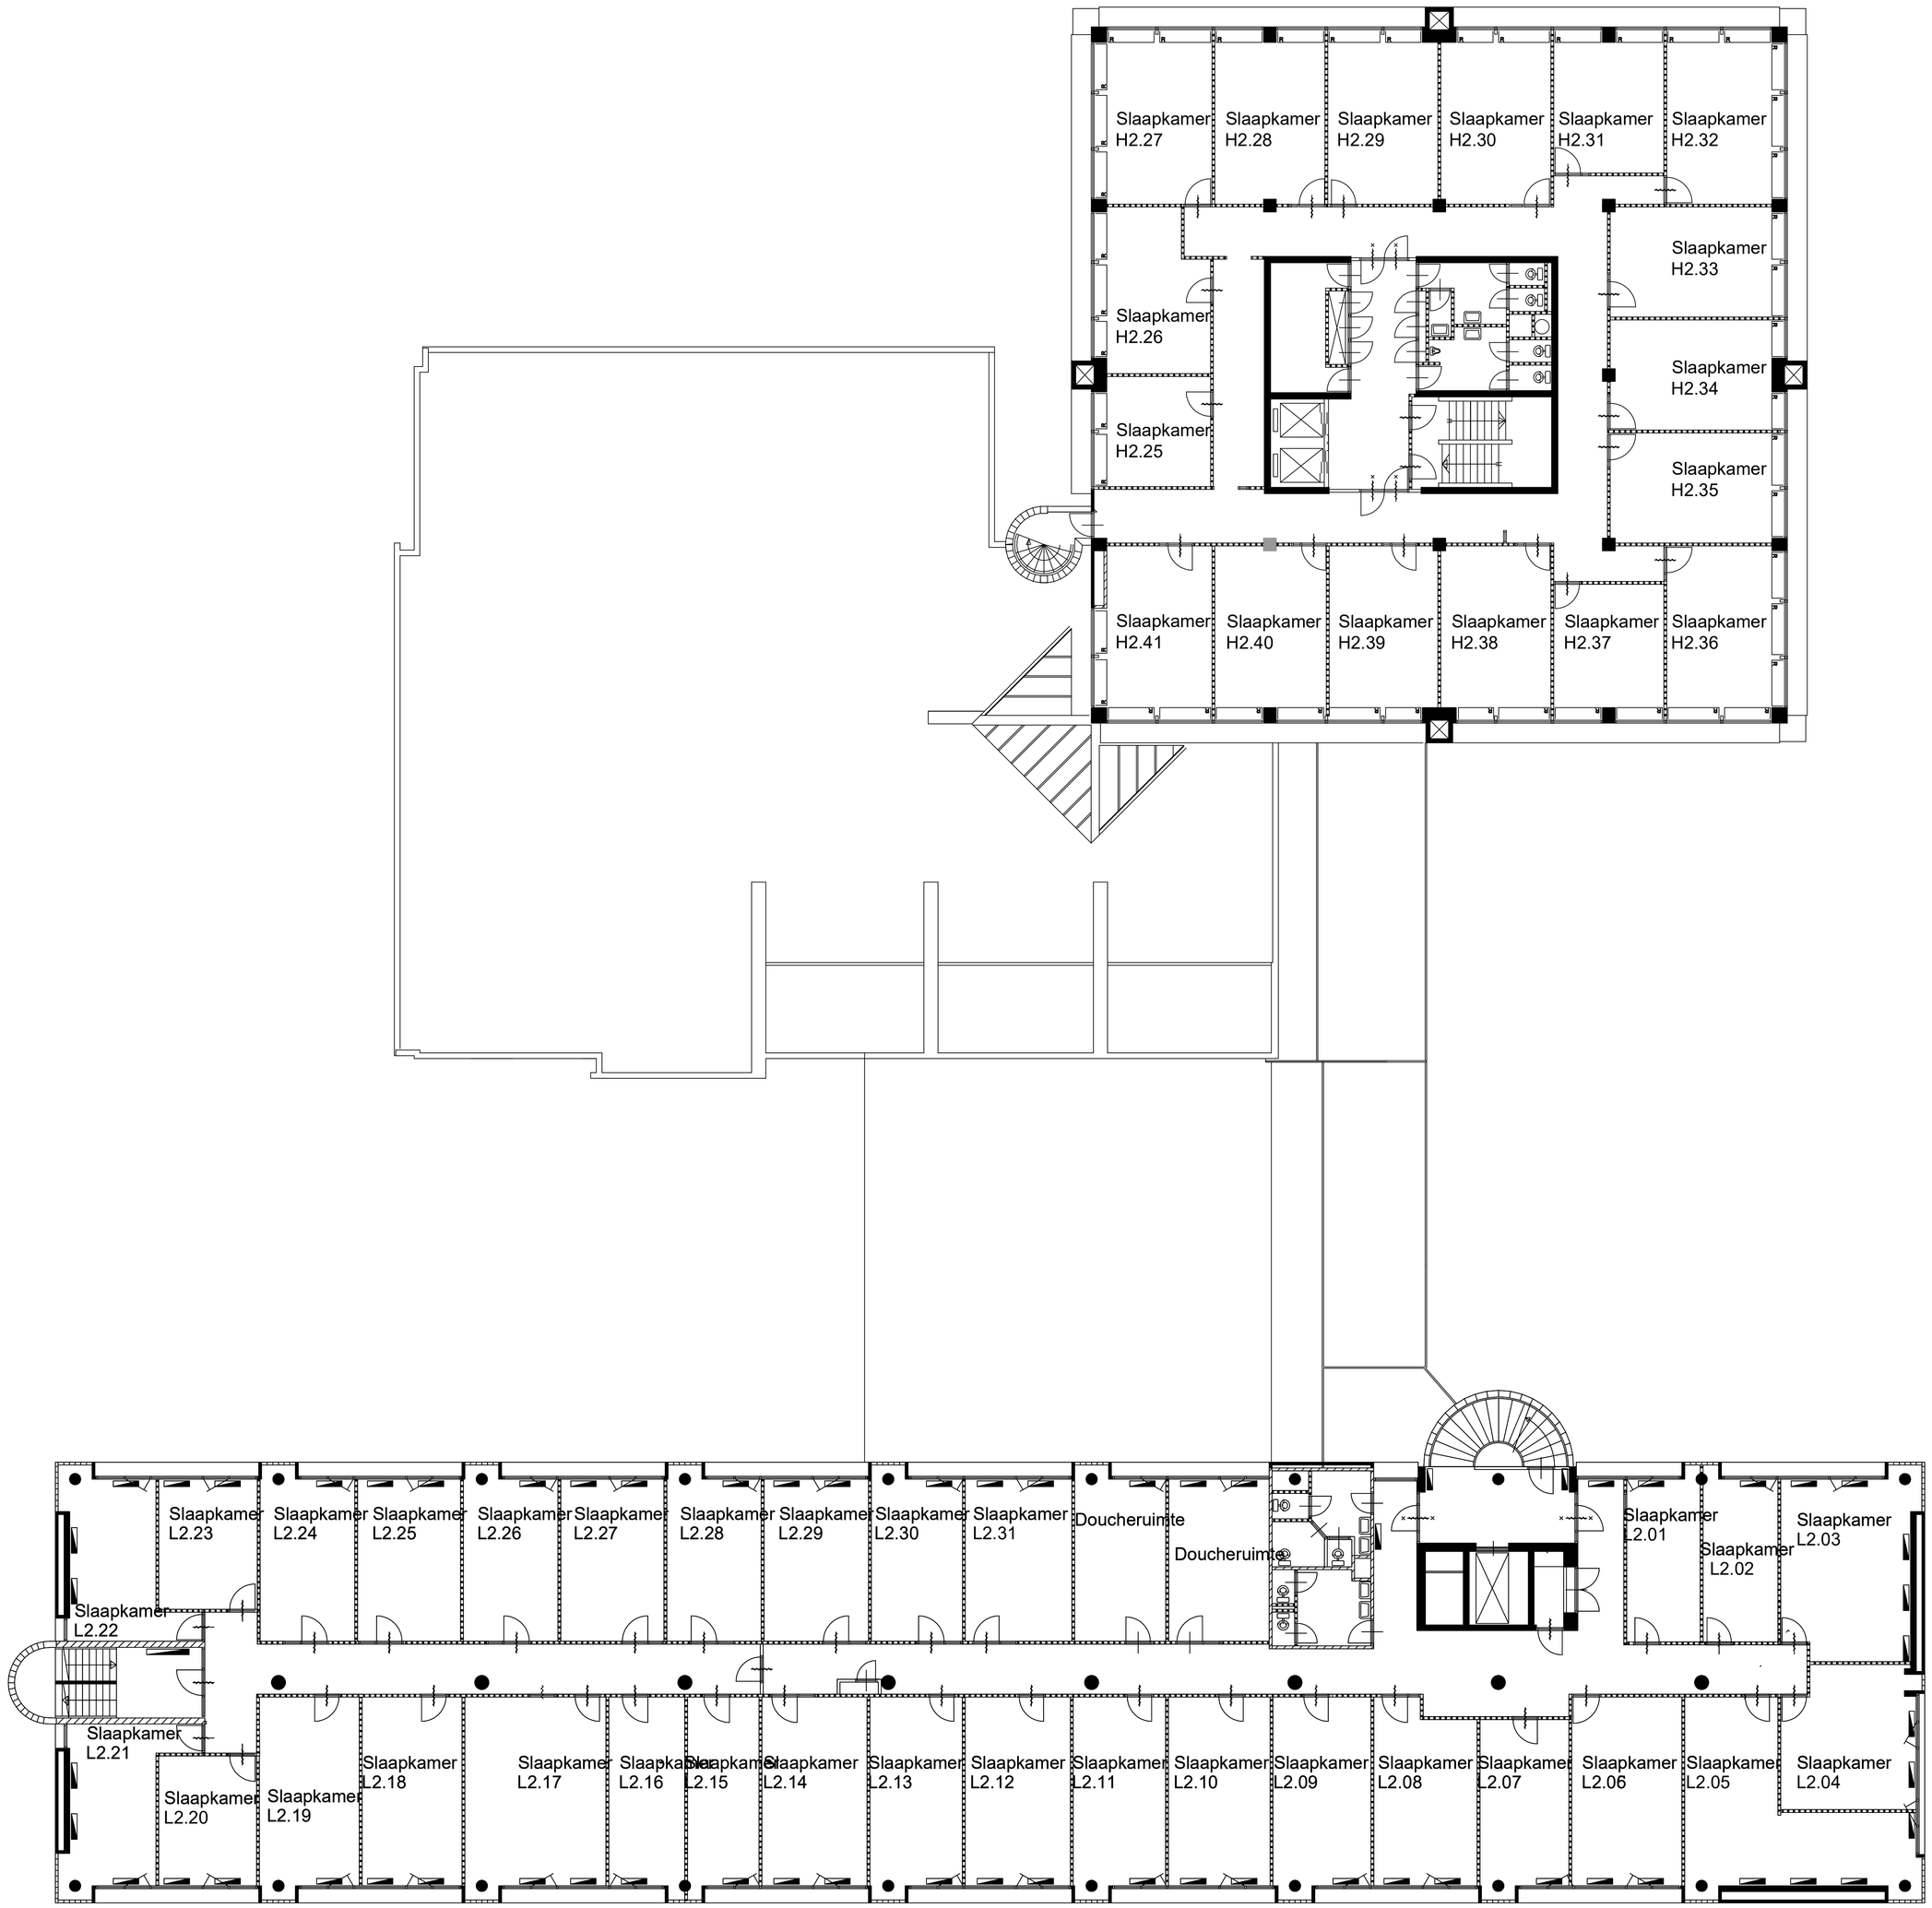


# Revisietekening 2e verdieping

Project
Vluchtelingenopvang Christiaan Geurtsweg 10

Betreft
Plattegrond 2e verdieping

Schaal 1 : 100
Formaat **A0**
Datum 25-03-2025
Getekend RI

Gewijzigd

Draisma Bouw
Paramaribowegs 100
7333 PB Apeldoorn
T: 055-538 39 40
E: info@draisma.nl
www.draisma.nl

REV

Werknr. 129541
Tekening nr. **REV-003**