


Nis onder trap wordt aan de binnenzijde afgewerkt met Unilin OH913/V2A Master Oak (plaatmateriaal). Voorzijde aan lange zijde van de trap uitvoeren met massief houten lattenwerk, volgens ontwerp en detaillering.

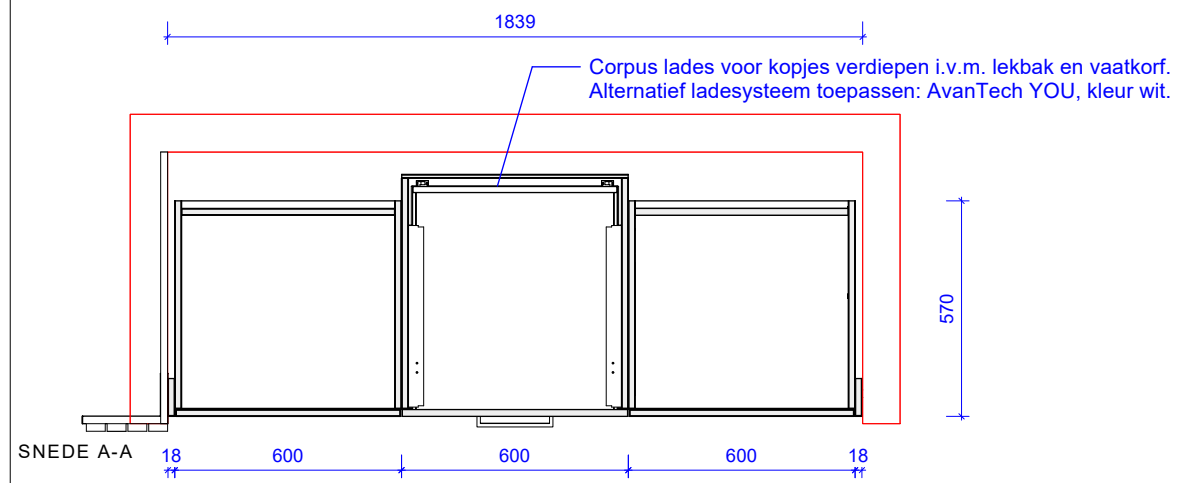

Gezien ZENBER
 2026.03.25

Renvooi	
Onderdelen	Materiaal/detailering
Corpus	18mm gemel. sppl. Unilin Front White 00025 soft pearl CST / Rest materiaal
Sluitzijdes	M2 18mm gemel. sppl. Unilin OH913/V2A Master Oak Natural
Fronten	M2 18mm gemel. sppl. Unilin OH913/V2A Master Oak Natural
Fronten/sluitzijdes	M8 18mm gemel. sppl. Unilin OH924/V2A Master Oak Patina Greige
Spat paneel	18mm gemel. sppl. Unilin OH913/V2A Master Oak Natural
Constructie	Populier multiplex / Rest materiaal
Blad	M3 opdikken 54mm + HPL F5935 ACO Purbeck Flint, beton-look grijs
Plint	M15 18mm sppl. HPL Unilin OU827/MST Taupe
Scharnierset	Hettich Sensys 8641i, met demping & sluiting 999.9071205 + Kruisplaat 999.9071651
Stelpoot 100mm	Stelpoten 100mm verstelbereik 321.1011
Greep	Quanto 201 mat zwart
Confirmat	Verzonken kop SW4 Ø5x38mm 264.43.091
Mengkraan	Talis L-uitloop type onbekend
Spoelbak V.	40x40 Zwarte spoelbak - vlakbouw - mat zwart

Opdrachtgever	Gemeente Smallingeland	Schaal	1:20
Projectnummer	22510322	Formaat	A3
Project - Plaats	Nederland	Datum	29-01-2026
Fase	DO	Gewijz. datum	19-03-2026

Opmerking	Maatvoering controleren in het werk
Benaming	6.N.11B Pantry Koffiepunt nis
Getekend	Thomas Franken
Copyright	Zwartwoud